


Samþykkt þann  
 30 JUN 2015  
 Byggingarfulltrúinn í Hafnarfirði  
 F.h. Sigurður Sísteinar Jónsson

ÚTGÁFUERILL			
ÚTGÁFA	DAGS	SKYRINGAR	SR. AF
	03.11.06	REYNDARTEIKNINGAR	
A	28.10.07	BÆTT VIÐ SKYNNJARA	ÓJS
C	30.05.15	Breytingar á stofum og kennslurýmum	SJ MK

DAÐS UNDRISKRIFAR: NAFN OG KT. SAMRÆMINGAHHÖNDUÐAR:  
 UNDRISKRIFT SAMRÆMINGAHHÖNDUÐAR: *Magnús Kristbergsson*

**BRUNAVIÐVÖRUNARKERFI**

- BRUNABJALLA.
- HANDBRUNABODI.
- TENGIDÓS Á STIGA, Í VEGG Eða Á LOFTI.
- AÐGERÐAREINING TENGÐ BRUNASLAUFU
- VIÐFANGSEINING TENGÐ BRUNASLAUFU
- STOKKASKYNNJARI OPTISKUR TENGÐUR BRUNASLAUFU
- REYKSKYNNJARI OPTISKUR
- REYKSKYNNJARI JÓNISKUR
- HITSKYNNJARI
- GÍSTÖÐ BRUNAVIÐVÖRUNARKERFIS
- REYKRÆSTROFI TENGÐUR REYKRÆSTIKERFI
- BRUNABJALLA MEÐ BLIKKLÖSI
- TILVÍSUN TIL SKYRINGATEXTA.
- STILLIROFI FYRIR ÖPNUNLOKUN REYKLÖGA.
- STJÖRNSTÖÐ MEÐ VARAFLGJAFU.
- STRENGLAGNIR FYRIR HURBASEGLA.
- STRENGLAGNIR FYRIR REYKRÆSTILÖGUR.
- STRENGLAGNIR VIÐFANGSSLAUFUR BRUNAKERFI.
- STRENGLAGNIR FYRIR BJÖLLURÁSIR.
- STRENGLAGNIR FYRIR SAMSKIPTI UNDRISTÖÐVA.

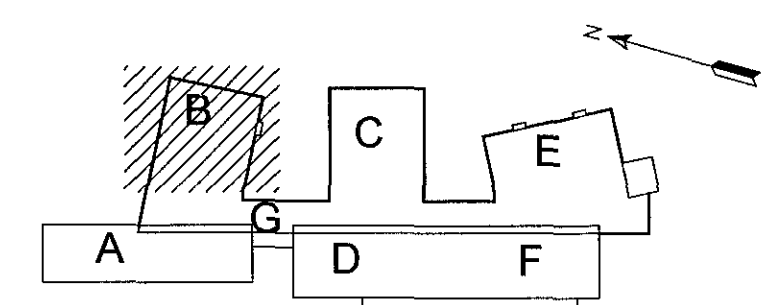

**Verkfræðistofa  
 Jóhanns Indriássonar ehf**  
 Síðumúli 1, 108 Reykjavík  
 Sími 568 7319, Fax 568 6887, Netfang vj@vj.is, Vefvang www.vj.is

HEITI VERKS:  
**HRAUNVALLASKÓLI  
 DREKAVÖLLUM 9  
 HAFNARFIRÐI**

HEITI TEIKNINGAR:  
 RAFLAGNIR SMÁSPENNUTEIKNINGAR  
 BRUNAVIÐVÖRUN 2. HÆÐ - F3-201

MKV: 1:50 A1	VERKNE: 5401	SKRÁNINGARNE: DDNZ	ÚTGÁFA: C
1:100 A3	TEIKNAR: SBS	YFIRFAER: SBS	NL TEIKNINGAR: F3-201
NAFN OG KT. SAMRÆMINGAHHÖNDUÐAR: MAGNÚS KRISTBERGSSON 080257 3689			BLAÐNÖMUR: 67
DAÐS UNDRISKRIFAR: 2/6/15	UNDRISKRIFT SAMRÆMINGAHHÖNDUÐAR: <i>Magnús Kristbergsson</i>		

SJÁ NÚMER Á  
 YFIRLITSMYND