


Samþykki þann  
30 JUN 2015  
Byggingarfulltrúinn í Hafnarfirði  
F.h. Sigurður Steinar Jónsson

ÚTGÁFUERILL				
ÚTGÁFA	DAGI	SKYRNINGAR	BR. AF	SMÁR
Okt 08		REYNDARTEIKNING		
B	30.50.15	Breytingar á stofum og kennslurýmum	SJ	MK

DAGS. UNDRISKRIFAR: HAFN OG KT. SAMRÆMINGARHÖNDUÐAR:  
UNDRISKRIFT SAMRÆMINGARHÖNDUÐAR: *Magnús Kristbergsson*

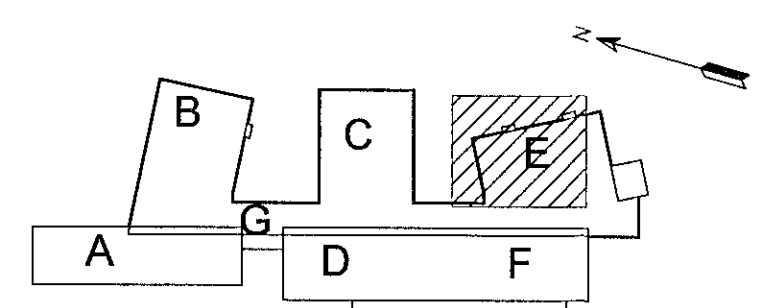

0 1 2 3 metrar  
1:50 (A1)

ÖLL AFRITUN TÆKNINGAR, AD HILUTA EÐA HEILD, ER HÁÐ SKRIFLEIÐU LEYTI HÖFUNDA.

**Verkfræðistofa**  
**Jóhanns Indriássonar ehf**  
Stóumúli 1, 108 Reykjavík  
Sími 568 7319, Fax 568 6887, Netfang vfi@vj.is, Veffang www.vj.is

HEITI VERKS:  
**HRAUNVALLASKÓLI**  
**DREKAVÖLLUM 9**  
**HAFNARFIRÐI**

HEITI TÆKNINGAR:  
**RAFLAGNIR**      **LÁGSPENNUTEIKNINGAR**  
**LAMPA- OG RENNUPLAN 1. HÆÐ - E1-109**  
**2.-3. ÁFANGI**

MVV: 1:50 A1 1:100 A3	VERUR: 5401	SKRÁNINGARNR: ODNI	ÚTGÁFA: B
HANNAÐ: ÖJS/SJ	TÆKNING: IM	YFIRFARIR:	NR. TÆKNINGAR: E1-109
NAFN OG KT. SAMRÆMINGARHÖNDUÐAR: <b>MAGNÚS KRISTBERGSSON 080257 3689</b>			BLAÐNÖMUR: 117
DAGS. UNDRISKRIFAR: <i>Magnús Kristbergsson</i>			