
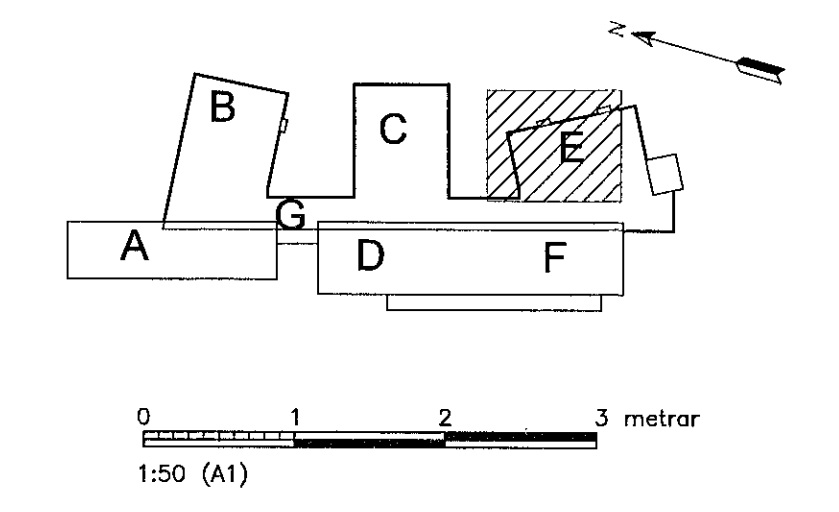


Samþykkt þann  
 30 JUN 2015  
 Byggingarfulltrúinn í Efstara  
 F.h. Sigurður Steinar Jónsson

ÚTGÁFUFERILL			
ÚTGÁFA:	DAGI:	SKYRINDAGI:	BR. AF. SAMP.
OKT.08	REYNDARTEIKNING		
B	30.05.15	Breytingar á stofum og kennslurýmum	SJ MK

DAGS. UNDRISKRIFTAR: NAFN OG KT. SAMRÆMINGARHÖNDLUGAR:  
 UNDRISKRIFT SAMRÆMINGARHÖNDLUGAR:  
*Anna Þorgrímur*

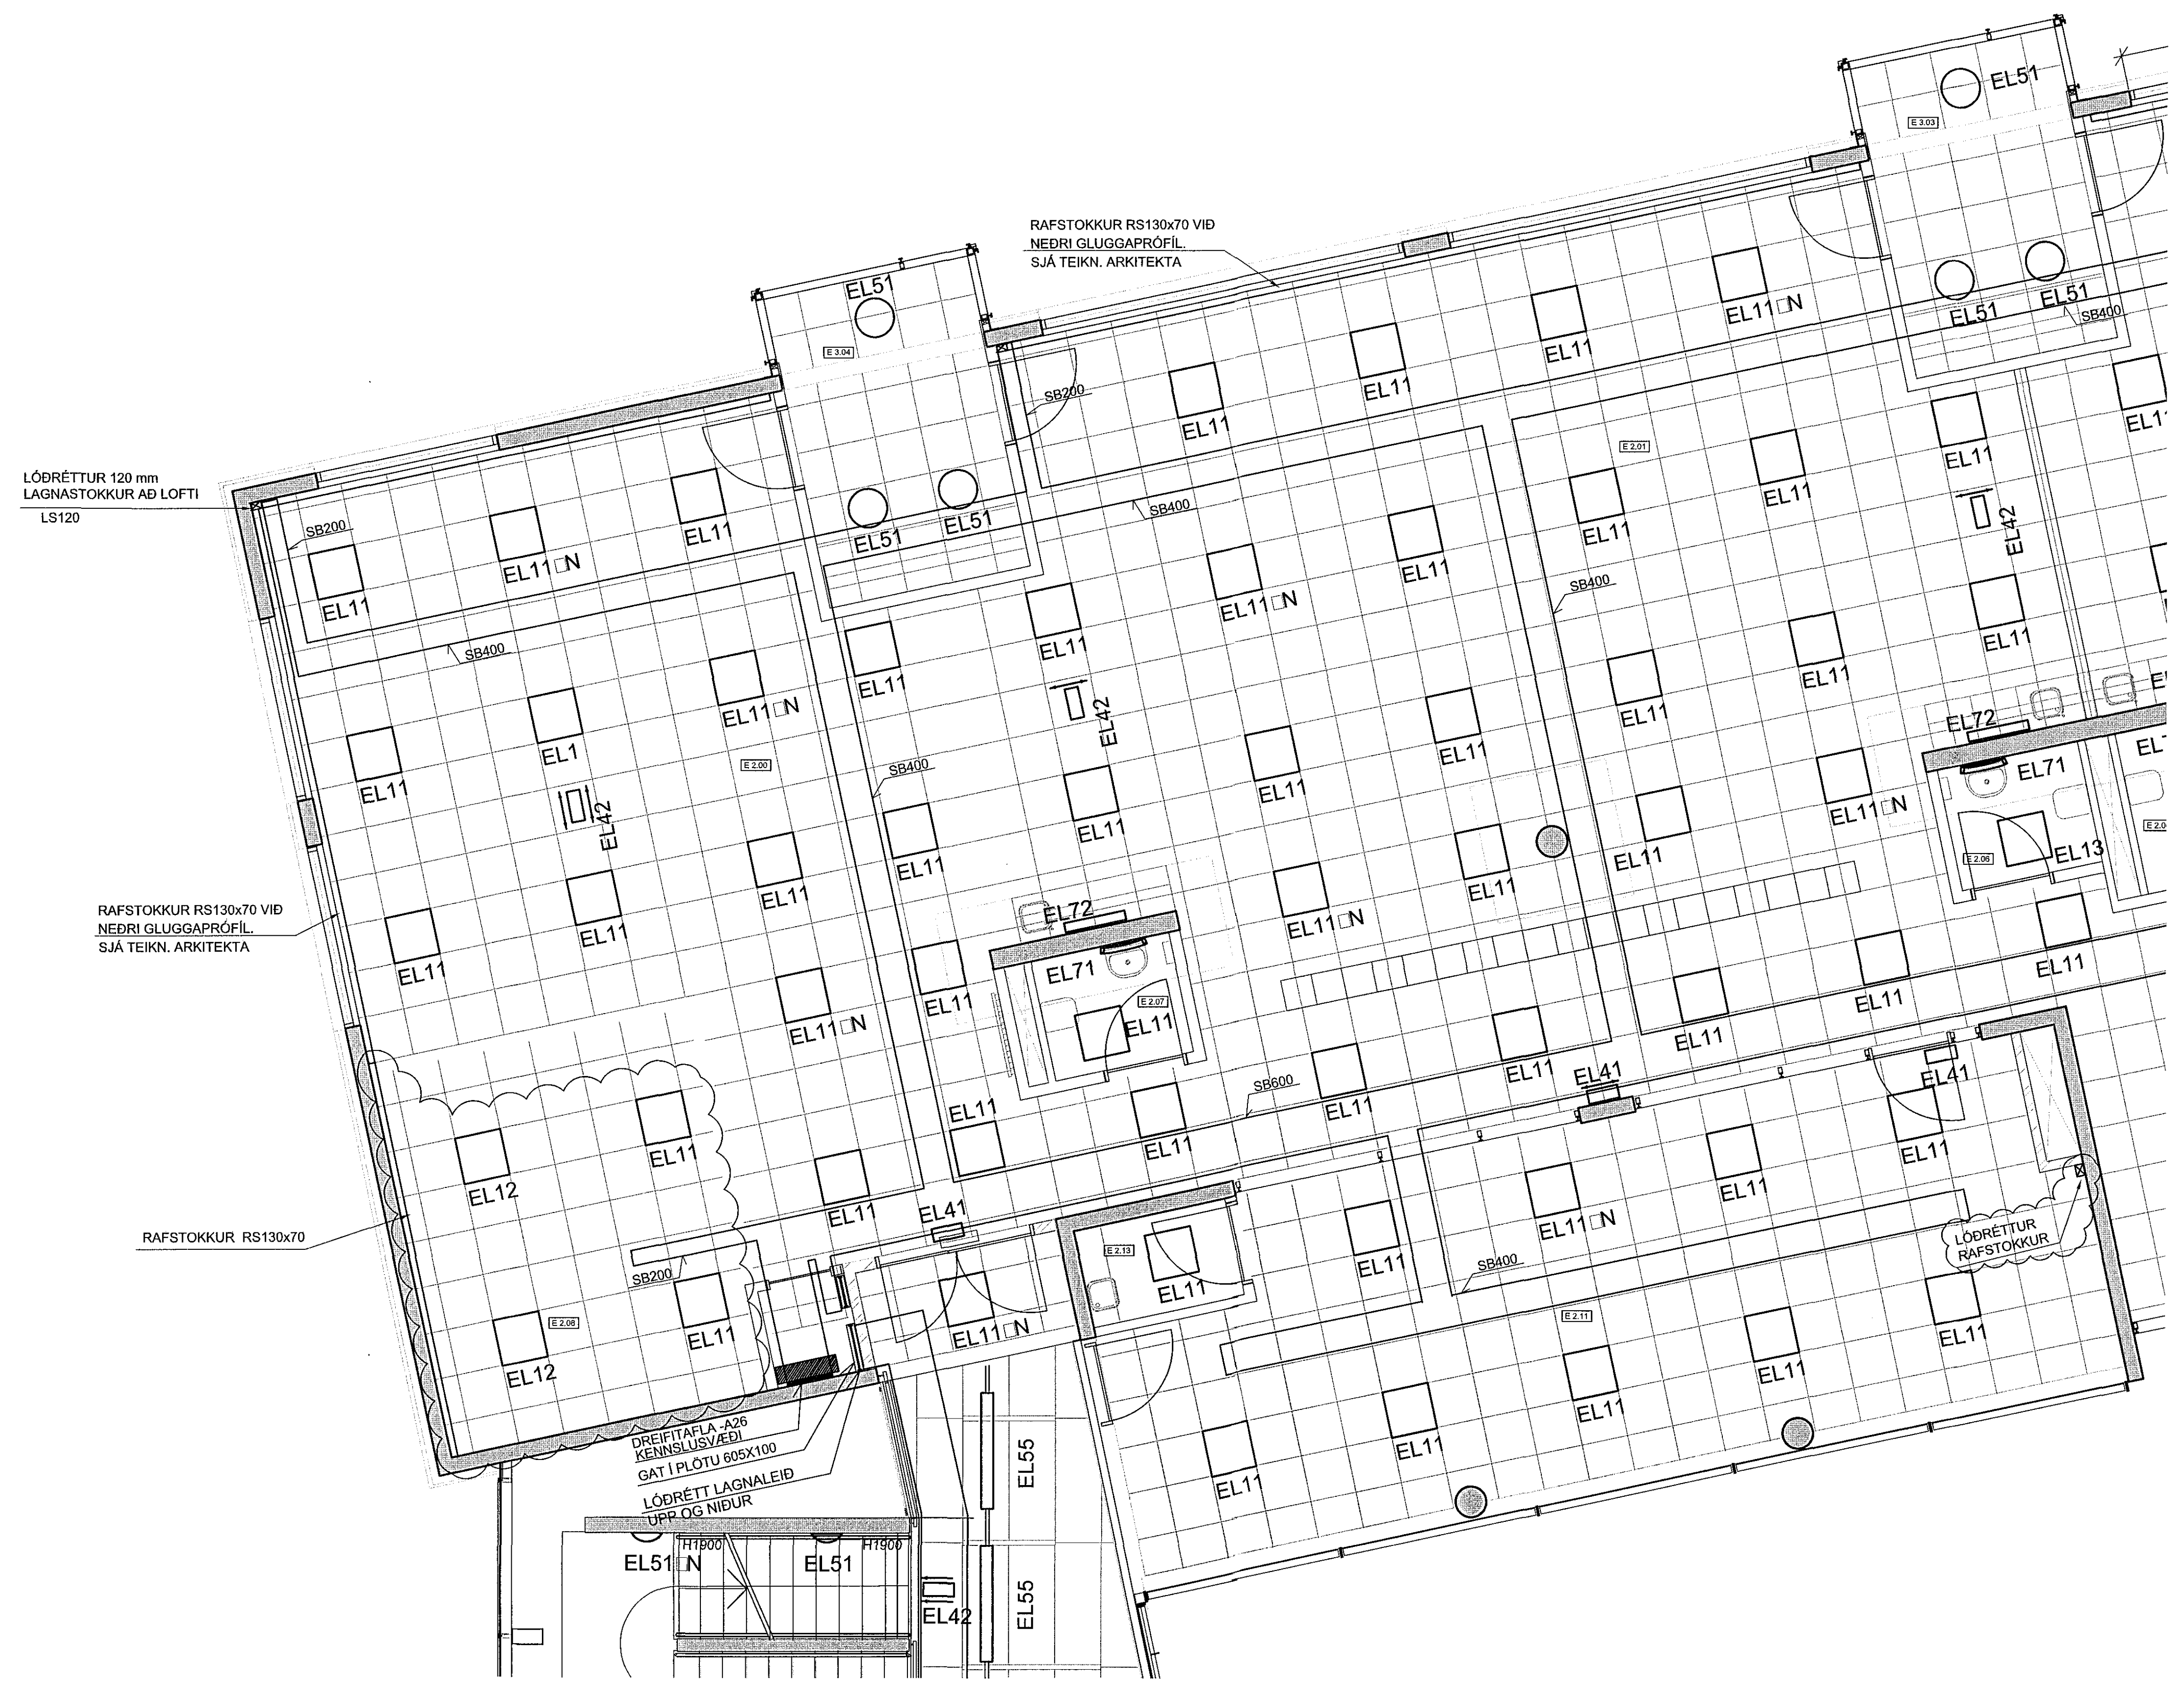

**Verkfræðistofa Jóhanns Indriássonar ehf**  
 Stórumúli 1, 108 Reykjavík  
 Sími 568 7319, Fax 568 6887, Netfang vji@vji.is, Veffang www.vji.is

HEITI VERKS:  
**HRAUNVALLASKÓLI**  
 DREKAVÖLLUM 9  
 HAFNARFIRÐI

HEITI TEIKNINGAR:  
 RAFLAGNIR LÁGSPENNUTEIKNINGAR  
 LAMPA- OG RENNUPLAN 2. HÆÐ - E1-209  
 2.-3. ÁFANGI

MKV: 1:50 A1 1:100 A3	VERUR: 5401	SKYRINDAGUR: 0DNJ	ÚTGÁFA: B
HANNDI: @JS/SJ	TEIKNI: IM	VIÐFARI: E1-209	NR. TEIKNINGAR: E1-209
NAFN OG KT. SAMRÆMINGARHÖNDLUGAR: MAGNÚS KRISTBERGSSON 090257 3689	UNDRISKRIFT SAMRÆMINGARHÖNDLUGAR: <i>Magnús Kristbergsson</i>	BLAÐNÖMUR: 126	