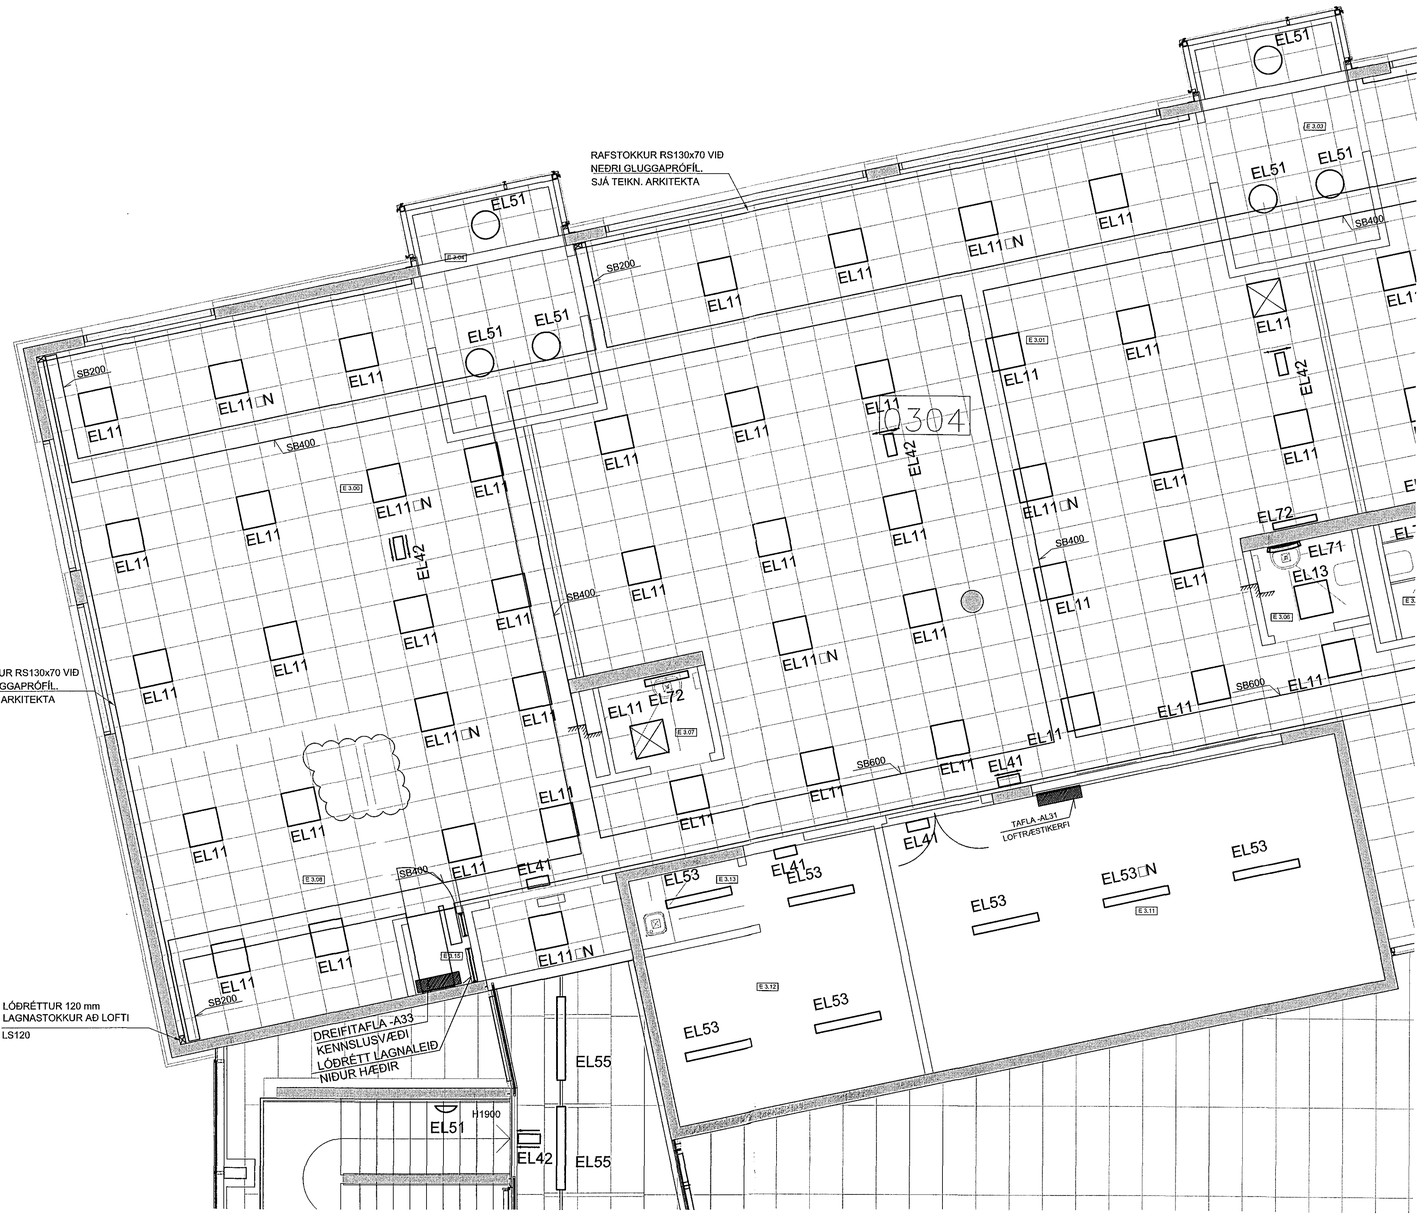

LAMPA- OG RENNUPLAN 3HÆÐ - 0DNK.□□ G

Samþykkt þann
30 JUN 2015
Byggingarfulltrúinn í Hafnarfirði
f.h. Sigurður Steinar Jónsson

ÚTGÁFUFERILL

ÚTGÁFA:	DAGS:	SKÝRINGAR:	BR. AF	SAMÞ.
	OKT.08	REYNDARTEIKNING		
B	30.05.15	Breytingar stofum og kennslurýmum	SJ	MK

DAGS. UNDIRSKRIFTAR: NAFN OG KT. SAMÞYKKJENDAHÖNNUÐAR:

UNDIRSKRIFT SAMÞYKKJENDAHÖNNUÐAR:

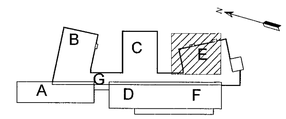

ÖLL AFRITUN TEIKNINGAR, AÐ HLUTA EÐA HEILD, ER HÁÐ SKRIFLEGU LEYFI HÖFUNDA.

Verkfræðistofa
Jóhanns Indriðasonar ehf
Síðumúli 1, 108 Reykjavík
Sími 568 7319, Fax 568 6887, Netfang vji@vji.is, Veffang www.vji.is

HEITI VERKS:

HRAUNVALLASKÓLI
DREKAVÖLLUM 9
HAFNARFIRÐI

HEITI TEIKNINGAR:

RAFLAGNIR LÁGSPENNUTEIKNINGAR
LAMPA- OG RENNUPLAN 3. HÆÐ E1-309
2.-3. ÁFANGI

MKV: 1:50 A1 1:100 A3	VERKNR: 5401	SKRÁNINGARNR: 0DNK	ÚTGÁFA: B
HANNAÐ: ÓJS/SJ	TEIKNAÐ: IM	YFIRFARIÐ:	NR. TEIKNINGAR: E1-309
NAFN OG KT. SAMÞYKKJANDA: MAGNÚS KRISTBERGSSON 080257 3689			
DAGS. UNDIRSKRIFTAR: 2/6/15	UNDIRSKRIFT SAMÞYKKJANDA:		BLAÐNÚMER: 133