
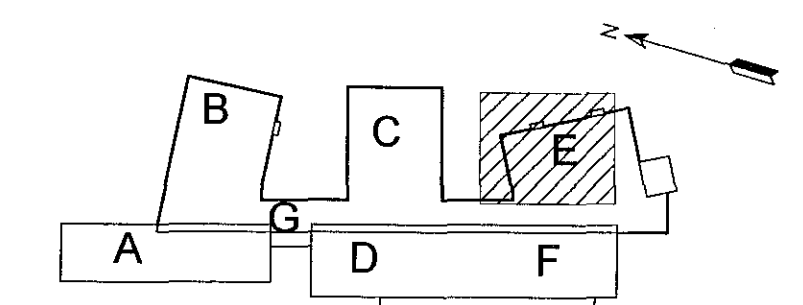


Samþykkt þann  
30 JUN 2015  
Byggingarfulltrúinn í Hraunvalla  
E.h. Sigurður Steinar Jónsson

ÚTGÁFUFRILL

| UTGÁFA: | DAÐS:    | SKYRVAÐAR:                          | BR. AF: | SAMR.: |
|---------|----------|-------------------------------------|---------|--------|
| Okt. 08 |          | REYNDARTEIKNING                     |         |        |
| B       | 30.05.15 | Breytingar á stofum og kennslurýmum | SJ      | MK     |

DAÐS. UNDRISPRIFTAR: NAFN OG KT. SAMRÆMINGARÞÖNNVAÐAR:  
UNDRISPRIFT SAMRÆMINGARÞÖNNVAÐAR: *Amma Þorjón*

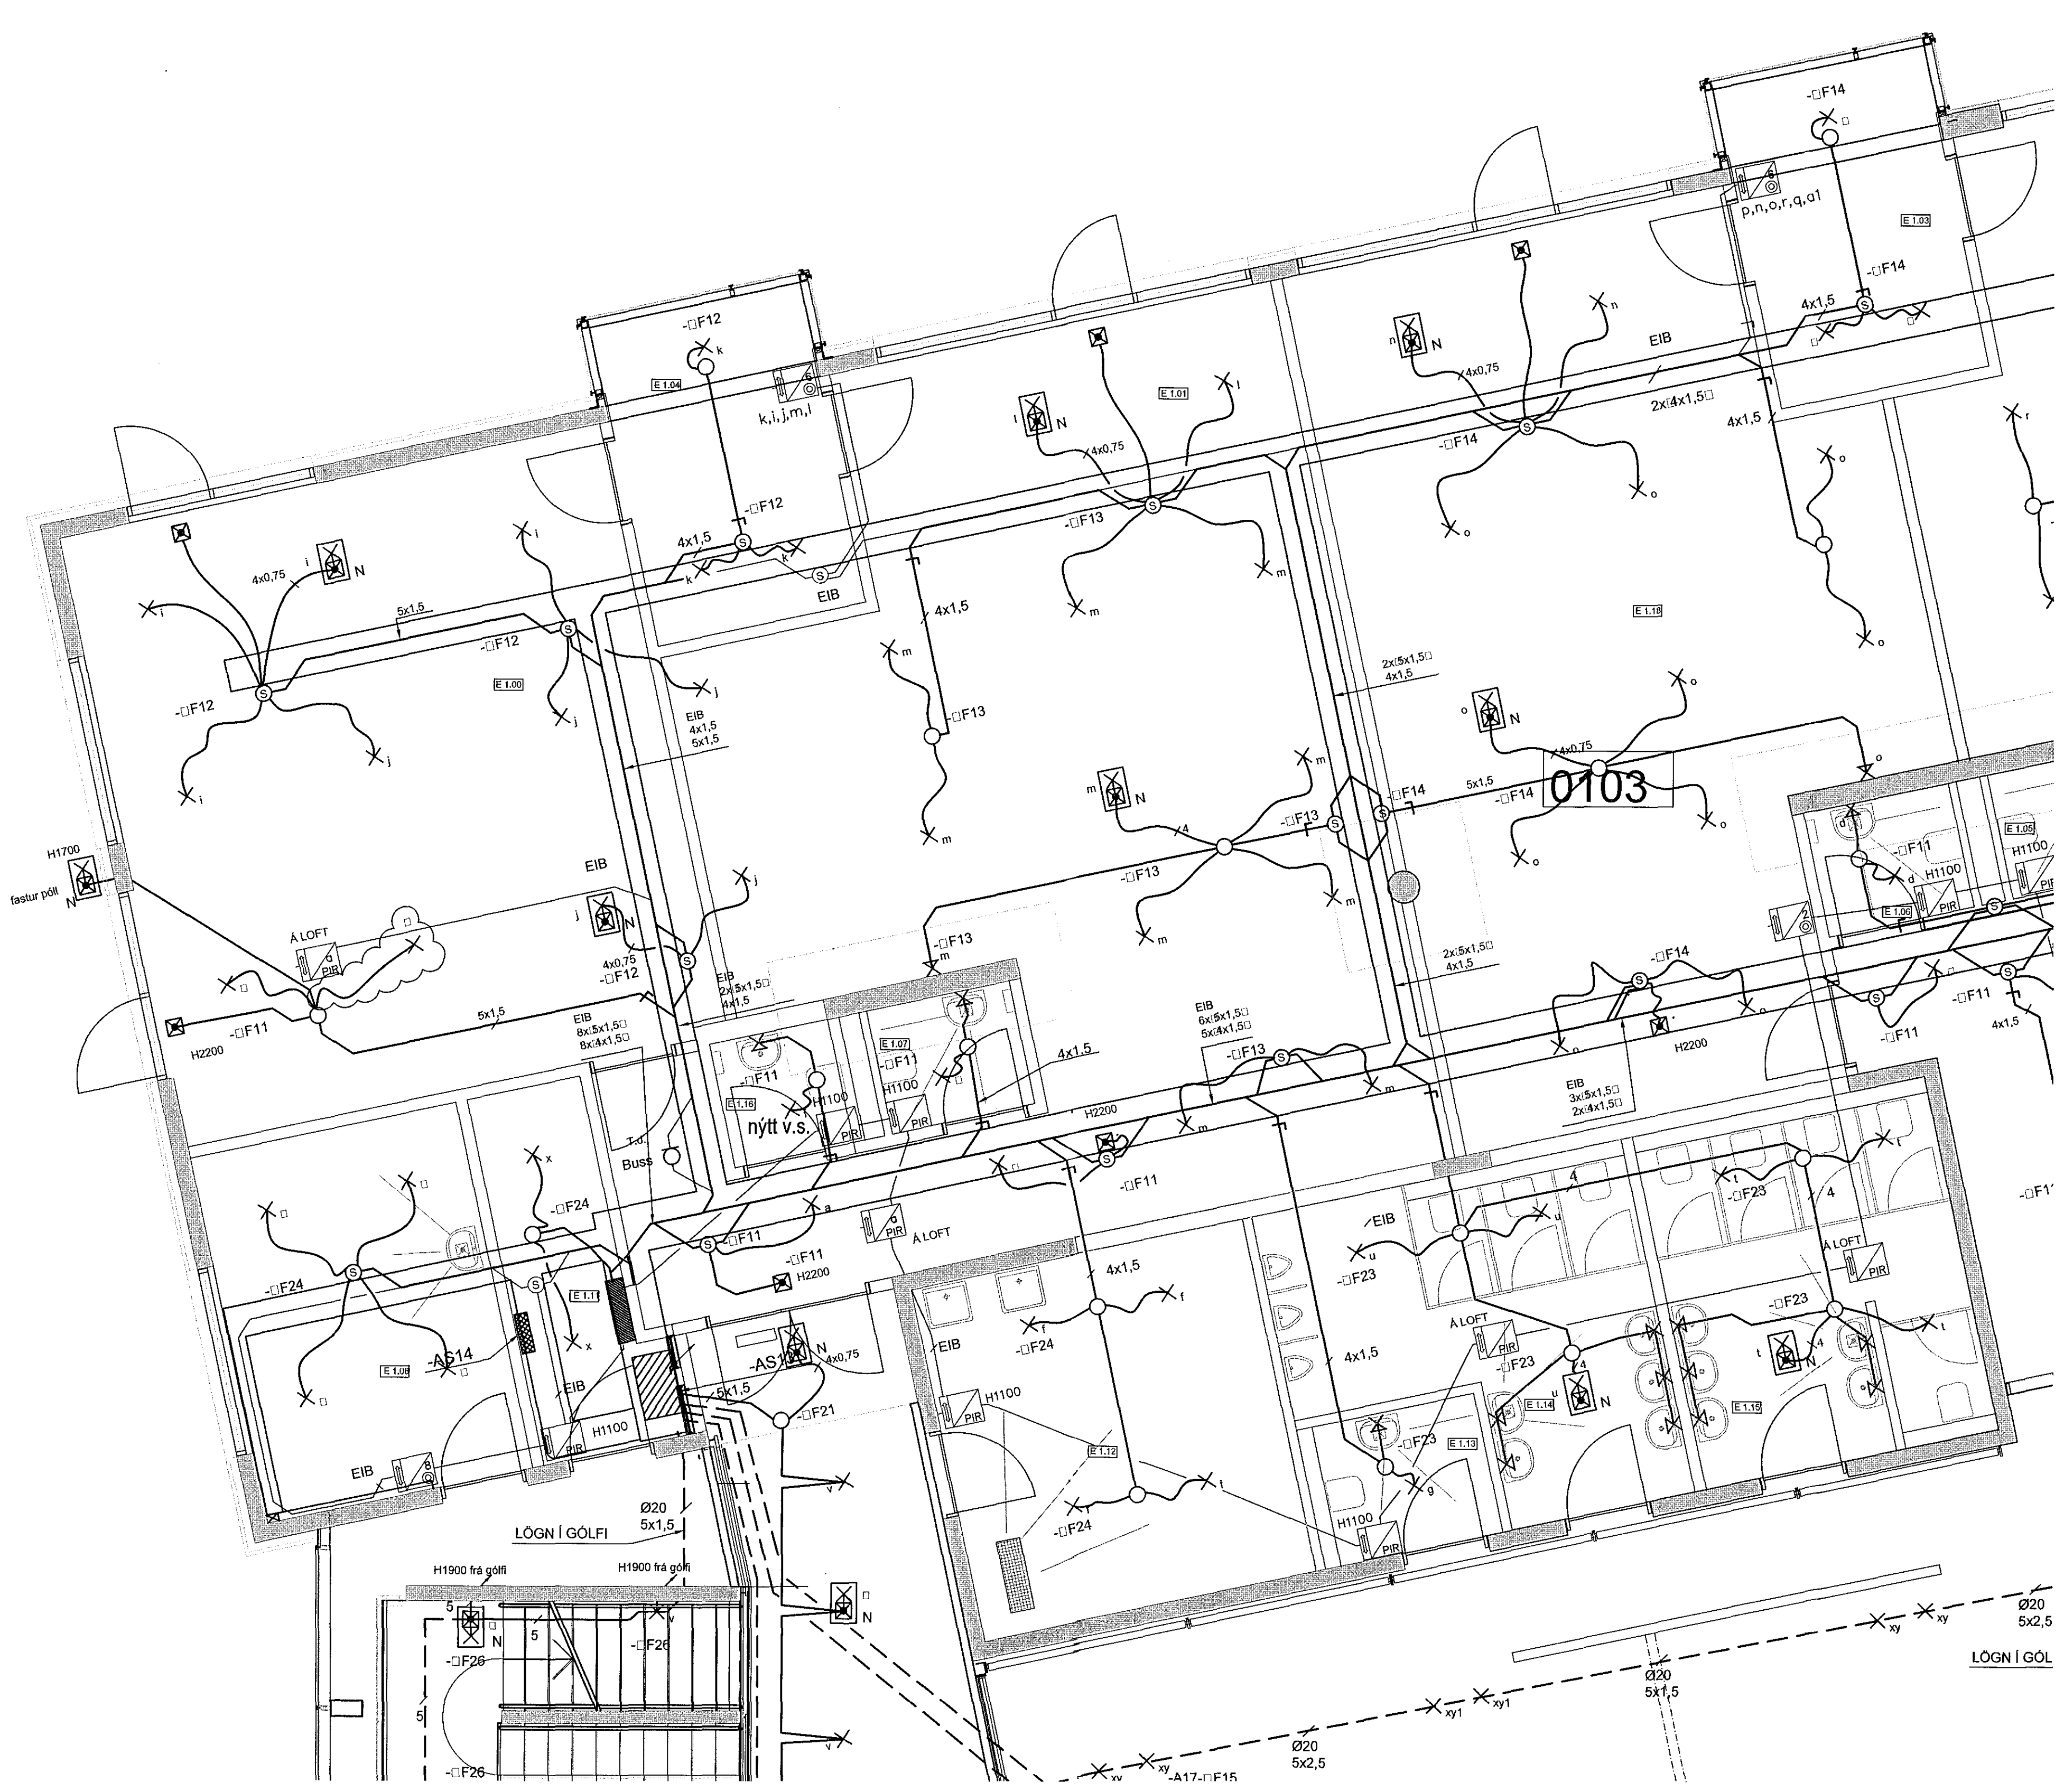

0 1 2 3 metrar  
1:50 (A1)

ÖLL AFRITUN TEIKNINGAR, AÐ HLUTA Eða HEILD, ER HÁÐ SKRIFLEGGU LEYFI HÖFUÐA.

**Verkfræðistofa  
Jóhanns Indriðasonar ehf**  
Stúmunull 1, 108 Reykjavík  
Sími 568 7319, Fax 568 6687, Netfang vj@vj.is, Veffang www.vj.is

HEITI VERKS:  
**HRAUNVALLASKÓLI  
DREKAVÖLLUM 9  
HAFNARFIRÐI**

HEITI TEIKNINGAR:  
RAFLAGNIR LJÓSLAÖGN 1. HÆÐ - E2-109  
2.-3. ÁFANGI

|  |   |                     |                |
|--|---|---------------------|----------------|
| MÖK: 1:50 A1   | VERNRN: 5401  | SKRÁNNINGARNR: 0DNM | UTGÁFA: B      |
| 1:100 A3   | TERKNAÐ: IM   | YRFARIR:            | NL TEIKNINGAR: |
| HANNAÐ: SJ   |   |                     | E2-109         |
| NAFN OG KT. SAMRÆMINGARDA:<br>MAGNÚS KRISTBERGSSON 080257 3689 | UNDRISPRIFT SAMRÆMINGARDA:<br><i>Magnús Kristbergsson</i> | BLAÐNÖMUR:          | 143            |

LJÓSLAÖGN 1.HÆÐ - ÖDNMILDIWG