


Sambýkkt þann
30 JUN 2015
Byggingarfulltrúnaður í Hófnas
F.h. Sigurður Steinar Jónsson

ÚTGÁFUFRILL

ÚTGÁFA	DAGI	SKYRNINGAR	BR. AF	SAMR.
OKT.08		REYNDARTEIKNING		
B	30.05.15	Breytingar á stofum og kennslurýmum	SJ	MK

DAGS. UNDRISKRIFTAR: NAFN OG KT. SAMRÆMINGARHÖNDLUGAR:

UNDRISKRIFT SAMRÆMINGARHÖNDLUGAR:
Anna Þorvaldsson

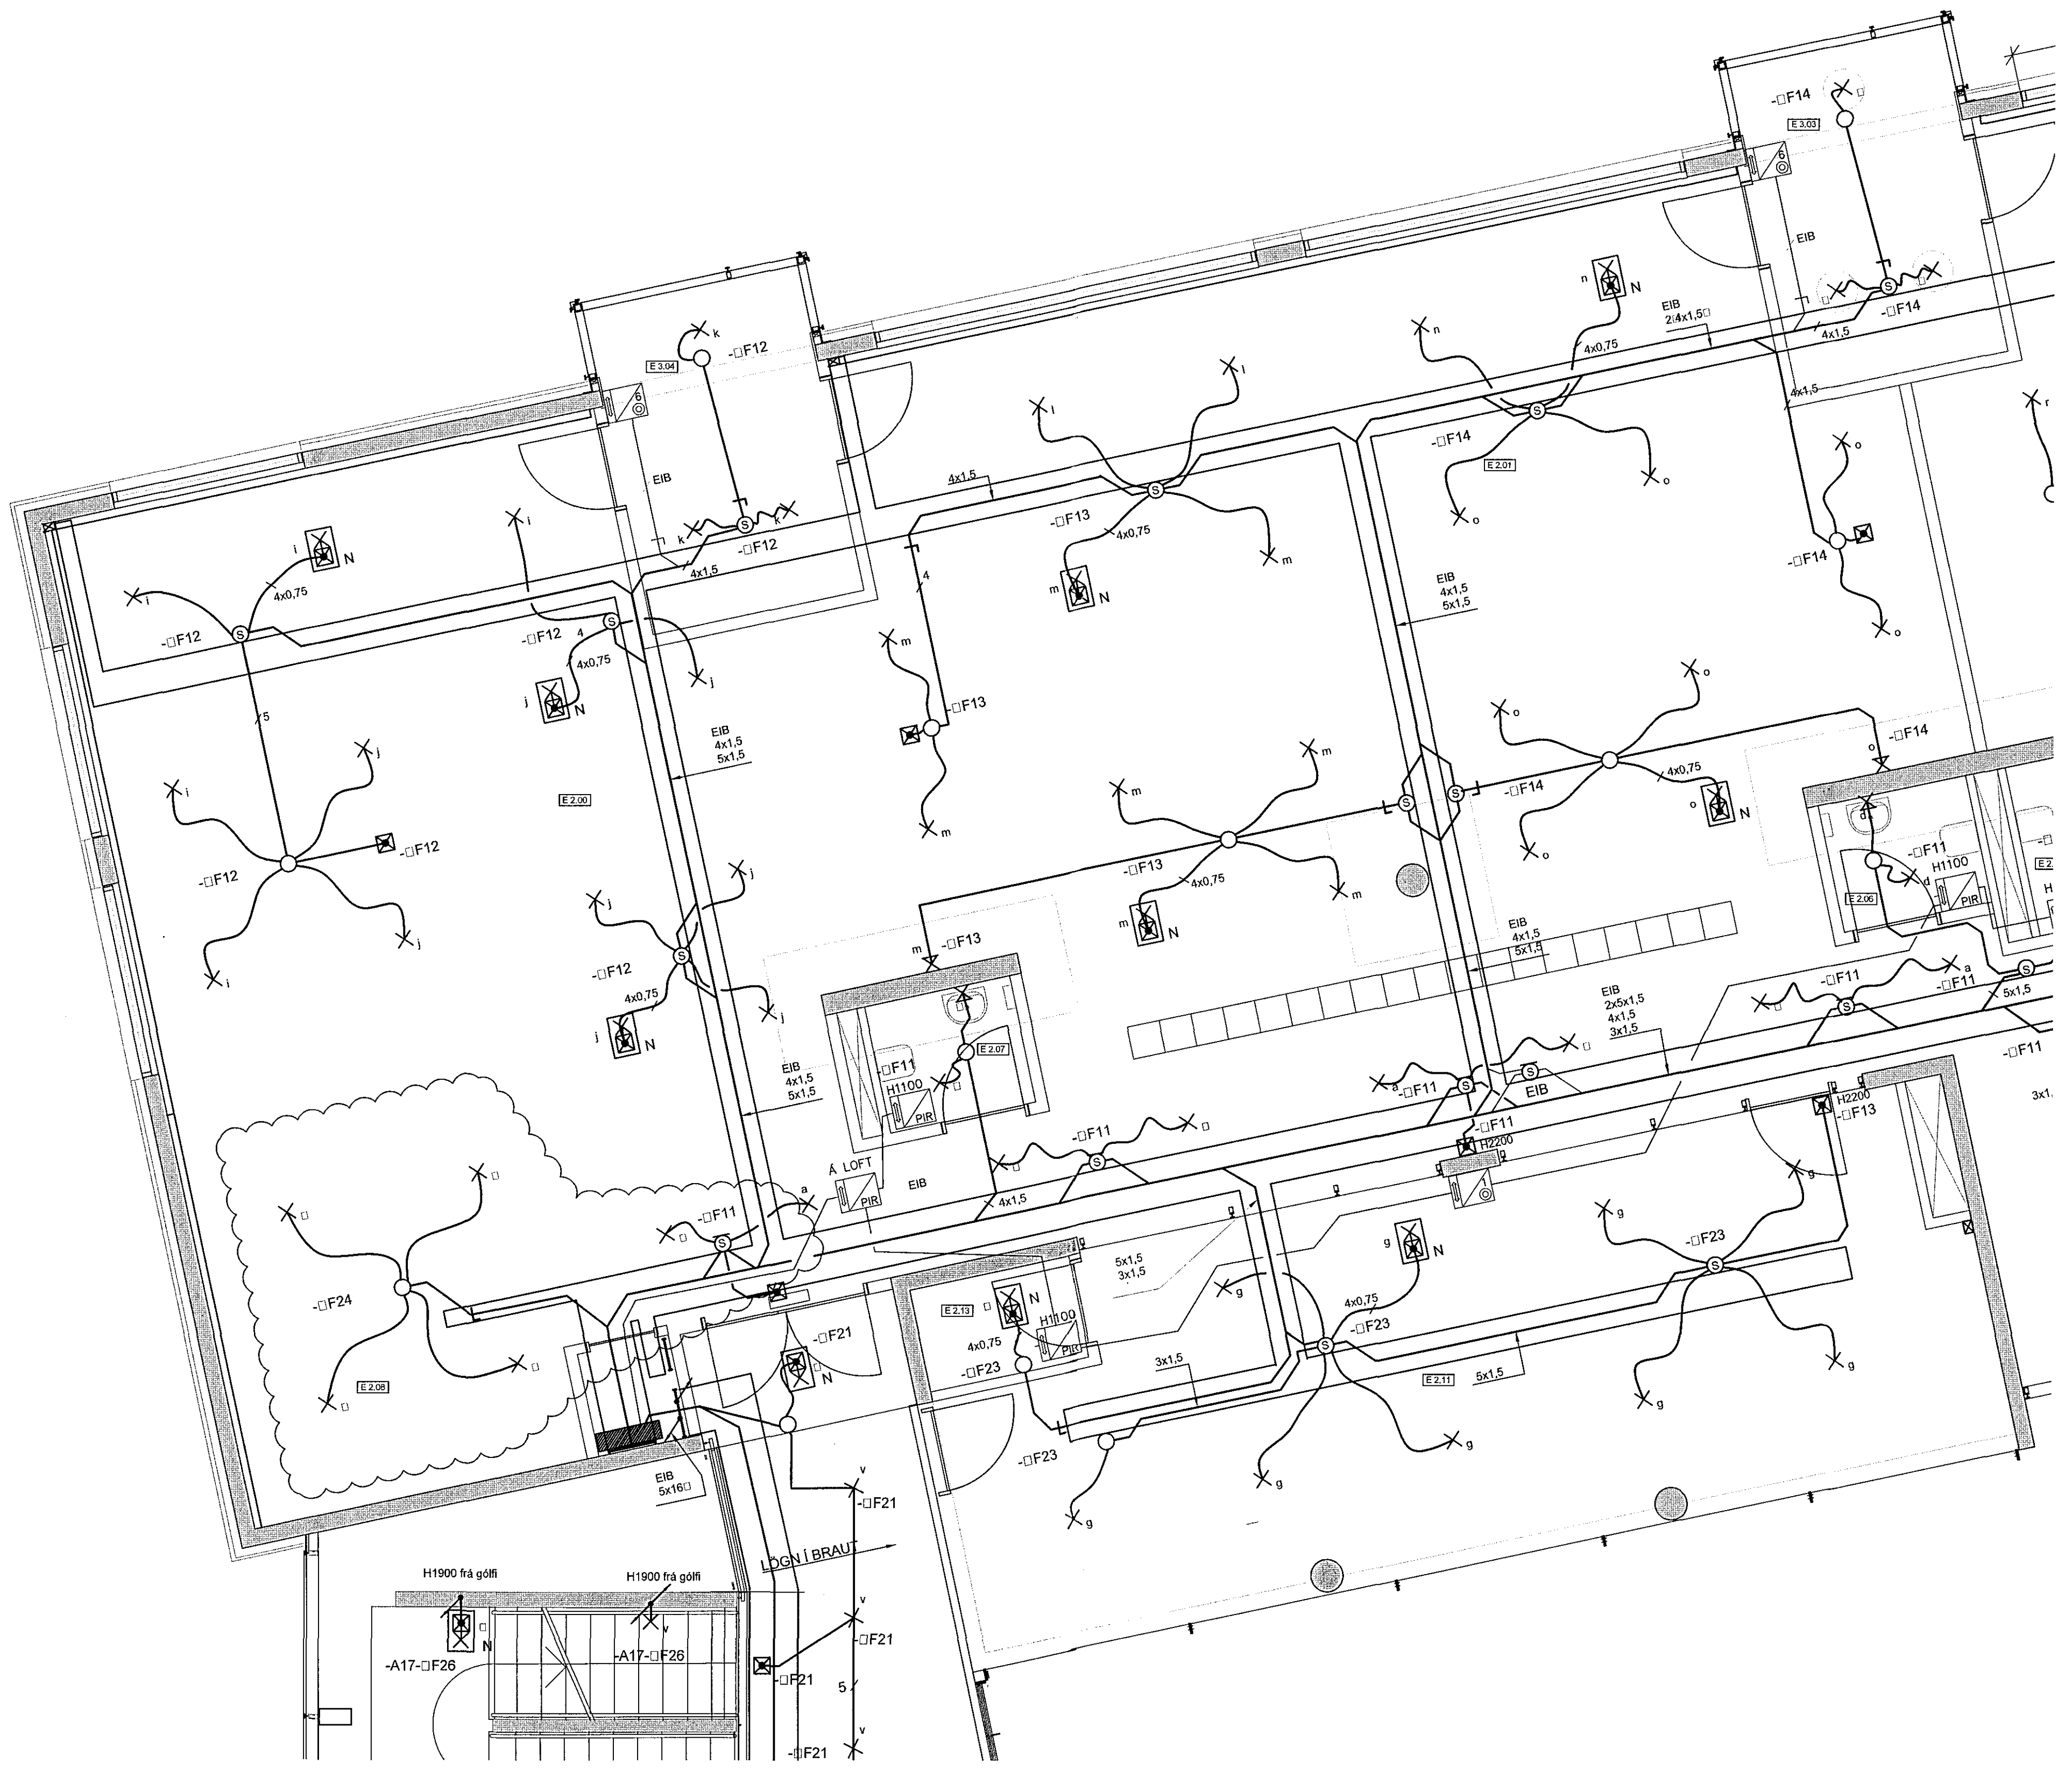

0 1 2 3 metrar
1:50 (A1)

ÖLL AF RÚNTEIKNINGAR, AD HILTA EDA HEILD, ER HÁÐ SKRIFLEGDULEYFI HÖFUNDARA.

**Verkfræðistofa
Jóhannas Indriássonar ehf**
Síðumúli 1, 108 Reykjavík
Sími 568 7319, Fax 568 6887, Netfang vj@vj.is, Vefvang www.vj.is

**HRAUNVALLASKÓLI
DREKAVÖLLUM 9
HAFNARFIRÐI**

HEITI TEIKNINGAR:
RAFLAGNIR LJÓSALÖGN 2. HÆÐ - E2-209
2.-3. ÁFANGI

MÖV: 1:50 A1 1:100 A3	VERUR: 5401	SKRÁNDAGNAR: 0DNN	ÚTGÁFA: B
HANNAÐ: SJ	TEIKNAD: IM	VERFAÐ: YRFBAD:	NR. TEIKNINGAR: E2-209
NAFN OG KT. SAMRÆMINGARHÖNDLUGAR: MAGNÚS KRISTBERGSSON 080257 3689			BLAÐNÖMUR: 153

DAGS. UNDRISKRIFTAR: NAFN OG KT. SAMRÆMINGARHÖNDLUGAR:
Magnús Kristbergsson