


Sampykki þátt
 30 JUN 2015
 Byggingarfulltrúinn í Hafnarfirði
 F.h. Sigurður Steinar Jónsson

ÚTGÁFUERILL			
ÚTGAFA:	DAÐI:	SKYRNINGAR:	BR. AF. SAMB.
OKT.08		REYNDARTEIKNING	
B	30.05.15	Breytingar stofum og kennslurýmum	SJ MK

DAÐS. UNDRISKRIFAR: NAFN OG KT. SAMRÆMINGARHÖNDUGAR:
 UNDRISKRIF SAMRÆMINGARHÖNDUGAR: *Magnús Kristbergsson*

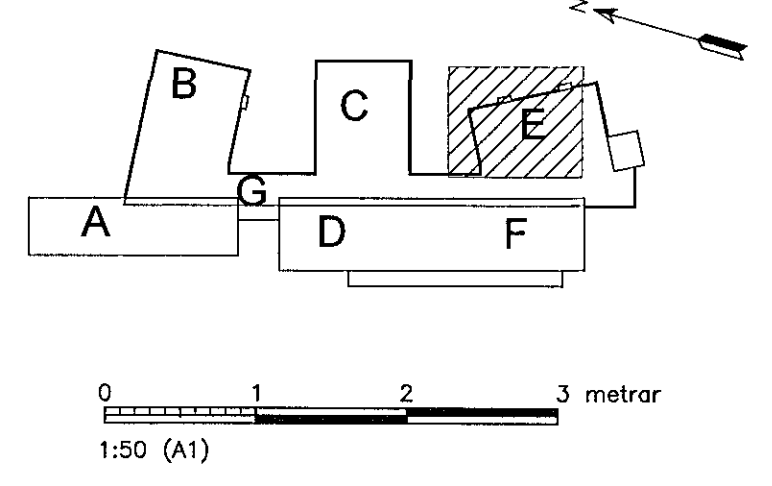

ÖLL AFRITUN TEIKNINGAR, AD HLUFTA EDA HEILD, ER HÁÐ SÁRLEGGU LEYFI HÖFUÐA.
Verkfræðistofa
Jóhanns Indriássonar ehf
 Síðumúli 1, 108 Reykjavík
 Sími 568 7310, Fax 568 6887, Netfang vj@vj.is, Veffang www.vj.is

HEITI VERKS:
HRAUNVALLASKÓLI
DREKAVÖLLUM 9
HAFNARFIRÐI

HEITI TEIKNINGAR:
RAFLAGNIR **LÁGSPENNUTEIKNINGAR**
LJÓSALÖGN 3HÆÐ - E2-309
2.-3. ÁFANGI

MNV: 1:50 A1	VERKNEI: S401	ÚTGÁFUGRINN: ODNN	ÚTGAFA: B
HANND: SJ	TEIKNER: IM	YRFRAR: SJ	MR. TEIKNINGAR: E2-309
NAFN OG KT. SAMRÆMINGAR: MAGNÚS KRISTBERGSSON 080257 3689		BLAÐNÚM: 159	
DAÐS. UNDRISKRIFAR: <i>2/6/15</i>		UNDRISKRIF SAMRÆMINGAR: <i>Magnús Kristbergsson</i>	