


Samþykkt þann
30 JUN 2015
 Byggingarfulltrúi: *F. H. Sigurður Steinar Jónsson*

ÚTGÁFUERILL				
ÚTGÁFA:	DAGS:	SKYRNINGAR:	ERL. AF:	SAMB.
Okt. 08		REYNDARTEIKNING		
B	30.05.15	Breytingar á stofum og kennararýmum	SJ	MK

DAGS. UNDRIRDRIFTAR: SAFN OG KT. SAMRÆMINGARHÖNDUÐAR:
 UNDRISKRIFT SAMRÆMINGARHÖNDUÐAR: *Anna Þórunn*

0103

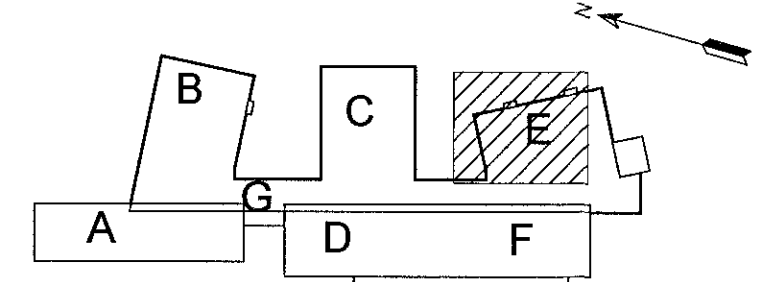

0 1 2 3 metrar
 1:50 (A1)

Verkfræðistofa
Jóhannas Indriássonar ehf
 Síðumúli 1, 108 Reykjavík
 Sími 568 7319, Fax 568 6687, Netfang vj@vj.is, Veffang www.vj.is

HEITI VERKS:
HRAUNVALLASKÓLI
DREKAVÖLLUM 9
HAFNARFIRÐI

HEITI TEIKNINGAR:
RAFLAGNIR
TENGLALÖGN 1. HÆÐ - E3-109
2.-3. ÁFANGI

MKV: 1:50 A1	VERKNEI: 5401	SKRÁNINGARNEI: ÖDN	ÚTGÁFA: B
HANNAÐ: MK	TEIKNAR: IM	YFIRFARIR:	NR. TEIKNINGAR: E3-109
NAFN OG KT. SAMRÆMINGARHÖNDUÐAR: MAGNÚS KRISTBERGSSON 080257 3689			BLAÐNÚMÉR: 168
DAGS. UNDRIRDRIFTAR: <i>27/6/15</i>	UNDRIRDRIFT SAMRÆMINGARHÖNDUÐAR: <i>Magnús Kristbergsson</i>		