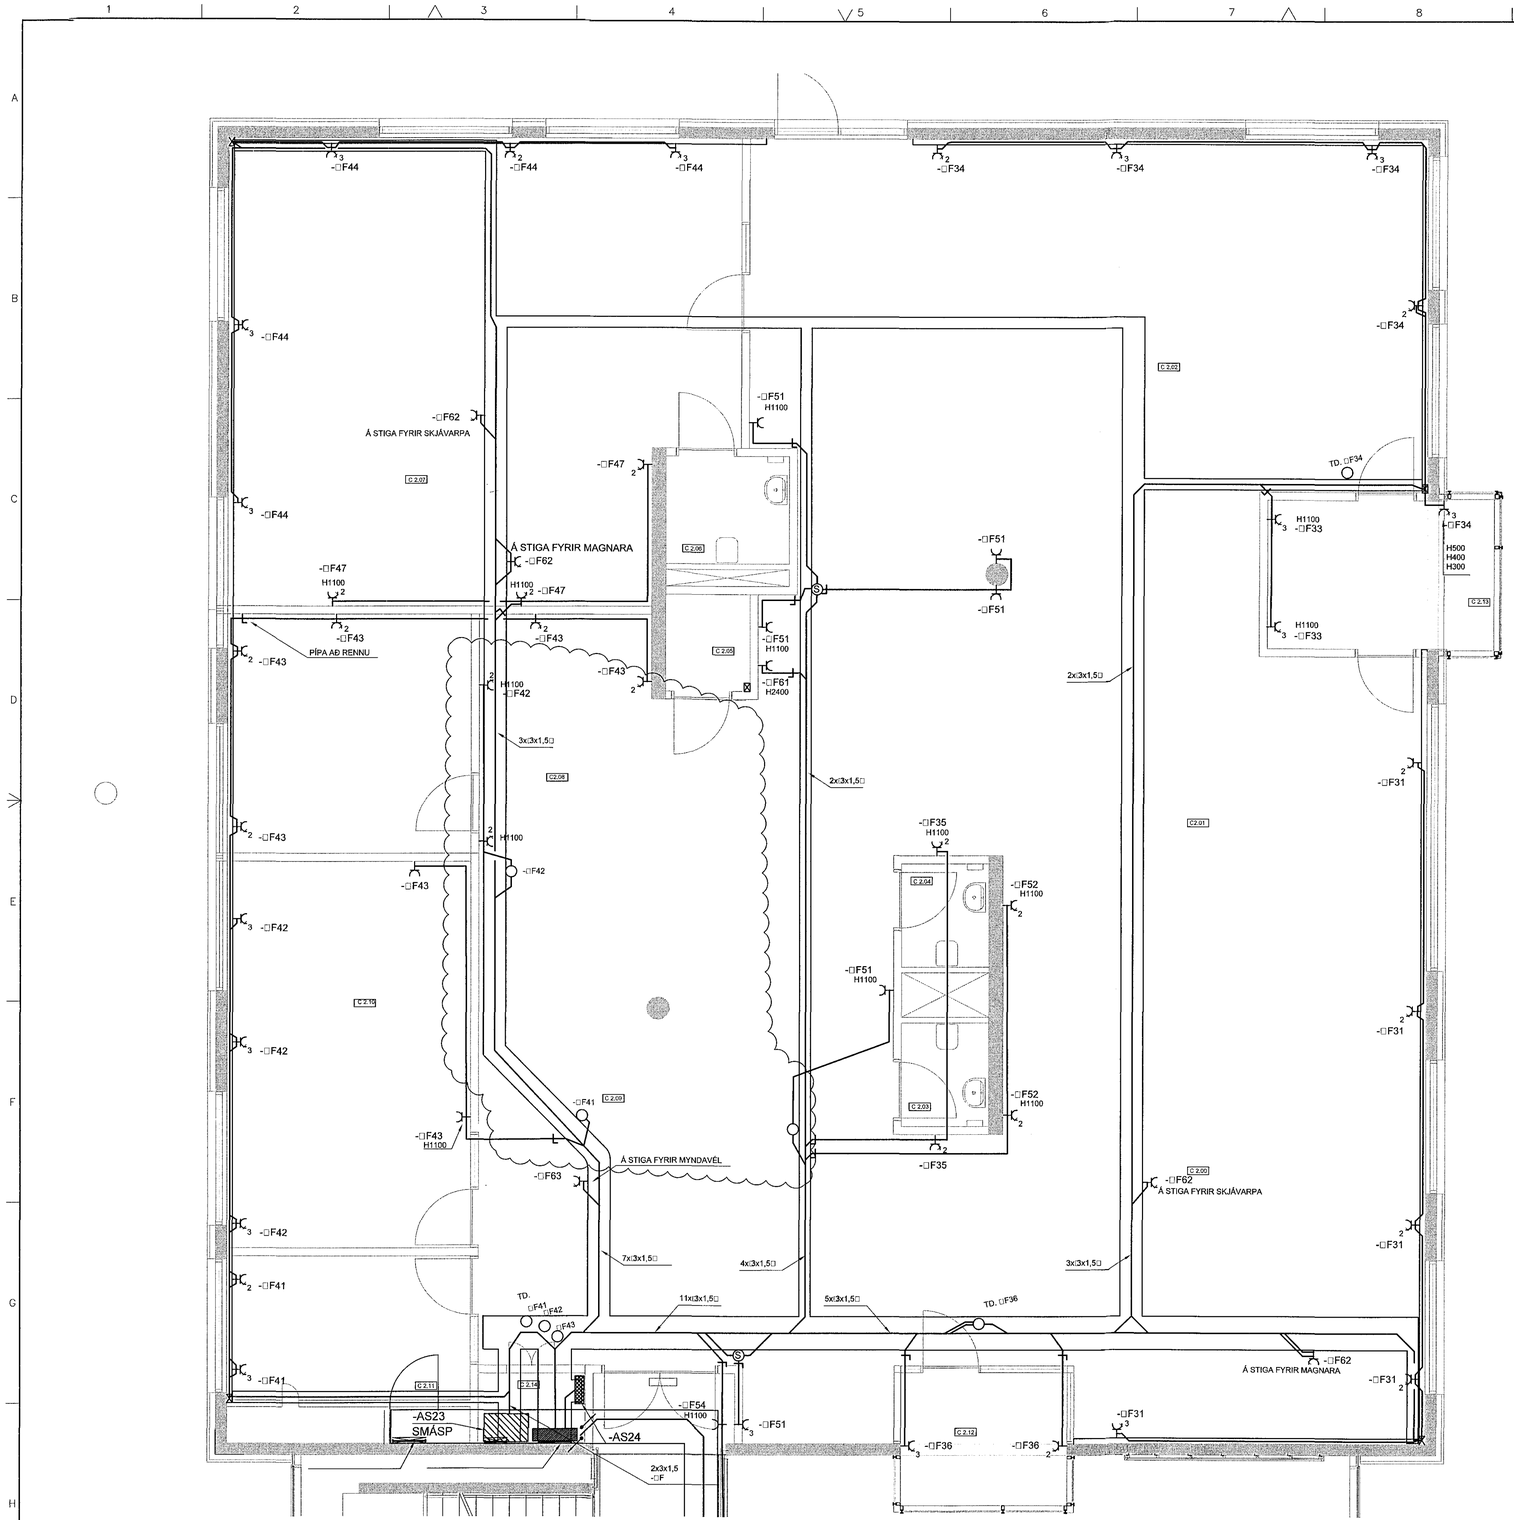

Stigalagnir □reyttar
Sjá lampa- og rennuplan

TENGLALÖGN 2HÆÐ - 0DNR.DWG

Samþykkt þann
30 JUN 2015
Byggingarfulltrúinn í Hafnarfirði
F.h. Sigurður Steinar Jónsson

ÚTGÁFUFERILL

ÚTGÁFA:	DAGS:	SKÝRINGAR:	BR. AF	SAMÞ.
	16.11.07	REYNDARTEIKNING		
B	30.05.15	Breytingar á stofum og kennslurýmum	SJ	MK

DAGS. UNDIRSKRIFTAR: | NAFN OG KT. SAMRÆMINGARHÖNNUÐAR:

UNDIRSKRIFT SAMRÆMINGARHÖNNUÐAR:

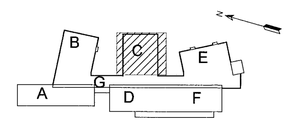

0 1 2 3 metrar
1:50 (A1)

ÖLL AFRITUN TEIKNINGAR, AÐ HLUTA EÐA HEILD, ER HÁÐ SKRIFLEGU LEYFI HÖFUNDA.

Verkfræðistofa
Jóhanns Indriðasonar ehf
Síðumúli 1, 108 Reykjavík
Sími 568 7319, Fax 568 6887, Netfang vji@vji.is, Veffang www.vji.is

HEITI VERKS:

HRAUNVALLASKÓLI
DREKAVÖLLUM 9
HAFNARFIRÐI

HEITI TEIKNINGAR:

RAFLAGNIR LÁGSPENNUTEIKNINGAR
TENGLALÖGN 2. HÆÐ - E3-204
2.-3. ÁFANGI

MKV: 1:50 A1 1:100 A3	VERKNR: 5401	SKRÁNINGARNR: 0DNR	ÚTGÁFA: B
HANNAÐ: MK	TEIKNAÐ: IM	YFIRFARIÐ:	NR. TEIKNINGAR: E3-204
NAFN OG KT. SAMÞYKKJANDA: MAGNÚS KRISTBERGSSON 080257 3689			
DAGS. UNDIRSKRIFTAR: 2/6/15	UNDIRSKRIFT SAMÞYKKJANDA:		BLAÐNÚMER: 172