
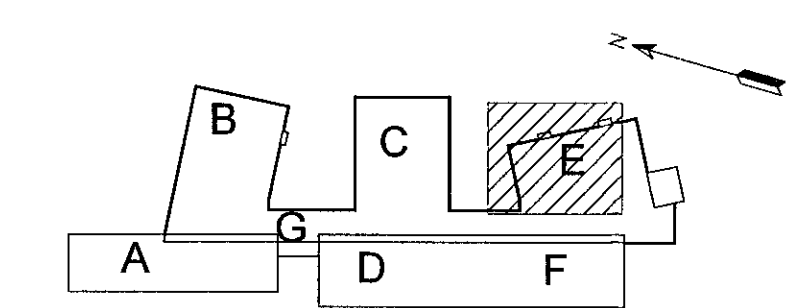


Samþykkt þann
30 JUN 2015
 Byggingarfulltrúiinn í Hafnarfirði
 F.h. Sigurður Steinar Jónsson

ÚTGÁFUERILL

ÚTGÁFA:	DAGI:	SKYRINGAR:	BR. AF:	SAMM:
OKT.08		REYNDARTEIKNING		
B	30.05.15	Breytingar á stofum og kennslurýmum	SJ	MK

DAGS. UNDRISKRIFTAR: NAFN OG KT. SAMRÆMINGARHÖNDUÐAR:
 UNDRISKRIFT SAMRÆMINGARHÖNDUÐAR: *Arminn Jónsson*

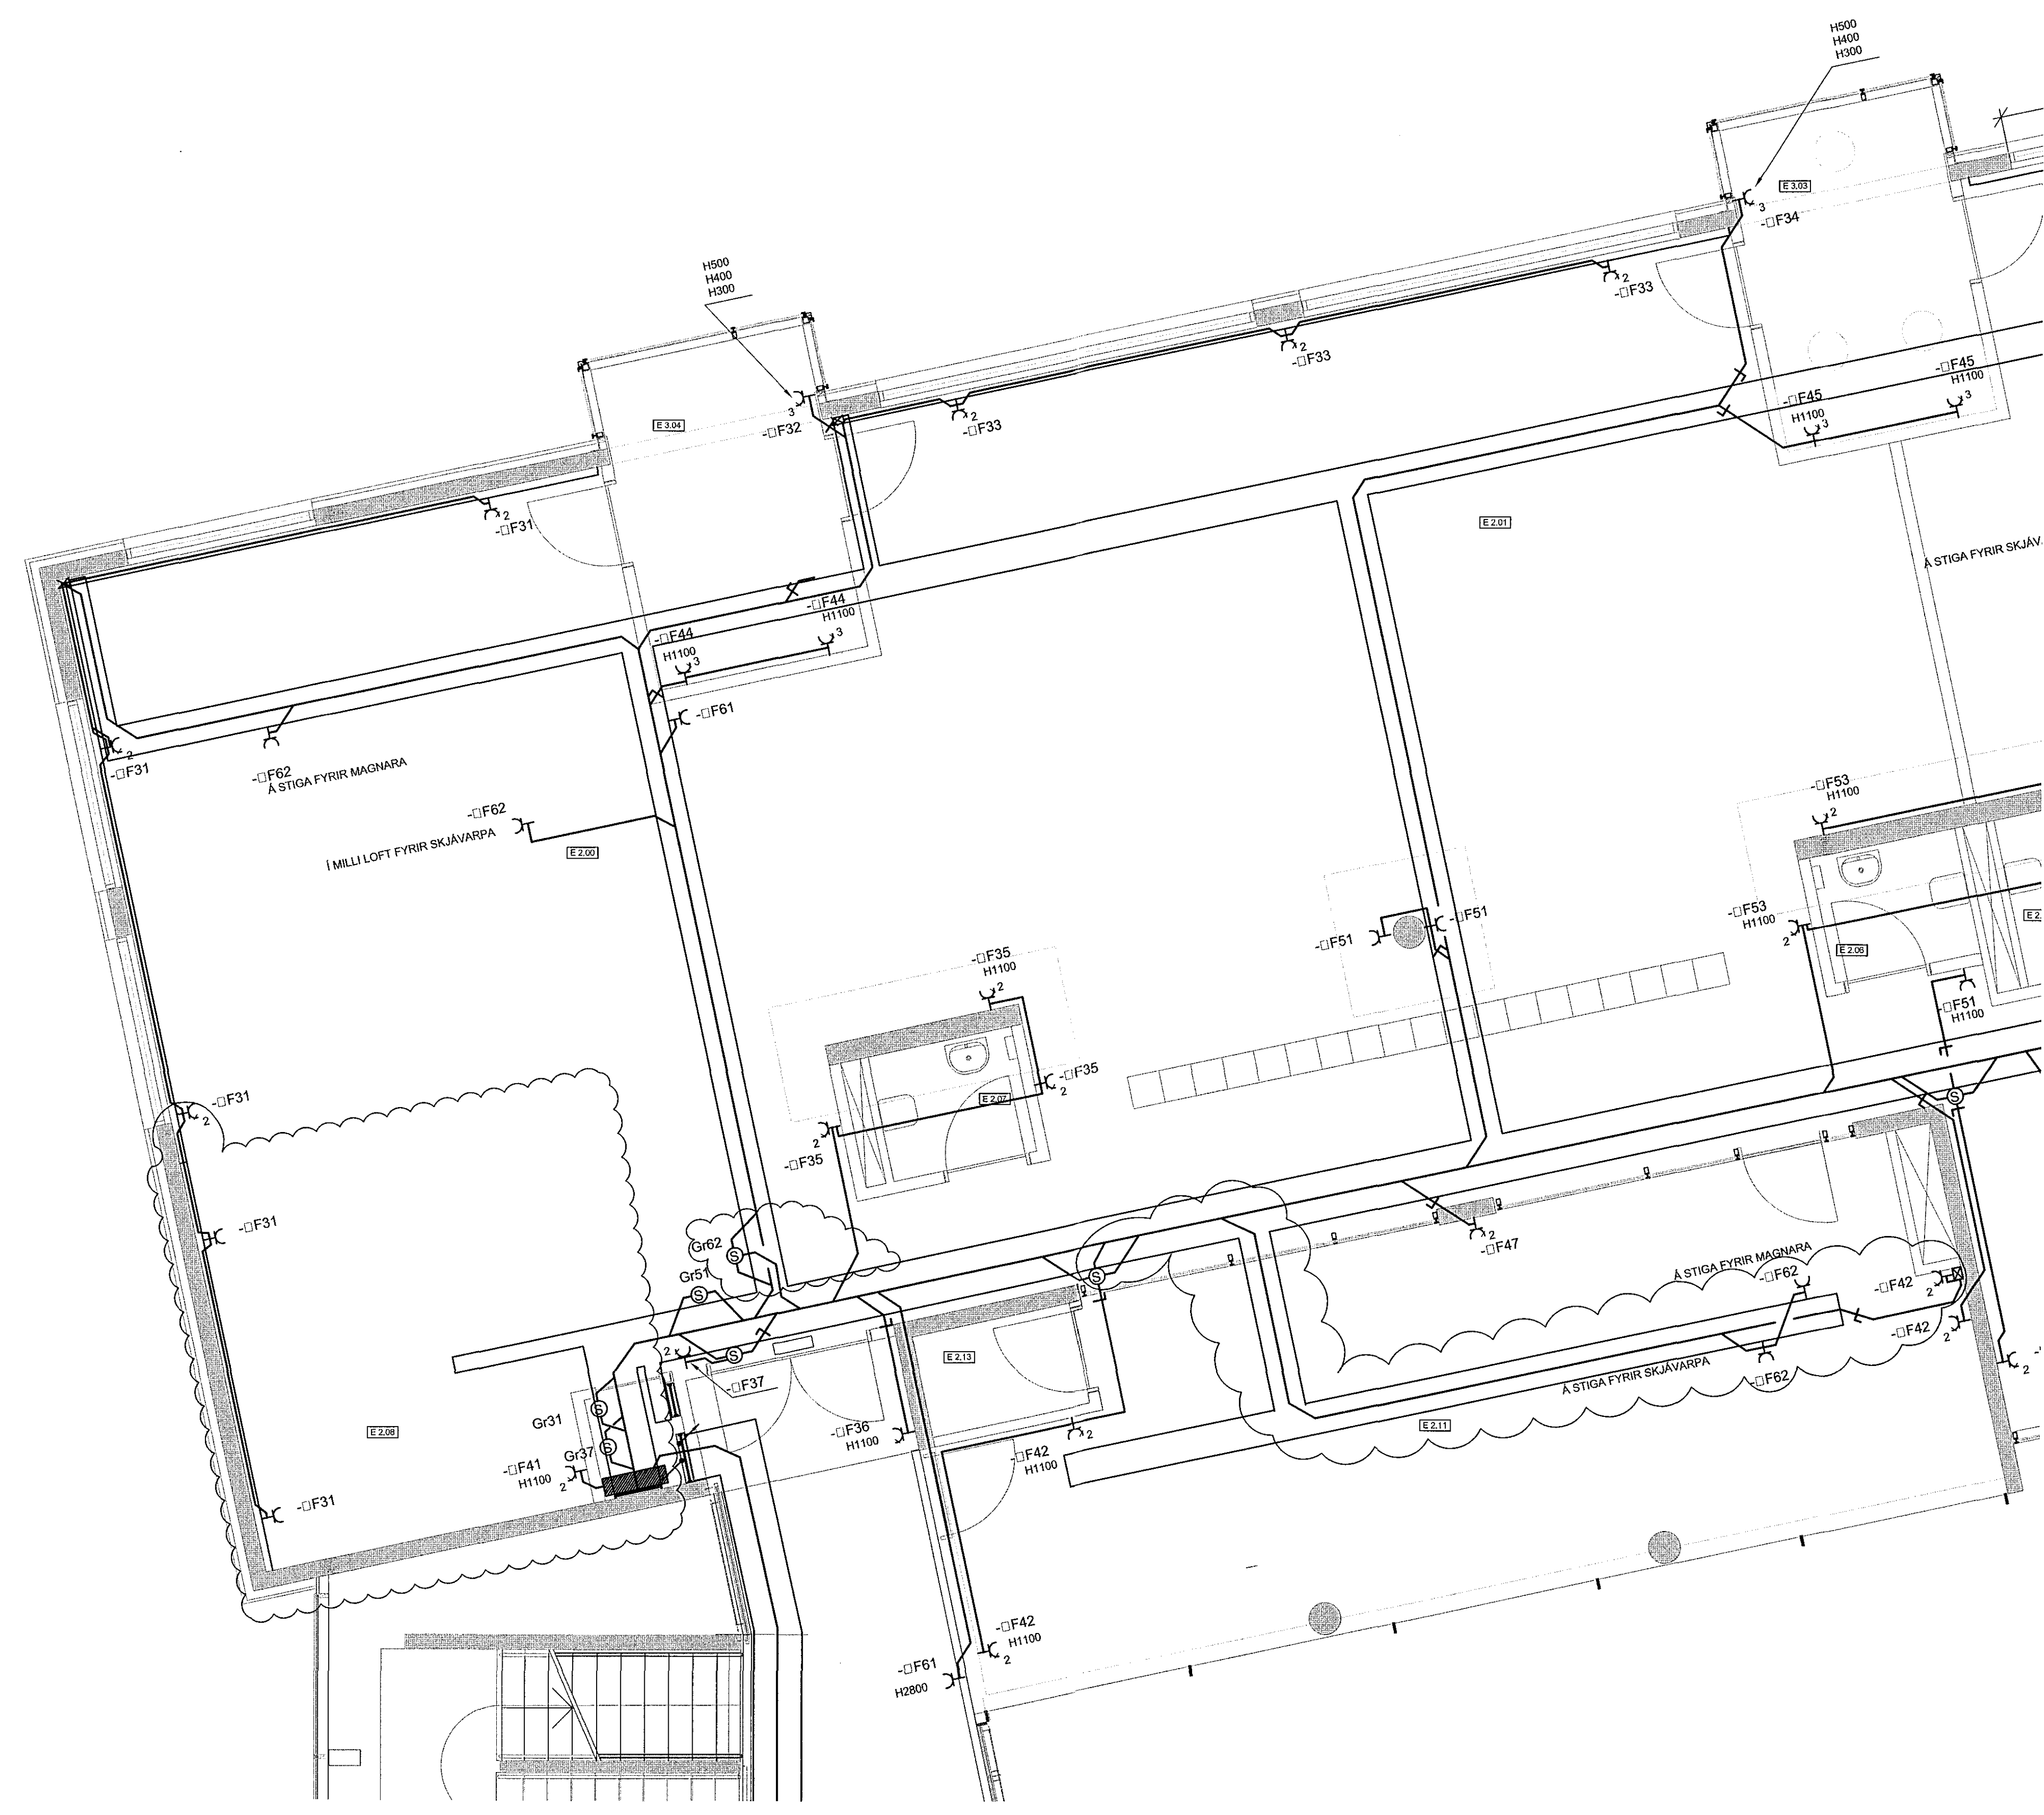

0 1 2 3 metrar
 1:50 (A1)

ÖLL LARIFURIN TESIKNINGAR, AD HLUTA EDA HEILD, ER HÁÐ SKRIFLEGGU LEYFI HÖFUÐA.

**Verkfræðistofa
 Jóhanns Indriássonar ehf**
 Síðumúli 1, 108 Reykjavík
 Sími 568 7319, Fax 568 6887, Netfang vj@vj.is, Vefvang www.vj.is

**HRAUNVALLASKÓLI
 DREKAVÖLLUM 9
 HAFNARFIRÐI**

HEITI TEIKNINGAR:
**RAFLAGNIR LÁGSPENNUTEIKNINGAR
 TENGLAÖGN 2. HÆÐ - E3-209
 2.-3. ÁFANGI**

MKV: 1:50 A1	VERKNR: 5401	SKRANINGARNR: 0DNR	ÚTGÁFA: B
HANNAÐ: MK	TEIKNAD: IM	YERFARID: YERFARID	NEI TEIKNINGAR: E3-209
NAFN OG KT. SAMRYKJLANDA: MAGNÚS KRISTBERGSSON 080257 3689			BLAÐNÚMÉR: 177
DAGS. UNDRISKRIFTAR: <i>Magnús Kristbergsson</i>		UNDRISKRIFT SAMRYKJLANDA: <i>Arminn Jónsson</i>	

TENGLAÖGN 2HÆÐ - 0DNR.DWG