


Samþykkt þann
30 JUN 2015
Byggingarfulltrúinn í Hafnarfirði
F.h. Sigurður Steinar Jónsson

ÚTGÁFUFERILL				
ÚTGÁFA:	DAGI:	SKYRINGAR:	BR. AF:	SMR:
Okt 08		Reyndartekningar		
B	30.05.15	Breytingar stofum og kennslurými	SJ	MK
DAGS. UNDRISPRITAR: NAFN OG KT. SAMRÆMINGARHÖNDLUNAR:				
UNDRISPRIT SAMRÆMINGARHÖNDLUNAR: <i>Anna Jónsson</i>				

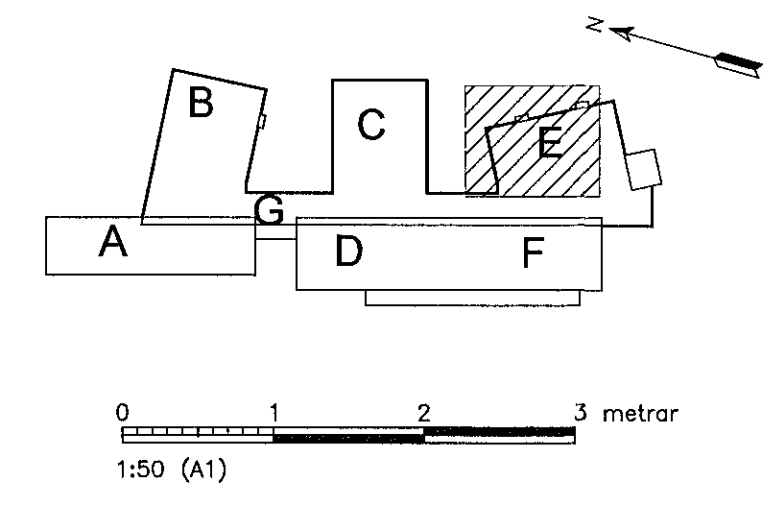

Verkfræðistofa
Jóhanns Indriásonar ehf
Slóumúli 1, 100 Reykjavík
Sími 568 7319, Fax 568 6887, Netfang vj@vj.is, Vefvang www.vj.is

HEITI VERKS:
HRAUNVALLASKÓLI
DREKAVÖLLUM 9
HAFNARFIRDI

HEITI TEIKNINGAR:
RAFLAGNIR **LÁGSPENNUTEIKNINGAR**
TENGLALÖGN 3. HÆÐ - E3-309
2.-3. ÁFANGI

MÖV: 1:50 A1 1:100 A3	VERNR: 5401	SKRÁNINGARNR: ODNS	ÚTGÁFA: B
HANNAÐ: MK	TEIKNAR: IM	VEIÐIFARAR:	NR. TEIKNINGAR: E3-309
NAFN OG KT. SAMRÆMINGARHÖNDLUNAR: MAGNÚS KRISTBERGSSON 080257 3689			BLAÐNÖMUR: 185
DAGS. UNDRISPRITAR: <i>25/6/15</i>			UNDRISPRIT SAMRÆMINGARHÖNDLUNAR: <i>Magnús Kristbergsson</i>