


Samþykkt þann
30 JUN 2015
Byggingarfulltrúinn í Hafnarfirði
F.h. Sigurður Steinar Jónsson

ÚTGÁFUERILL				
ÚTGÁFA	DAGS	SKÝRINGAR	SR. AF	SAMM.
	22.11.07	REYNDARTEIKNING		
B	30.05.15	Breytingar stofum og kennslurými	SJ	MK

DAGS. UNDRISKRIFTAS: NAFN OG KT. SAMRÆMINGARHÖNDLUNAR:
UNDRISKRIFT SAMRÆMINGARHÖNDLUNAR:
Anna Þorgrím

SÉR SKÝRINGAR
⊙ BÚNAÐUR FESTUR Á STIGA

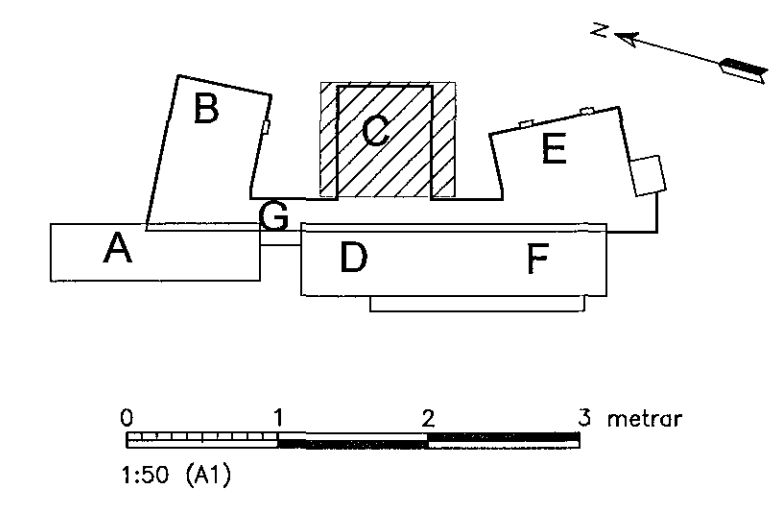

Verkfræðistofa
Jóhanns Indriássonar ehf
Síðumóli 1, 108 Reykjavík
Sími 568 7319, Fax 568 6887, Netfang vj@vj.is, Veffang www.vj.is

HEITI VERKS:
HRAUNVALLASKÓLI
DREKAVÖLLUM 9
HAFNARFIRÐI

HEITI TEIKNINGAR:
RAFLAGNIR SMÁSPENNUTEIKNINGAR
SÍMA- OG TÖLVUKERFI 2. HÆÐ - F1-204
2.-3. ÁFANGI

MKV: 1:50 A1 1:100 A3	VERUR: 5401	SKOÐUNINGAR: 0D08	ÚTGÁFA: B
HAUNAV: SBS	TEIKNAR: IM	YFRIFAR: SJ	NR. TEIKNINGAR: F1-204
NAFN OG KT. SMÁBYGGINGAR: MAGNÚS KRISTBERGSSON 080257 3689	UNDRISKRIFT SAMRÆMINGARHÖNDLUNAR: <i>Magnús Kristbergsson</i>	BLAÐNÖMUR: 197	