


Sambýkkt þann  
30 JUN 2015  
Byggingarfulltrúinn í Hafnar-  
F.h. Sigurður Steinar Jónsson

ÚTGÁFUFRILL

ÚTGÁFA	DAGI	SKÝRINGAR	BR. AF	SAMB.
	OKT.08	REYNDARTEIKNING		
B	30.05.15	Breytingar stofum og kennslurými	SJ	MK

DAÐIL UNDRISPRIFTAR: *[Signature]*  
NAFN OG KT. SAMRÆMINGARHÖFUÐAR:  
UNDRISKRIFT SAMRÆMINGARHÖFUÐAR: *[Signature]*

SÉR SKÝRINGAR  
⊙ BÚNAÐUR FESTUR Á STIGA

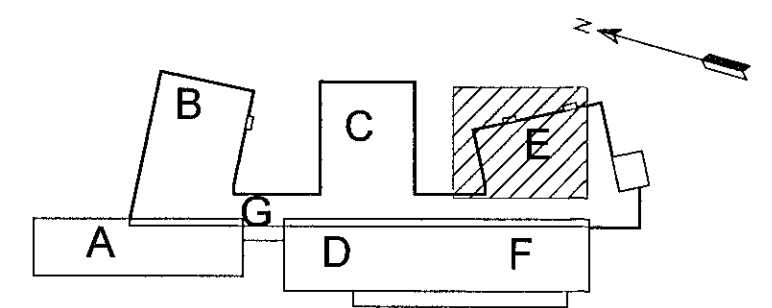

0 1 2 3 metrar  
1:50 (A1)

ÖLL AFRITUN TEIKNINGAR, AD HLUTA EDA HEILD, ER HÁÐ SKRIFLEGU LEYFI HÖFUÐA.

**Verkfræðistofa**  
**Jóhannas Indriássonar ehf**  
Stúkúli 1, 108 Reykjavík  
Sími 598 7319, Fax 598 6887, Netfang vj@vj.is, Veffang www.vj.is

HEITI VERRS:  
**HRAUNVALLASKÓLI**  
DREKAVÖLLUM 9  
HAFNARFIRÐI

HEITI TEIKNINGAR:  
RAFLAGNIR SMÁSPENNUTEIKNINGAR  
SÍMA- OG TÖLVUKERFI 2. HÆÐ - F1-209  
2.-3. ÁFANGI

MIKJ: 1:50 A1 1:100 A3	VERNR: 5401	SKRANINGARNR: 0008	ÚTGÁFA: B
HANNAÐ: SBS	TEIKNAR: IM	YFRIFRÁÐ: SJ	NR. TEIKNINGAR: F1-209
NAFN OG KT. SAMRÆMINGARHÖFUÐA: MAGNÚS KRISTBERGSSON 090257 3689			BLAÐNÚMÉR: 202
DAGI UNDRISPRIFTAR: 27.6.15			UNDRISKRIFT SAMRÆMINGARHÖFUÐA: <i>[Signature]</i>

