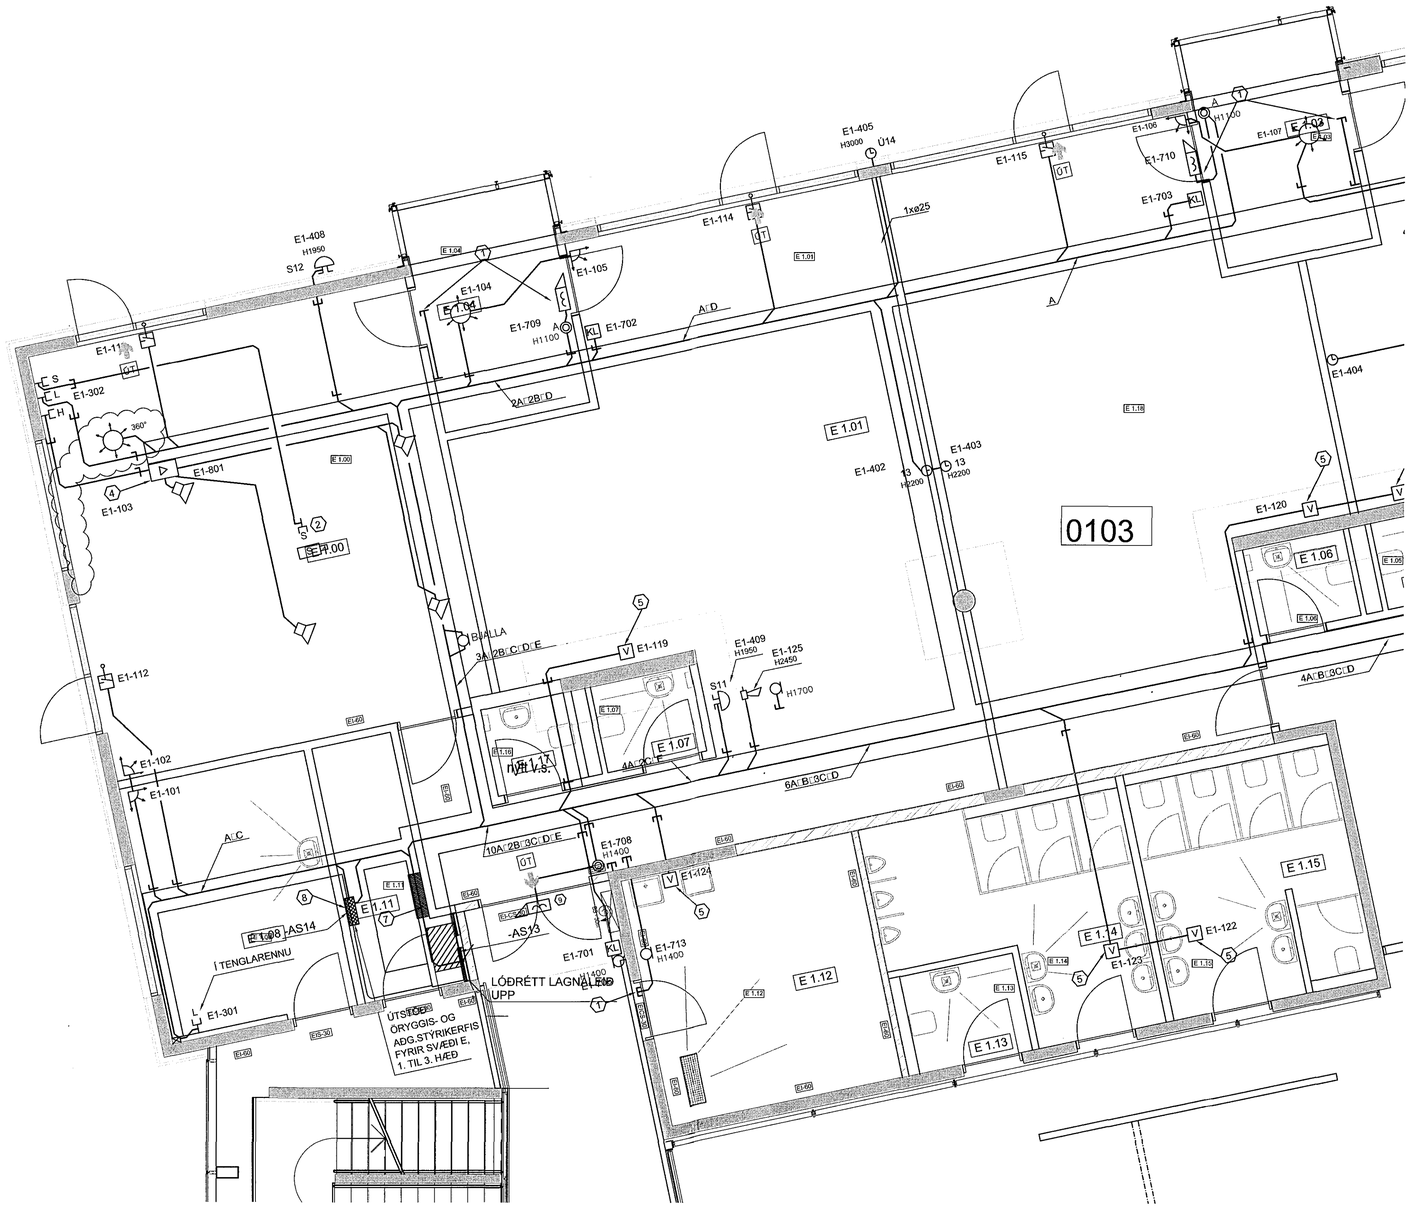

Samþykkt þann
30 JUN 2015
Byggingarfulltrúinn í Hafnarfirði
F.h. Sigurður Steinar Jónsson

ÚTGÁFUFERILL

ÚTGÁFA:	DAGS:	SKÝRINGAR:	ÁB, AF	SAMÞ:
	Okt. 08	REYNDARTEIKNING		
B	30.05.15	Breytingar á stofum og kennslurýmum	SJ	MK

DAGS. UNDIRSKRIFTAR: NAFN OG KT. SAMÆMINGARVIÐHNUBAR:

UNDIRSKRIFT SAMÆMINGARVIÐHNUBAR:

SÉR SKÝRINGAR

1. PÍPA Í HURÐARKARM
2. SKJÁVARPASNÚRA 2Xø25 PÍPUR
3. YFIR UPPHENGDU LOFTI
4. BÚNAÐUR FESTUR Á STIGA
5. VAKTSKYNJARI Á GÓLFI VIÐ VEGG VEGGDÓS Í HÆÐ 60
6. HÁTALARI INNFELLDUR I UPPHENGDU LOFTI. HÆGT AÐ HALLA TIL AÐ KASTA HLJÓÐI FRAM.
7. YFIRLIT YFIR BÚNAÐ OG STRENGI Í VIÐKOMANDI TÖFLU ER SÝNT Á BLÖÐUM 105, 106 OG 107
8. YFIRLIT YFIR BÚNAÐ TENGDAN VIÐKOMANDI TÖFLU ER SÝNT Á BLAÐI 105
9. ANNAR VÆNGUR RÍLAÐUR FASTUR. ÖRÍLAÐI VÆNGUR AFLÆSIST MEÐ KORTALESARA UTAN FRÁ. SEGULLÆSING Í FALSI RÍLAÐRAR HURÐAR. PANIKSLÁ MEÐ SNERTU Á RÍLAÐRI HURÐ SEM OPNAR RAFLÆSINGU MEÐ ÞVÍ AÐ RJÚFA STRAUM AÐ HENNI.

A □ Cat5 UTP
B □ Cat5 FTP
C □ COAX 75 Ω F. LOFTNETSKERFI
D □ STRENGUR FYRIR KLUKKUKERFI
E = STRENGUR FRIÍR SKÓLABJÖLLUKERFI
F = HÁTALARASNÚRA
G = SKJÁVARPASNÚRA (VGA)

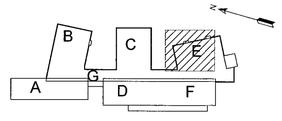

0 1 2 3 metrar
1:50 (A1)

ÖLL AFRITUN TEIKNINGAR, AÐ HLUTA EÐA HEILD, ER HÁÐ SKRIFLEGU LEYFI HÖFUNDA.

Verkfræðistofa Jóhanns Indriðasonar ehf
Síðumúli 1, 108 Reykjavík
Sími 568 7319, Fax 568 6887, Netfang vji@vji.is, Veffang www.vji.is

HEITI VERKS:

HRAUNVALLASKÓLI
DREKAVÖLLUM 9
HAFNARFIRÐI

HEITI TEIKNINGAR:

RAFLAGNIR SMÁSPENNUTEIKNINGAR
SMÁSPENNA 1. HÆÐ - F5-109
2.-3. ÁFANGI

MKV:	VERKNR:	SKRÁNINGARNR:	ÚTGÁFA:
1:50 A1 1:100 A3	5401	0DNU	B
HANNAÐ: SBS	TEIKNAÐ: SBS	YFIRFARIÐ: ÓÞ	NR. TEIKNINGAR: F5-109
NAFN OG KT. SAMÞYKKJANDA: MAGNÚS KRISTBERGSSON 080257 3689			
DAGS. UNDIRSKRIFTAR: 27/6/15	UNDIRSKRIFT SAMÞYKKJANDA:		BLAÐNÚMER: 218