

ÚTGÁFUERILL

ÚTGÁFA	DAGI	SKÝRINGAR	BR. AF	SMÞ.
OKT. 08		REYNDARTEIKNING		
B	30.05.15	Breytingar á stofum og kennslurými	SJ	MK

DAGI, UNDRISKRIFAR: NAFN OG KT. SAMÞYKKINGARHÖFUNDAR.


UNDRISKRIFT SAMÞYKKINGARHÖFUNDAR:

Sigurður Steinar Jónsson

SÉR SKÝRINGAR

- ① PÍPA Í HURÐARKARM
 - ② SKJÁVARPASNÚRA 2Xø25 PÍPUR
 - ③ YFIR UPPHENGDU LOFTI
 - ④ BÚNAÐUR FESTUR Á STIGA
 - ⑤ VAKTSKYNJARI Á GÓLFI VIÐ VEGG VEGGDÓS Í HÆÐ 80
 - ⑥ HÁTALARI INNFELDUR Í UPPHENGDU LOFTI. HÆGT AD HALLA TIL AD KASTA HLJÓDI FRAM.
 - ⑦ YFIRLIT YFIR BÚNAÐ OG STRENGI Í VIÐKOMANDI TÖFLU ER SÝNT Á BLÖÐUM 105, 106 OG 107
 - ⑧ YFIRLIT YFIR BÚNAÐ TENGDAN VIÐKOMANDI TÖFLU ER SÝNT Á BLADI 105
- ANNAR VÆNGUR RÍLAÐUR FASTUR. ÖRLABI VÆNGUR AFLÆSIST MED KORTALESARA UTAN FRÁ. SEGULLÆSING Í FALSI RÍLAÐRAR HURÐAR. PANKSLÁ MED SNIERTU Á RÍLAÐRI HURÐ SEM ÖPNAR RAFLÆSINGU MED ÞVI AD RJÚFA STRAUM AD HENNI.

- A □ Cat5 UTP
- B □ Cat5 FTP
- C □ COAX 75 Ω F. LOFTNETSKERFI
- D □ STRENGUR FYRIR KLUKKUKERFI
- E = STRENGUR FYRIR SKÓLABJÖLLUKERFI
- F = HÁTALARASNÚRA
- G = SKJÁVARPASNÚRA (VGA)

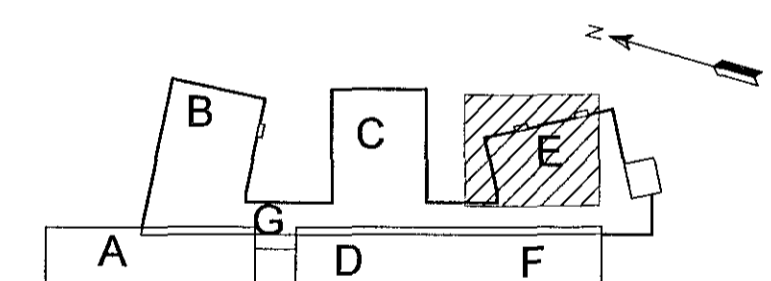

0 1 2 3 metrar
1:50 (A1)

ÖLL AFTRITUN TEIKNINGAR, AD HEUTA EDA HEIL, ER HÁÐ SKRIFLEGGU LEYFI HÖFUNDAR.

Verkfræðistofa
Jóhanns Indriássonar ehf
Síðumöl 1, 108 Reykjavík
Sími 568 7319, Fax 568 6887, Netfang vj@vj.is, Veffang www.vj.is

HREIÐI VERKS:
HRAUNVALLASKÓLI
DREKAVÖLLUM 9
HAFNARFIRÐI

HEITI TEIKNINGAR:
RAFLAGNIR SMÁSPENNA 2. HÆÐ - F5-209
2.-3. ÁFANGI

MKV: 1:50 A1 1:100 A3	VERKNR: 5401	SKÝRINGARNR: 0DNV	ÚTGÁFA: B
HAUNNR: SBS	TEIKNAR: SBS	YFRIFRARE: ÖÐ	NR. TEIKNINGAR: F5-209
NAFN OG KT. SAMÞYKKINGAR: MAGNÚS KRISTBERGSSON 080257 3689			BLAÐNÚMÉR: 227

