


Samþykkt þann  
30 JUN 2015  
Byggingarfulltrúinn í Hafnarfirði  
F.h. Sigurður Steinar Jónsson

ÚTGÁFUERILL				
ÚTGÁFA	DAGS	SKYRINGAR	BR. AF	SMÁH.
	26.11.07	REYNDARTEIKNING		
B	30.05.15	Breytingar stofum og kennslurýmum	SJ	MK

DAGS. UNDIRSKRIFTAR: NAFFI OG KT. SAMRÆMINGARHÖNDUÐAR:  
UNDIRSKRIFT SAMRÆMINGARHÖNDUÐAR: *[Signature]*

**BRUNAVIÐVÖRUNARKERFI**

- BRUNABJALLA.
- HANDBRUNABEIL.
- TENGIDÓS Á STIGA, Í VEGG EDA Á LOFTI.
- ADGERBARENING TENGID BRUNASLAUFU
- VISTFANGSENING TENGID BRUNASLAUFU
- STOKKASKYNIARI OPTISKUR TENGIDUR BRUNASLAUFU
- REYKSKYNIARI OPTISKUR
- REYKSKYNIARI JÓNISKUR
- HITSKYNIARI
- ÚTSTÖÐ BRUNAVIÐVÖRUNARKERFIS
- REYKRESTRÓFI TENGIDUR REYKRESTERKERFI
- BRUNABJALLA MED BLIKKLÓSI
- TILVÍSUN TIL SKYRINGATEKTA.
- STILLIROFI FYRIR OPNUMLOKUN REYKLÓGA.
- STJÓRNSTÖÐ MED VARAFLJÓGAFA.
- STRENGLAGNIR FYRIR HURÐARSEGLA.
- STRENGLAGNIR FYRIR REYKRESTITLÓGUR.
- STRENGLAGNIR VISTFANGSSLAUFUR BRUNAKERFI.
- STRENGLAGNIR FYRIR BJÖLLURÁSIR.
- STRENGLAGNIR FYRIR SAMSKIPTI UNDIRSTÖÐVA

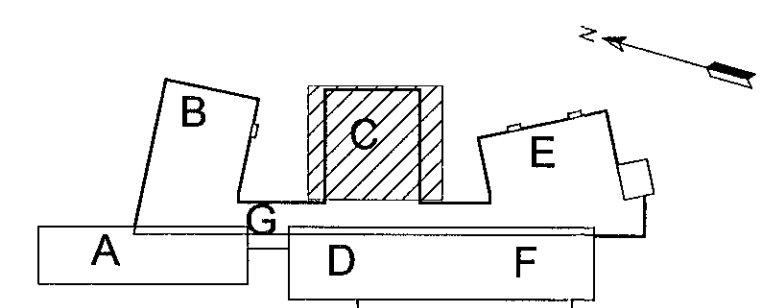

0 1 2 3 metrar  
1:50 (A1)

ÖLL AFTRITUN TEIKNINGAR, AD HLUTA EDA HEILD, ER HÁÐ SKRIFLEGU LEYFI HÖFUNDA.

**Verkfræðistofa  
Jóhanns Indriássonar ehf**  
Síðarmúli 1, 108 Reykjavík  
Sími 568 7310, Fax 568 6887, Netfang vj@vj.is, Veffang www.vj.is

HETTI VERKS:  
**HRAUNVALLASKÓLI  
DREKAVÖLLUM 9  
HAFNARFIRÐI**

HETTI TEIKNINGAR:  
RAFLAGNIR SMÁSPENNUTEIKNINGAR  
BRUNAVIÐVÖRUN 2. HÆÐ - F3-204

MKV: 1:50 A1 1:100 A3	VERKNR: 5401	SRFRÁNGANGNR: 0DNZ	ÚTGÁFA: B
HAFNAR: ÖP	TEIKNAR: ÖP	YFRIFRÁNG: SBS	NR. TEIKNINGAR: F3-204
HAFNARFIRÐI SAMRÆMINGAR: MAGNÚS KRISTBERGSSON 080257 3689			BLAÐNÚMUR: 247
DAGS. UNDIRSKRIFTAR: <i>[Signature]</i>		UNDIRSKRIFT SAMRÆMINGAR: <i>[Signature]</i>	