


Sampykkt bann  
11 SEP 2017  
F. H. Steinar Jóhannsson

17. SEP 2017  
Hilbrun  
Hilbrun

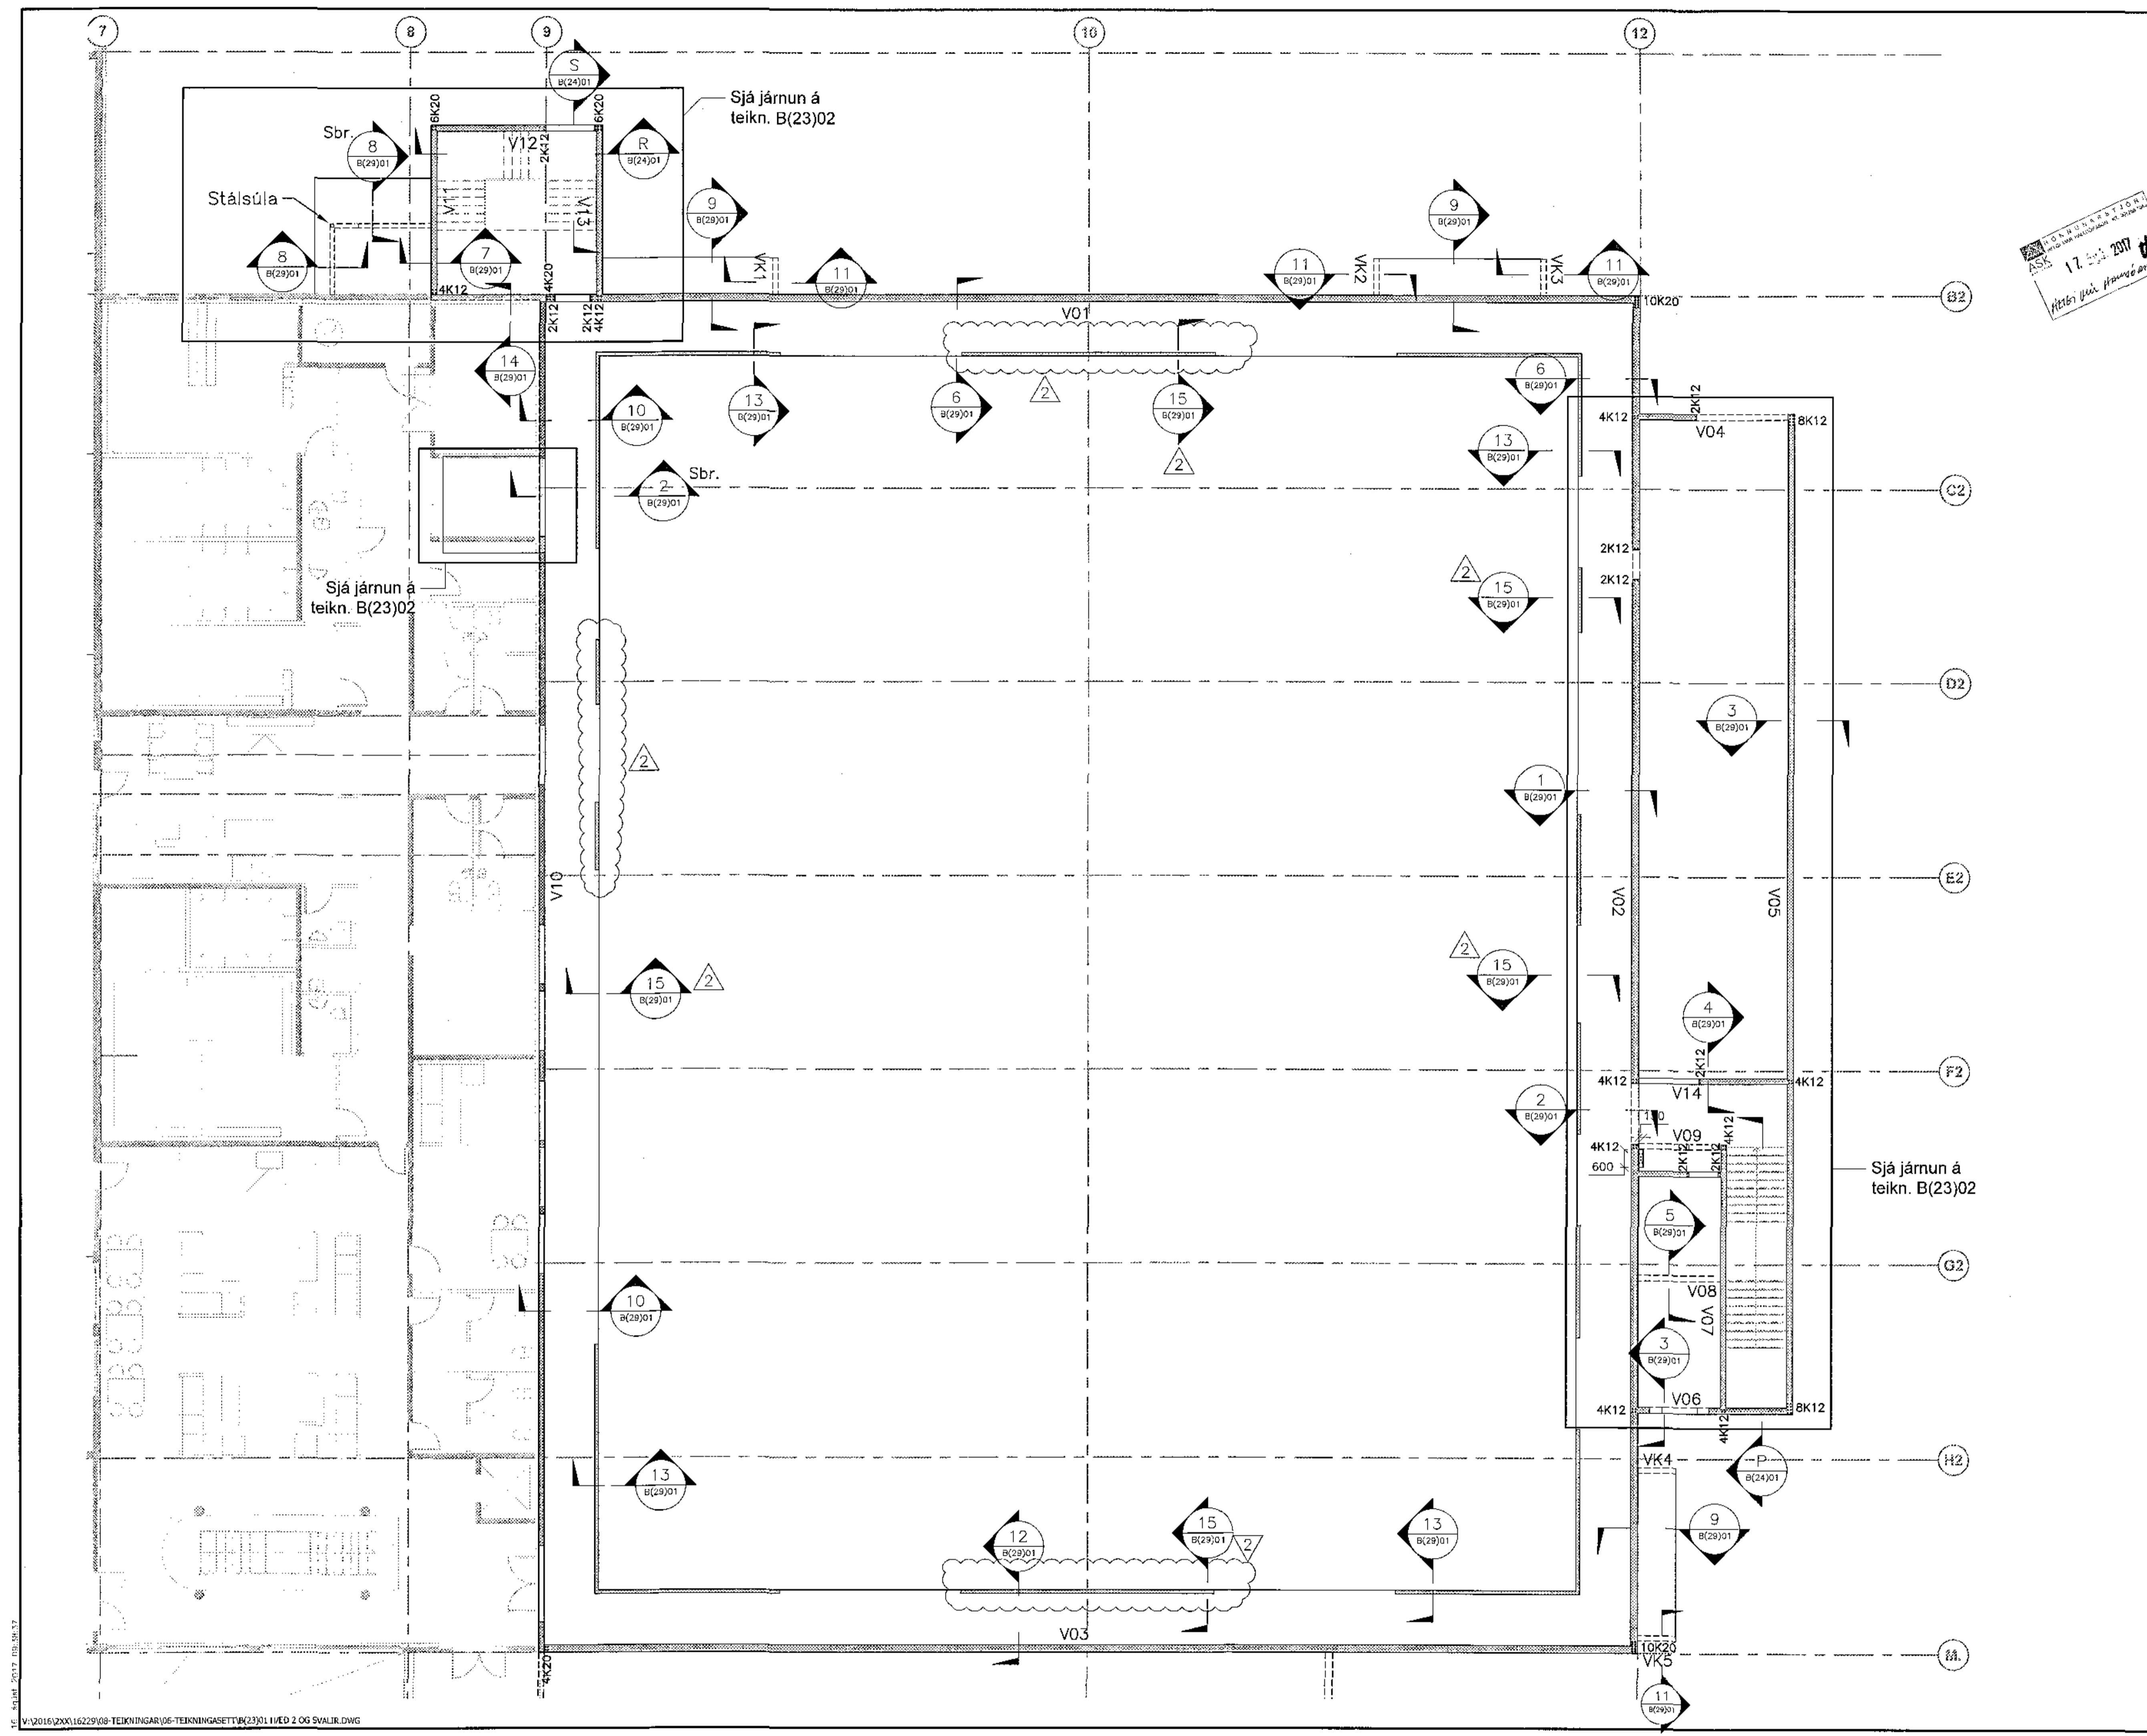

2	Ný sniðpila	16.08.17	HJE
1	Frámkvæmdartekning	15.12.16	HJE
Δ	Breytingar:	Dags:	Hö:

**HNIT** VERKFRÆÐISTOFA  
Sími: 570-2500  
Fax: 570-0203  
www.hnit.is

Heiti: AMG    Tekni: JFG    Vili: HJE  
Tölvunúmer: B(23)01 HEED 2 OG SVAILIR.DWG  
Númer: 131167-5479    Dags: 15.12.2016  
Sambær: *Haukur Erlingsson*  
Ásvellir, Íþróttamiðstöð Hauka  
Salur 2

Burðarþol  
Hæð 2 og svalir

Verk nr: 16229    Form: A1    Tökn nr:    Úp:  
Mv: 1:100    **B(23)01 2**

15.12.2016 16:22:29 B(23)01 HEED 2 OG SVAILIR.DWG