


Sambýkt þann
11 SEP 2017
Höfundur: Sigrún Ólafsdóttir
F.Þ. Sigrún Ólafsdóttir

17. SEP 2017
Ritun: H. H. H.

1) Enginn hallandi kassaþröfl yst.

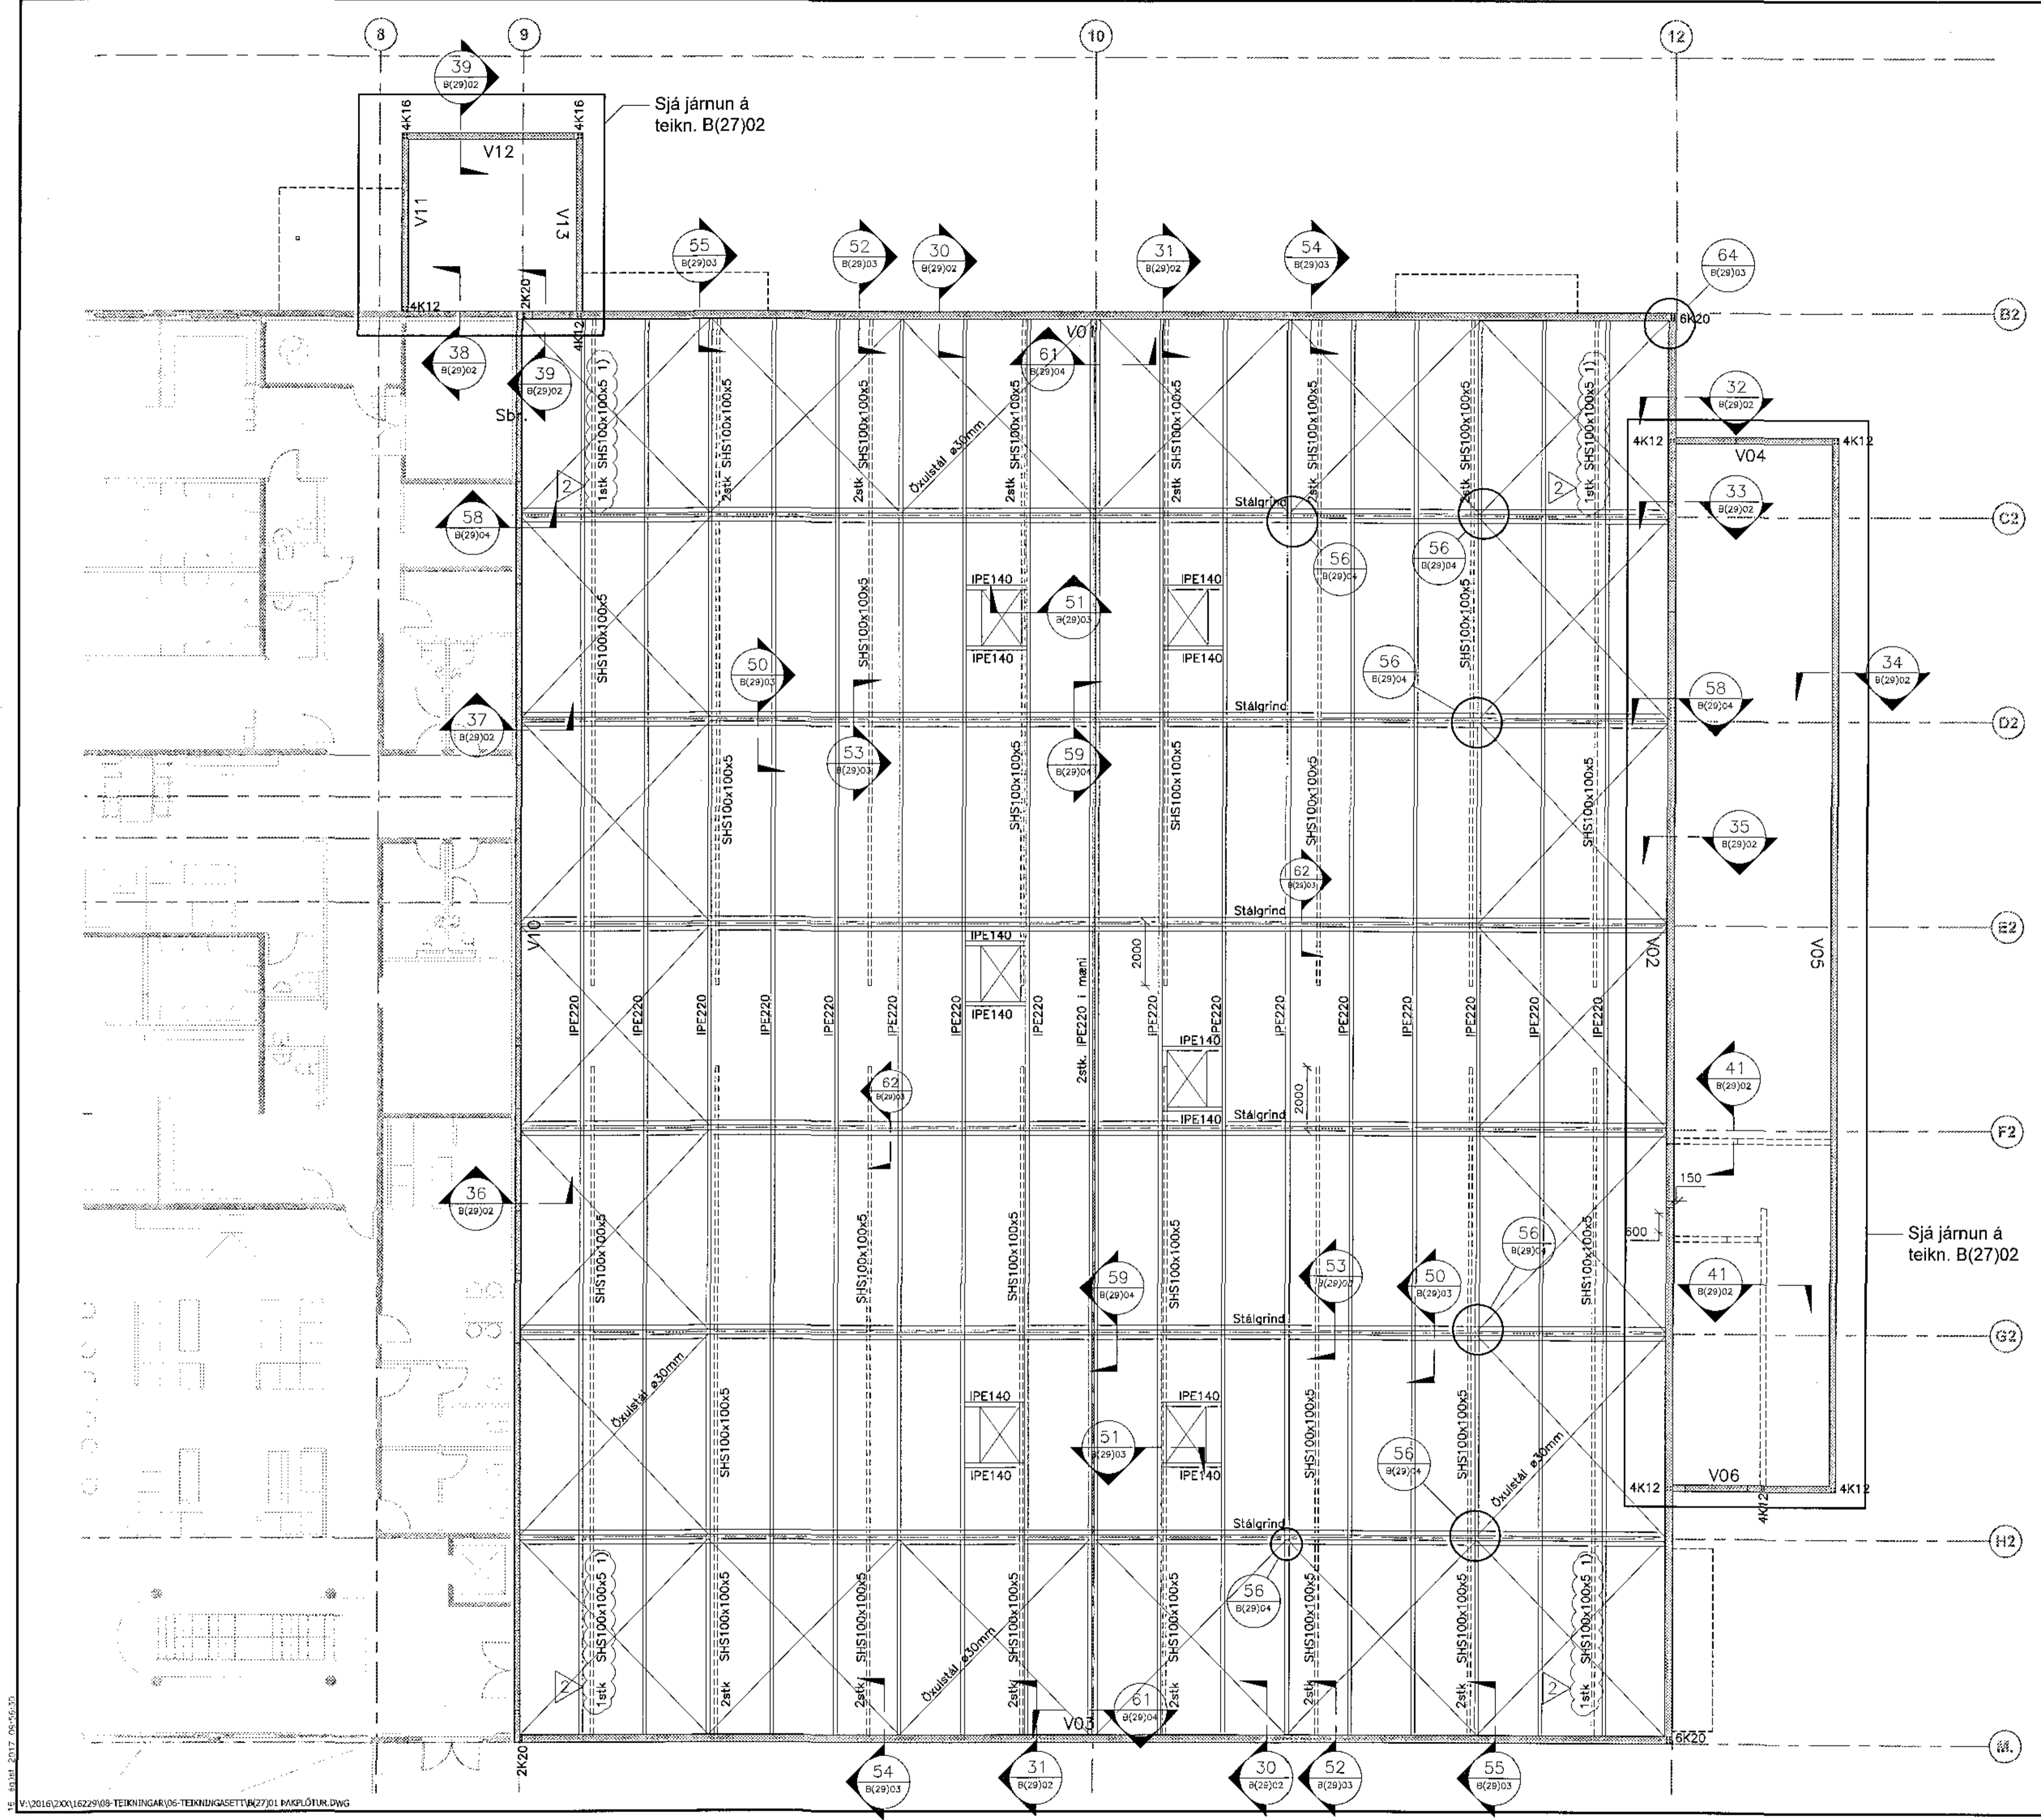

2	Sniðpállur fyrir stálteigingar ofl.	16.08.17	HJE
1	Frámkaendartekning	15.12.16	HJE

△	Breytingar:	Dags:	Hö:
---	-------------	-------	-----

HNIT
VERKFRÆÐISTOFA

Hafsléðbraut 35-60
108 Reykjavík
Sími: 570-0800
Fax: 570-0900
www.hnit.is

Skemmi: AMG	Teknað: JBG	Myndað: HJE
Tönnunarnúmer: B(27)01_HAFPLÖTUR.DWG		
Númer: 1311675173	Dags: 15.12.2016	

Sambýkt: *Sigrún Ólafsdóttir*
Ásveilir, Íþróttamiðstöð Hauka Salur 2

Burðarþol
Þakplötur og stálgrindarþak

Veik nr.: 16229	Fræmst. bóki: A1	Flákn. nr.:	Útg.:
Mhv.: 1:100			B(27)01 2

V:\2016\2016\16229\08-TEKNIÐINGAR\06-TEKNIÐINGASETT\B(27)01_HAFPLÖTUR.DWG