



Áttun samþvingarbrúna:
Skrifleg:
11.12.2017
H. H. H. H.

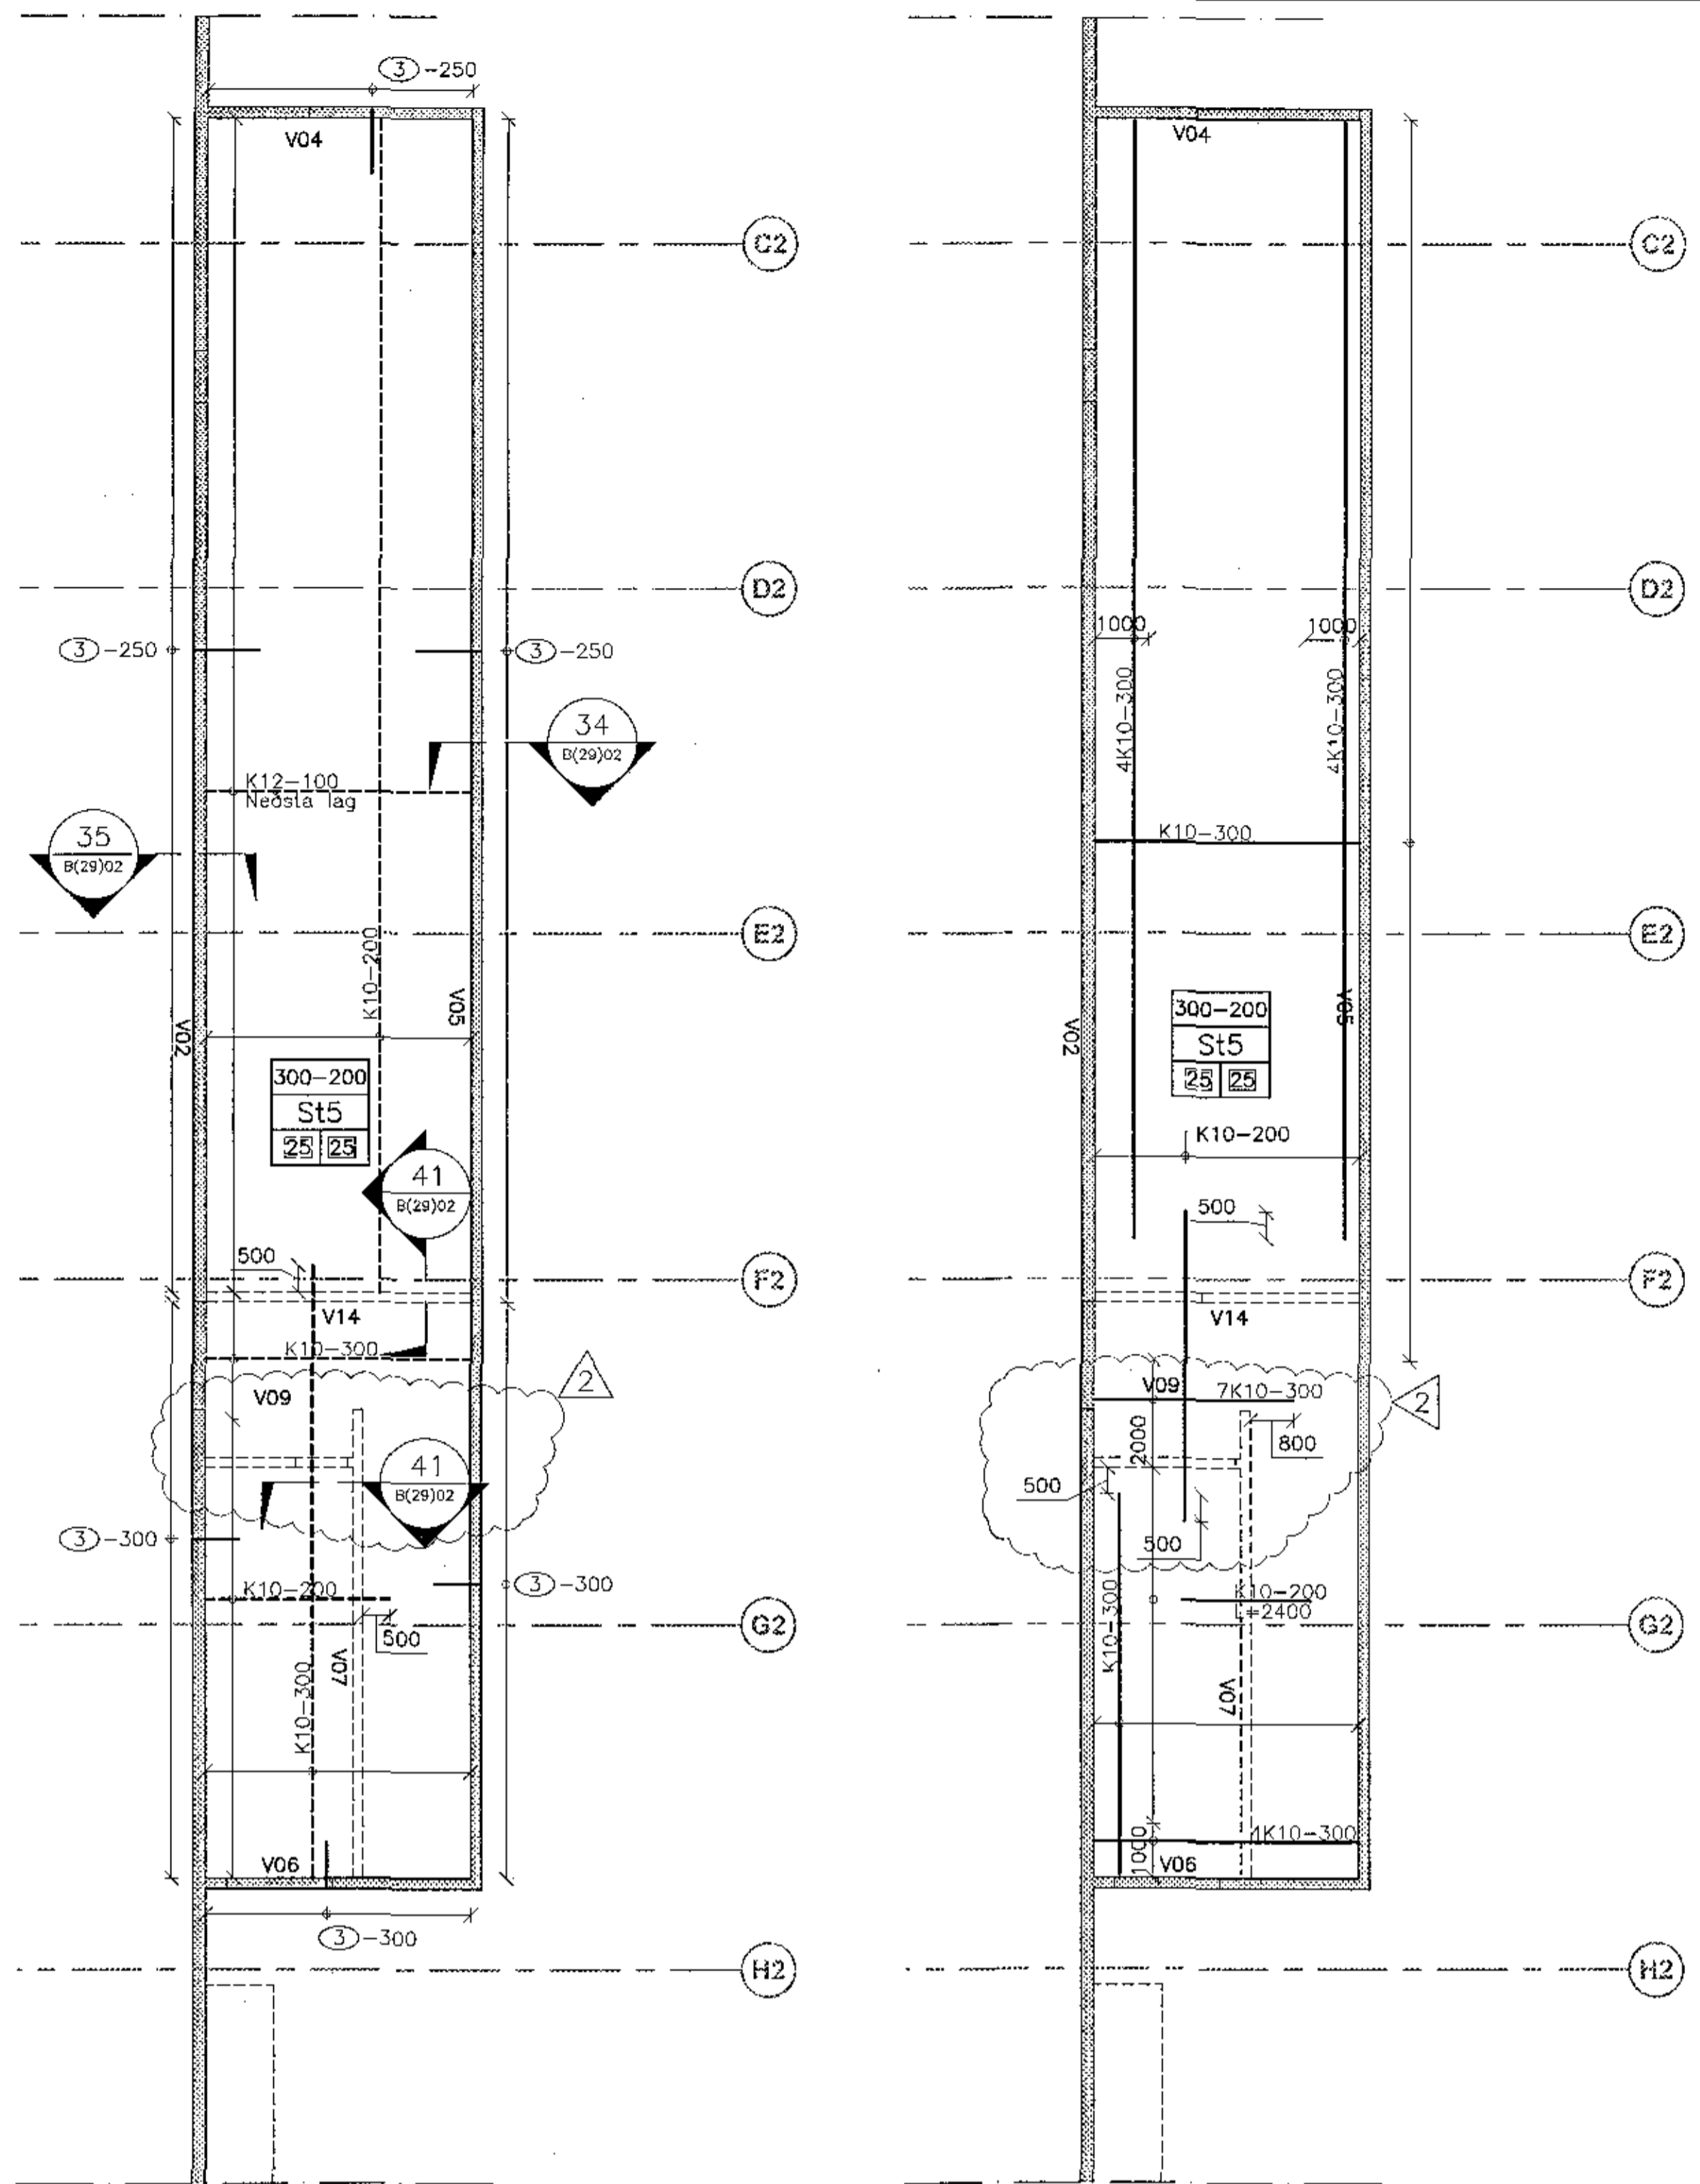


Járnending í neðri brún þaks yfir tæknirými
Mkv: 1:100

Járnending í efri brún þaks yfir tæknirými
Mkv: 1:100

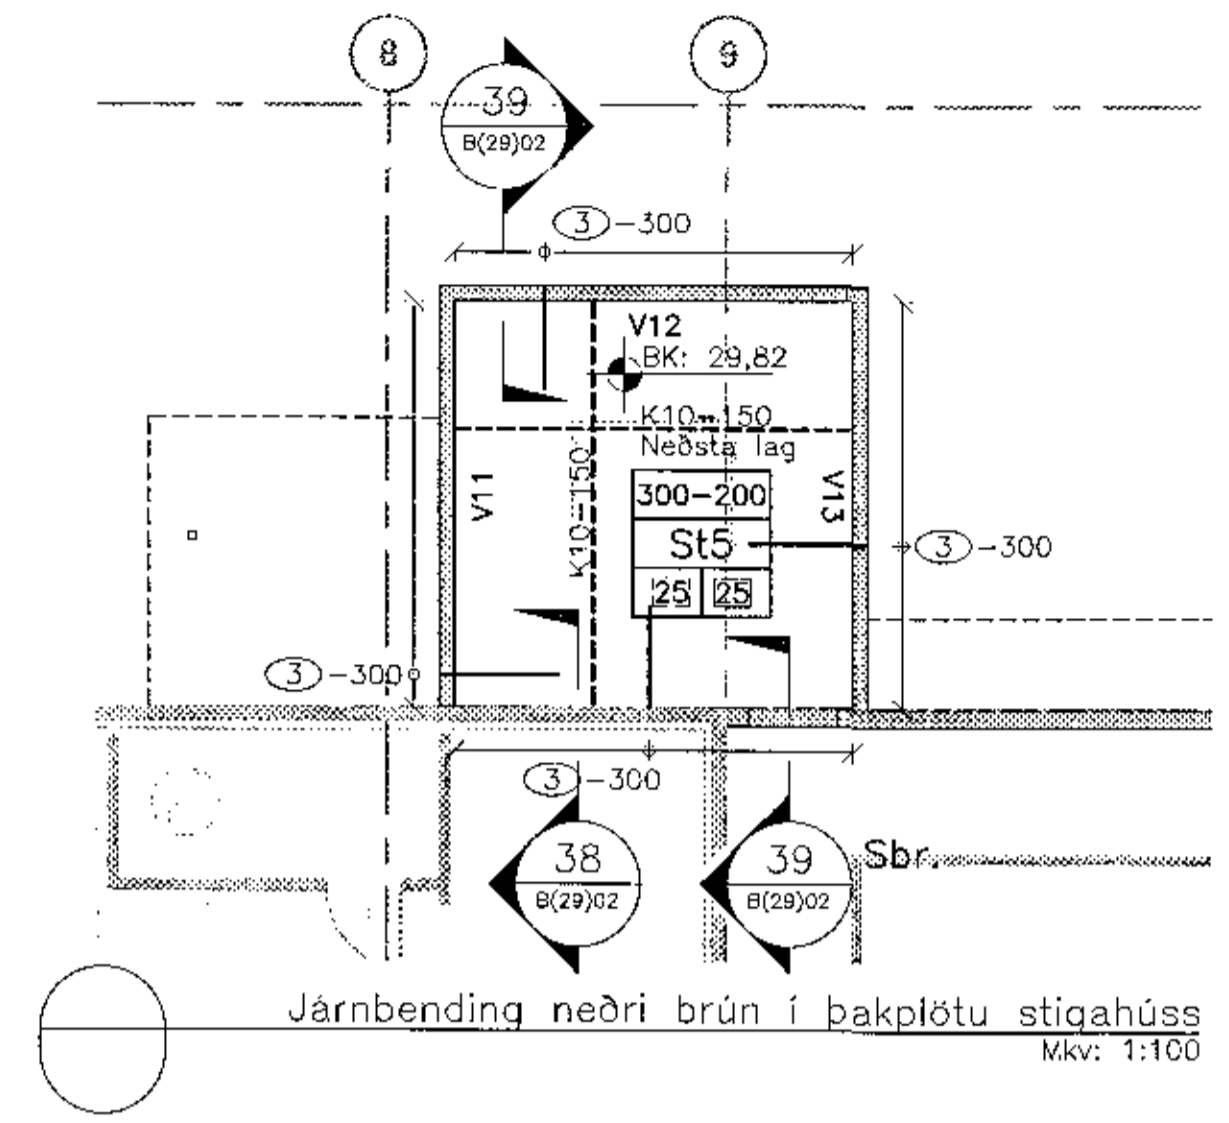

Járnending neðri brún í bakplötu stígaðúss
Mkv: 1:100

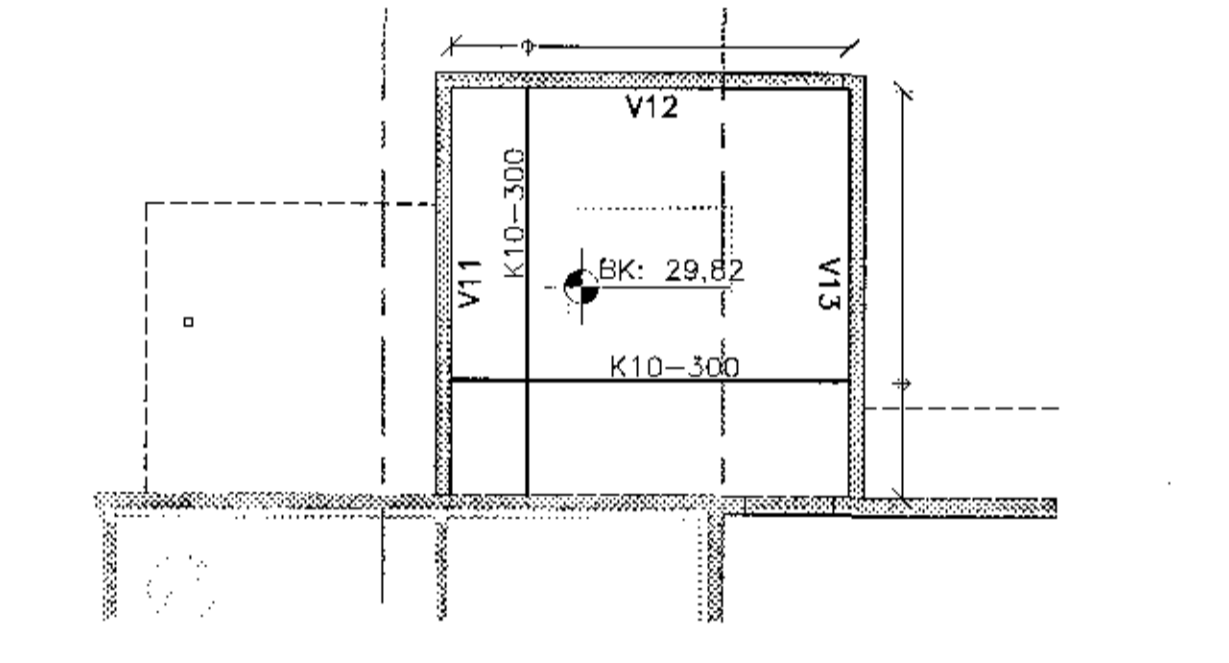

Járnending efri brún í bakplötu stígaðúss
Mkv: 1:100

2	Breyting á V09	16.08.17	HJE
1	Frankvæðing	15.12.16	HJE
△	Breytingar:	Dags:	IK:

HNIT
VERKFRÆÐISTOFA
Höfundur: AMG
Tilvald: JBG
Vefur: HJE

Tilvald: B(27)02 BAKPLÖTUR TÆKNIRÝMIS.DWG
Númer: 1311675479
Dagur: 15.12.2016

Ásvellir, Íþróttamiðstöð Hauka
Salur 2

Burðarþol
Bakplötur tæknirýmis og stígaðúss

Blátt númer: 16229
Frumst. blátt: A1
Blátt númer: B(27)02 2

16.08.17 08:57:48
B:\2016\20161229\08-TEIKNINGAR\06-TEIKNINGASETT\B(27)02 BAKPLÖTUR TÆKNIRÝMIS.DWG