


Samþykkt þann  
08 SEP 2017  
Byggingartillitunir / 14. bólflokkur  
F. H. Sigurður Skarar Jónsson

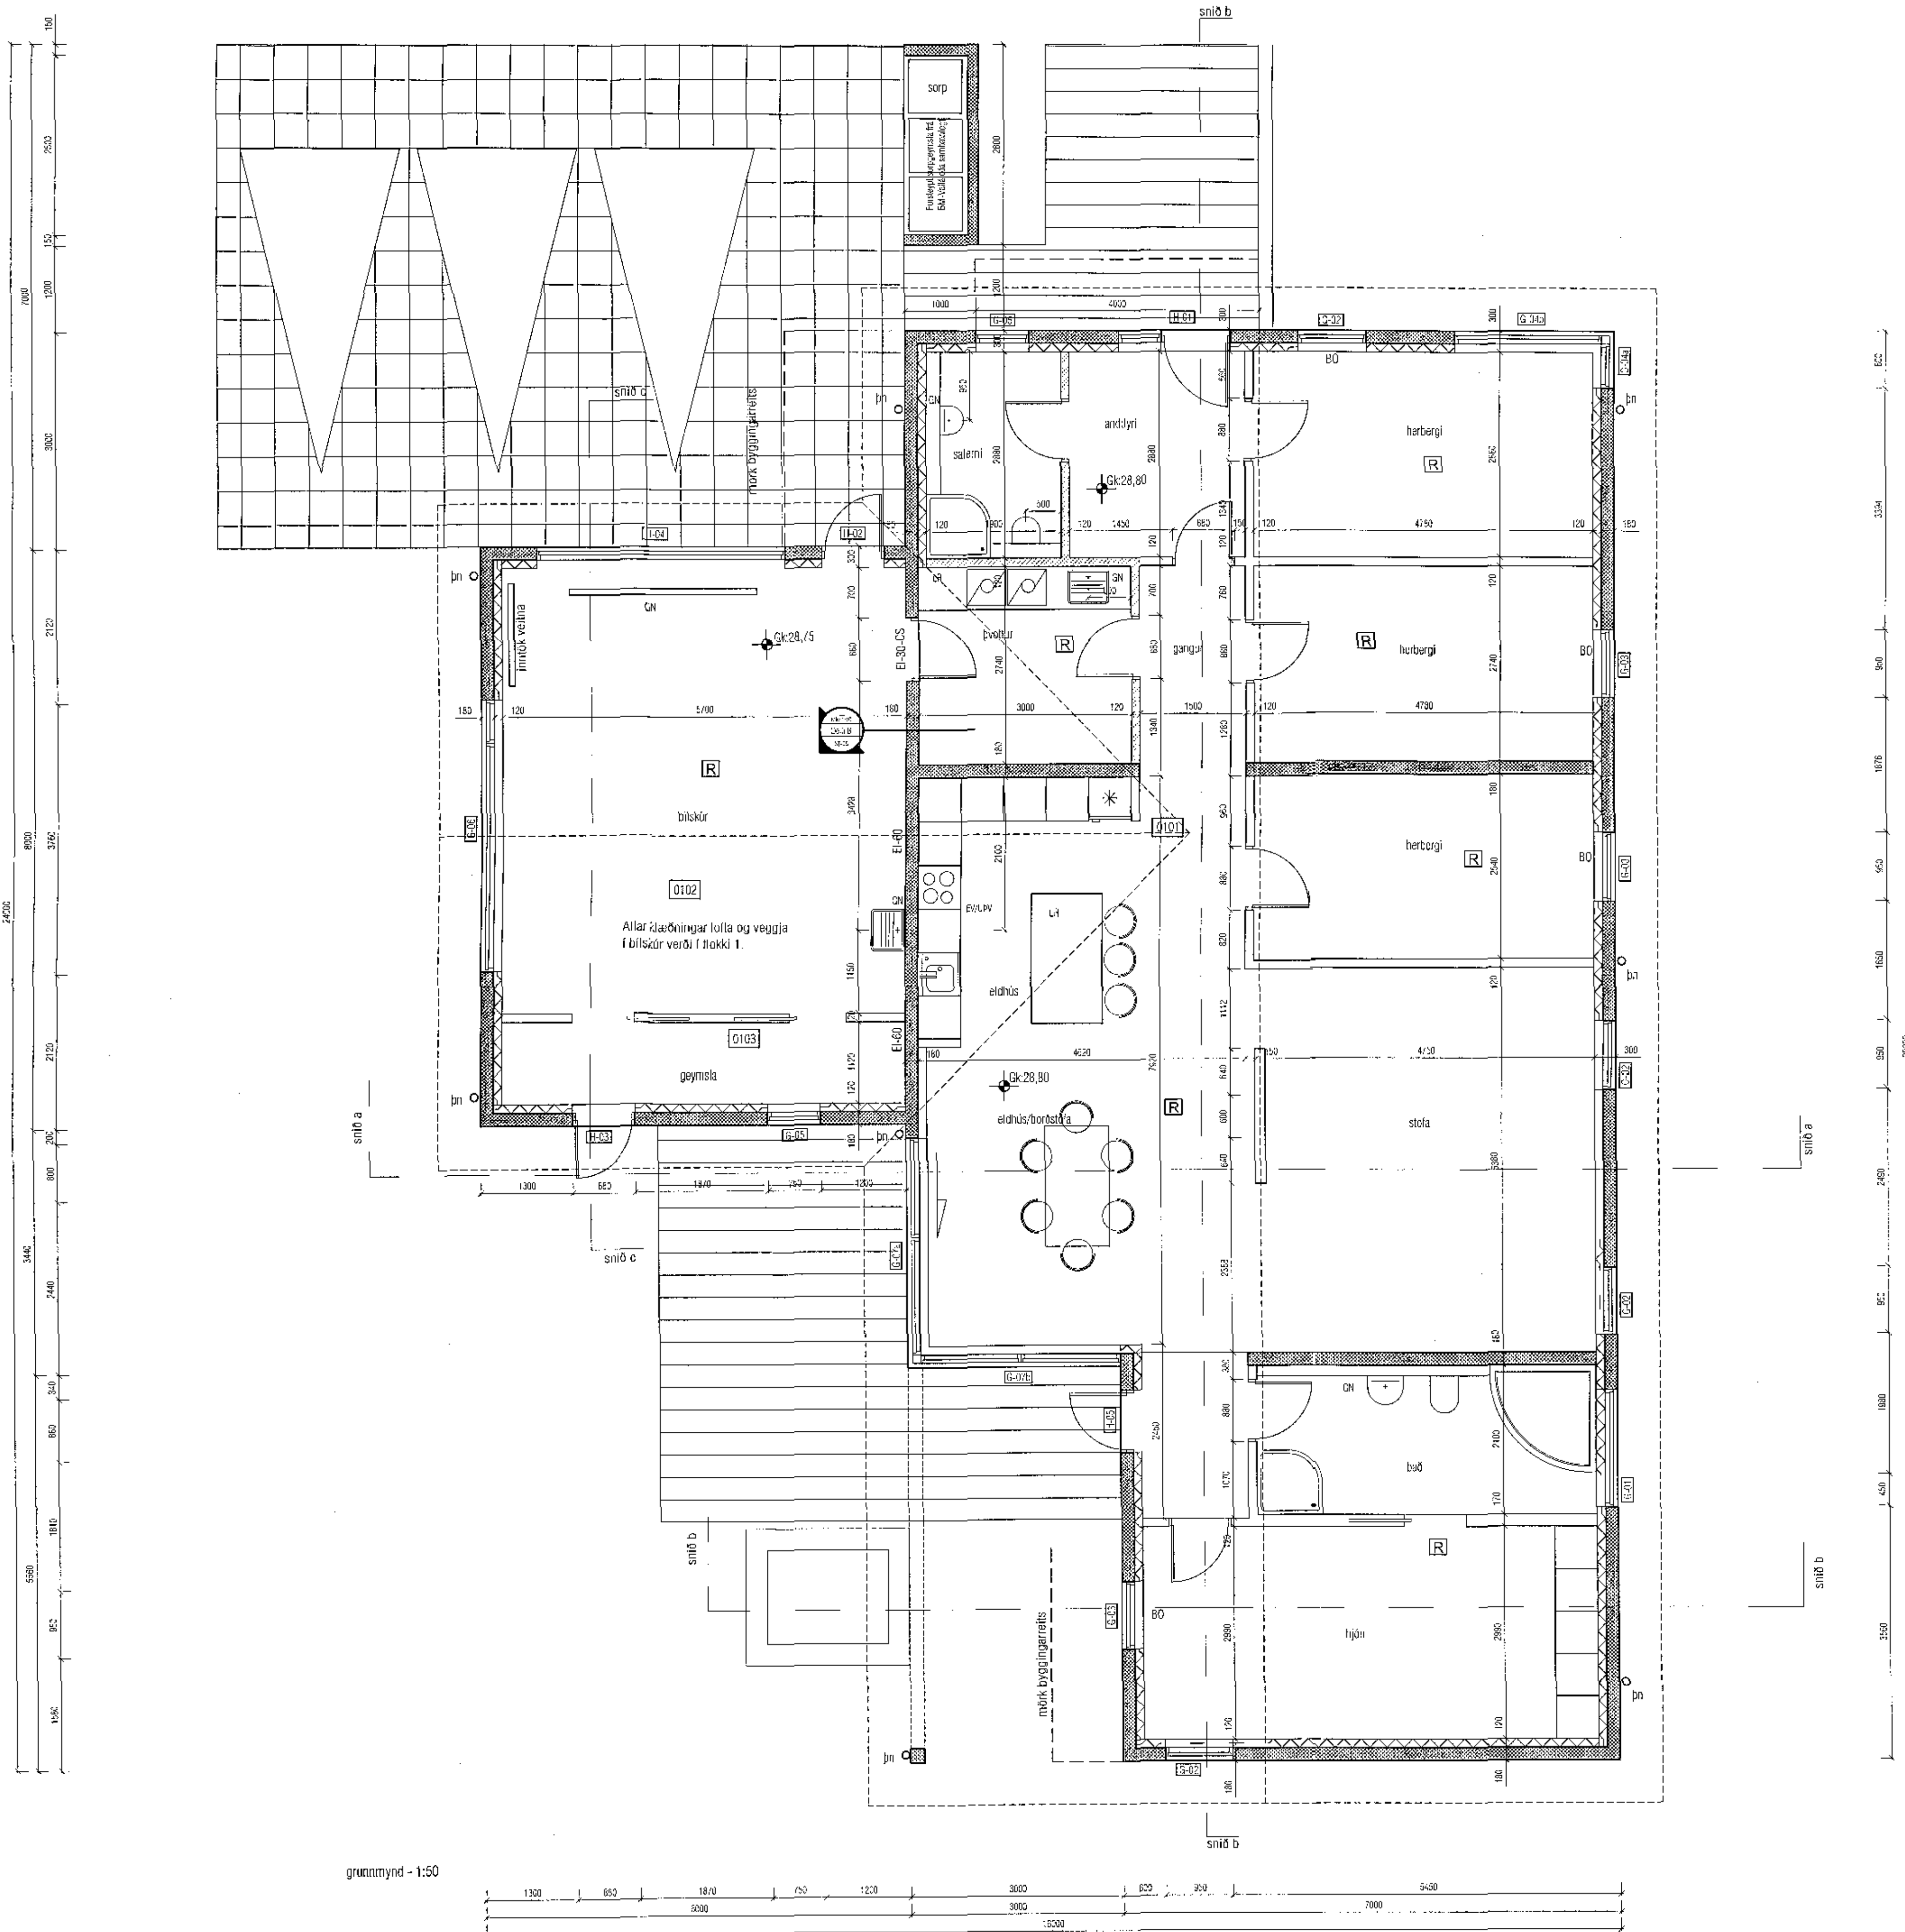

grunnmynd - 1:50

Breyting 10.09.2017:  
Þakkað breytt úr flötu þaki í loftbúndu stóluþak.

**mansard**  
teiknistofa ehf  
Suðurlandsbráut 30 - 108 Reykjavík  
www.mansard.is - jonhrai@mansard.is  
Kf.: 570994-2079

Verkhett: Hnoðruvellir 28, Hafnarfirði  
Eini: Séruppdráttur / 50 hlutar  
Grunnmynd

Verknúmer: A-16-07-05	Mkv.: 1:50	A1
Teikn. nr.: ST-001	Dags.: 18.07.2016	
Hacnað: JHH	Teiknað: BH	
Jón Hrafn Hilgöresson byggingafræðingur Kf.: 260662-6519 - s: 668-7102		
Samþykkt:		