



Útlit til vesturs - 1:50

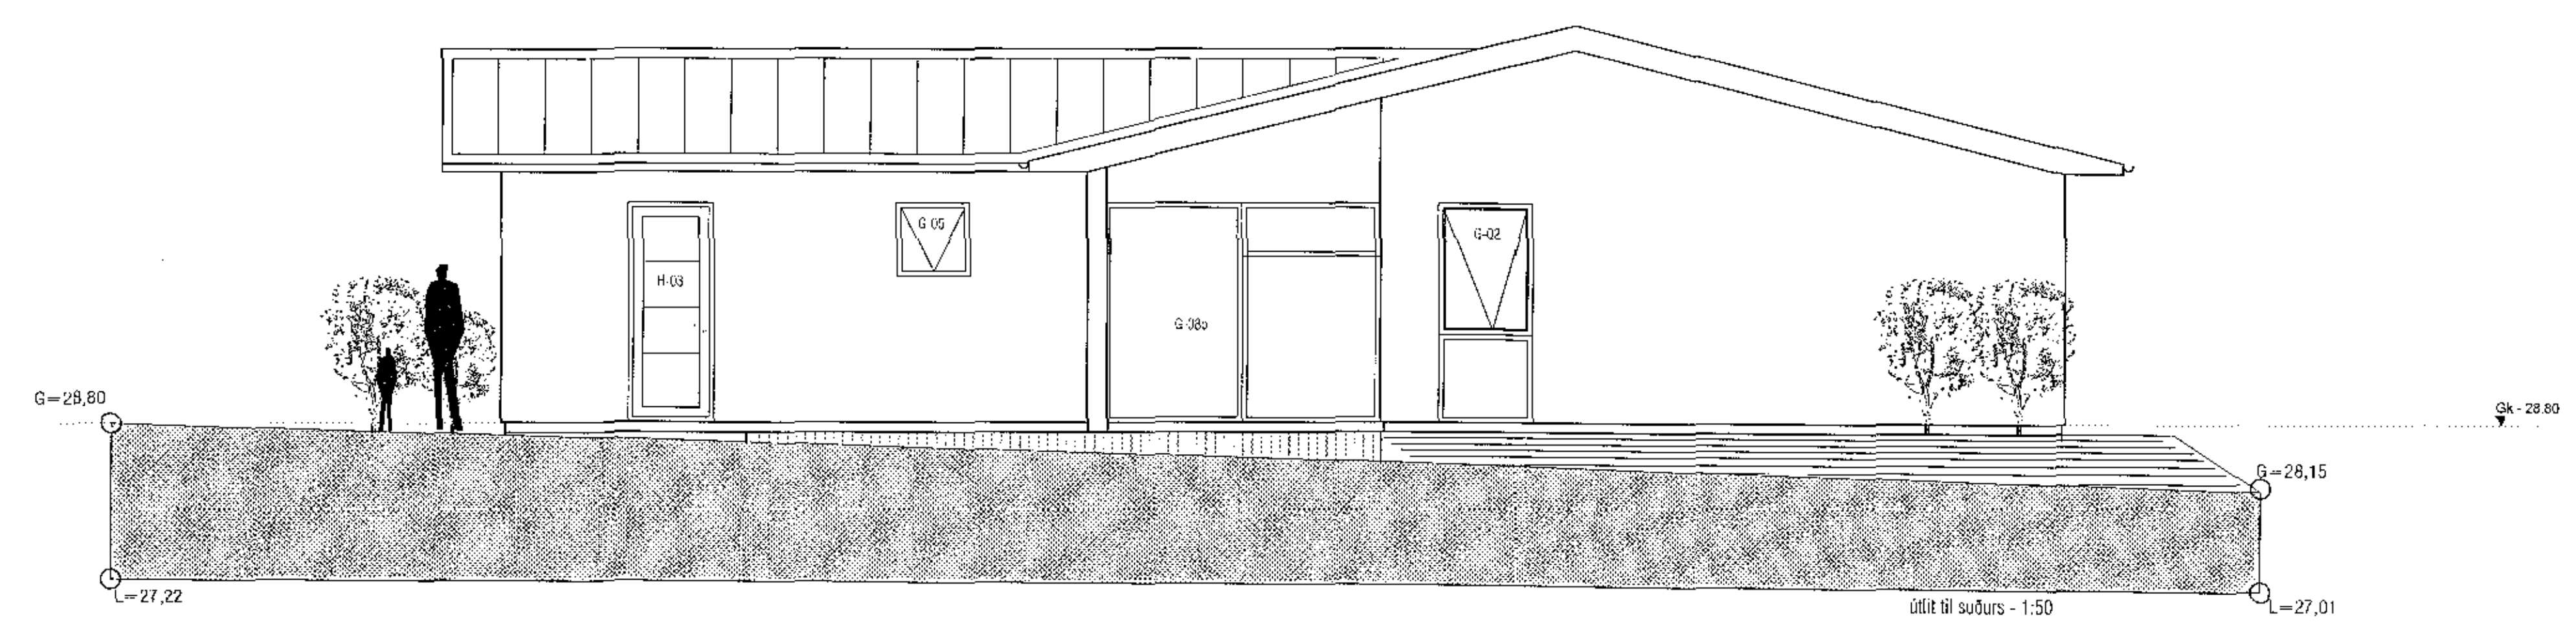

Útlit til suðurs - 1:50

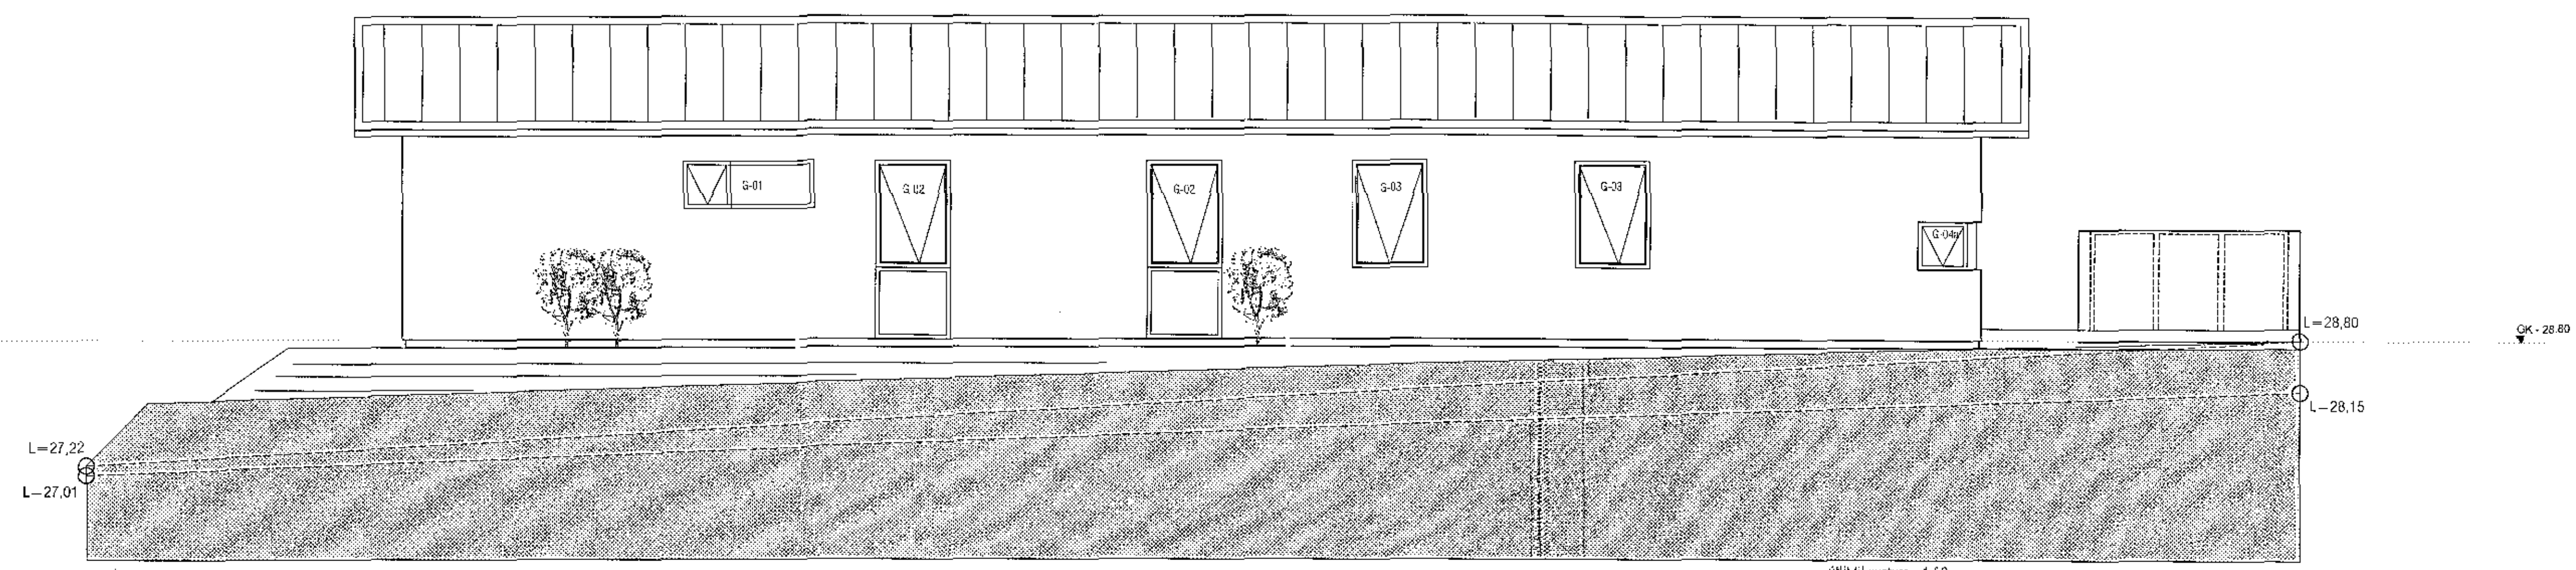

Útlit til austurs - 1:50

Breyting 10.08.2017.

mansard
 teiknistofa ehf
 Suðurlandsbætur 30 - 108 Reykjavík
 www.mansard.is - joni@mansard.is
 Kt.: 570394-2079

Verkefni: **Hnoðruvellir 28, Hafnarfirði**
 Efni: Séruppdráttur / 50 hlutar
 Útlit

Verkefniúmer: A-16-07-05	Mkv.: 1:50	A1
Teikn. nr.: ST-003	Dags: 18.07.2016	
Hannað: JHH	Teiknað: BH	
Jón Hrafn Hlökkversson byggingafræðingur Kt.: 250662-6519 - s. 802-7102		
Samþykkt:		