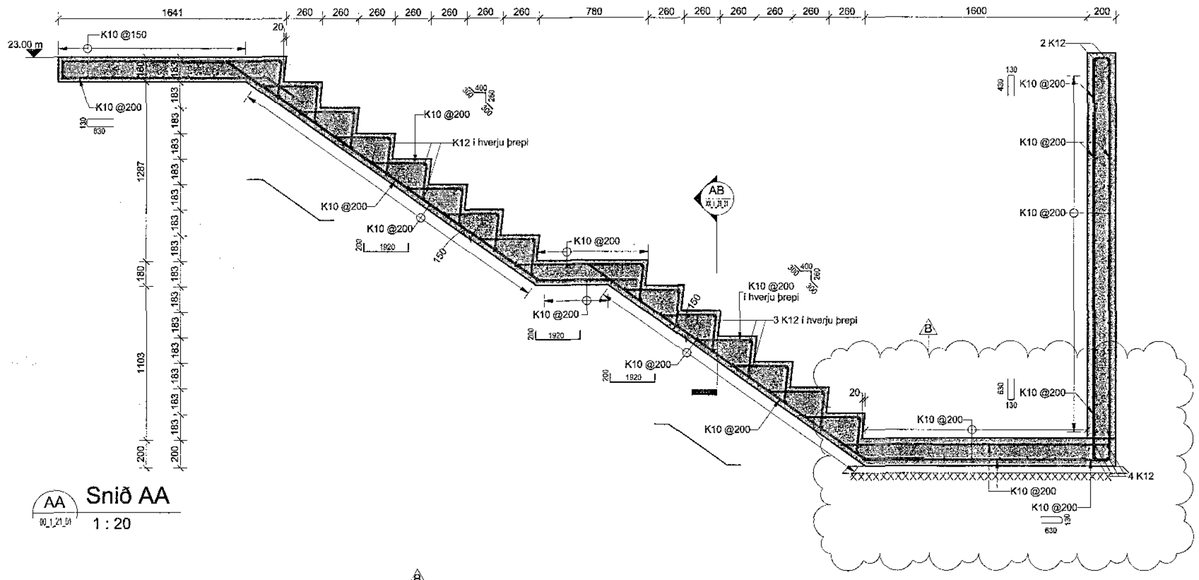

AA 00_1_21_01 **Snið AA**
1 : 20

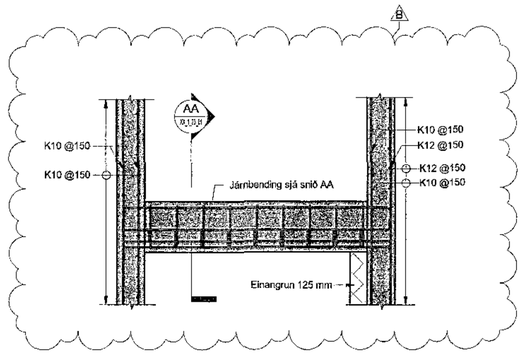

AB 00_1_21_01 **Snið AB**
1 : 20

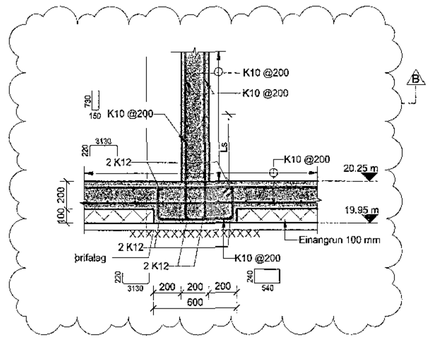

AD 00_1_21_01 **Snið AD**
1 : 20

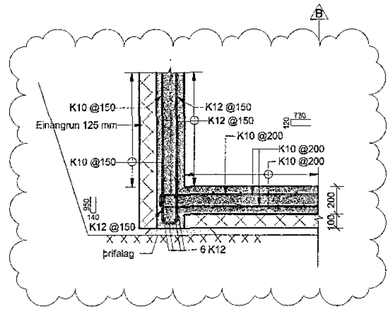

AC 00_1_21_01 **Snið AC**
1 : 20

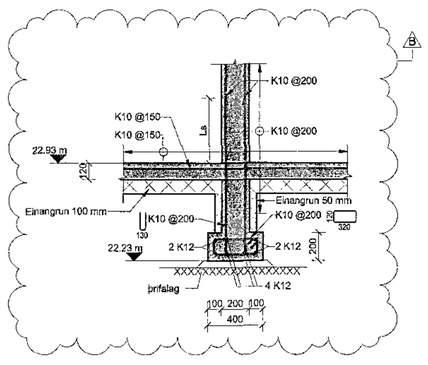

AG 00_1_21_01 **Snið AG**
1 : 20

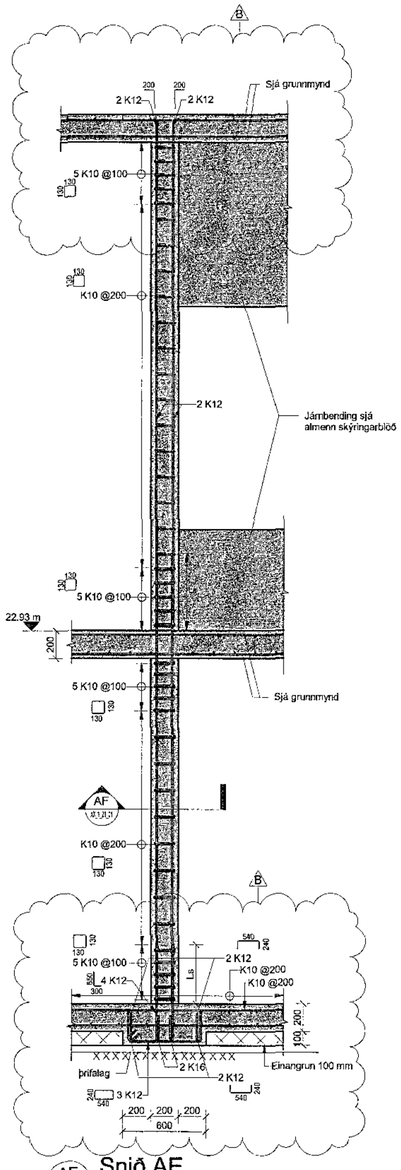

AE 00_1_21_01 **Snið AE**
1 : 20

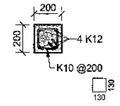

AF XX_1_23_01 **Snið AF**
1 : 20

1706075 05 09 2017

Samþykkt þann 11 SEP 2017
Byggingarfulltrúinn í Hafnarfirði
F.h. Sigurður Steinar Jónsson

AÐALHÖNNUÐUR

Útg.	Dags.	Skýring	Br.af:	Yfirf.
A	10.08.2017	Verkteikning	IH	BJP
B	31.08.2017	Teikning uppfærð	IH	BJP

Skýringar.

Öll mál eru í mm. nema hæðarkótar í m.

Sjá almenn skýringablöð,
teikningar XX_1_04_01, XX_1_04_02,
XX_1_04_03, XX_1_04_04, XX_1_04_05, XX_1_04_06.
Sjá einnig gatatöflu og teikningar annarra hönnuða sem tilheyra þessu verki.

ÁRTÚN AÐALHÖNNUÐAR:
ÚTÍ ARKITEKTAR
BALDUR Ó. SVAVARSSON
ARKITEKT FAÍ SAMARK
130357-5149

EFLA VERKFRÆÐISTOFA
sími 412 6000 www.efla.is

World Class
Tjarnarvellir 7
221 Hafnarfjörður

Burðarvirki
Járnbending
Snið

TEIKNINÚMER	BLAÐSTÆR	HANNAÐ	IH
2768-004	A1	TEIKNAÐ	KJZ
XX_1_23_01		YFIRFARIÐ	BJP

DAGS.	MÆLIKVARÐI	ÚTGÁFA
10.08.2017	1 : 20	B

SAMÞYKKT: Bjarni Jón Pálsson
KENNITALA: 291163-5139

C:\Users\kjz\Documents\BUR_Tjarnarvellir 7_2017_kjz.rvt