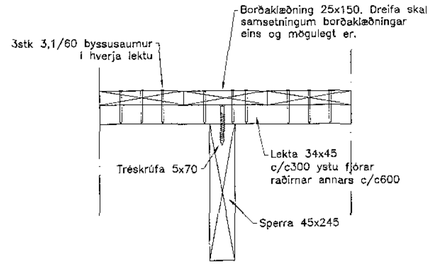

Negling borðaklæðningar og lekta á sperrur
Mkv: 1:5

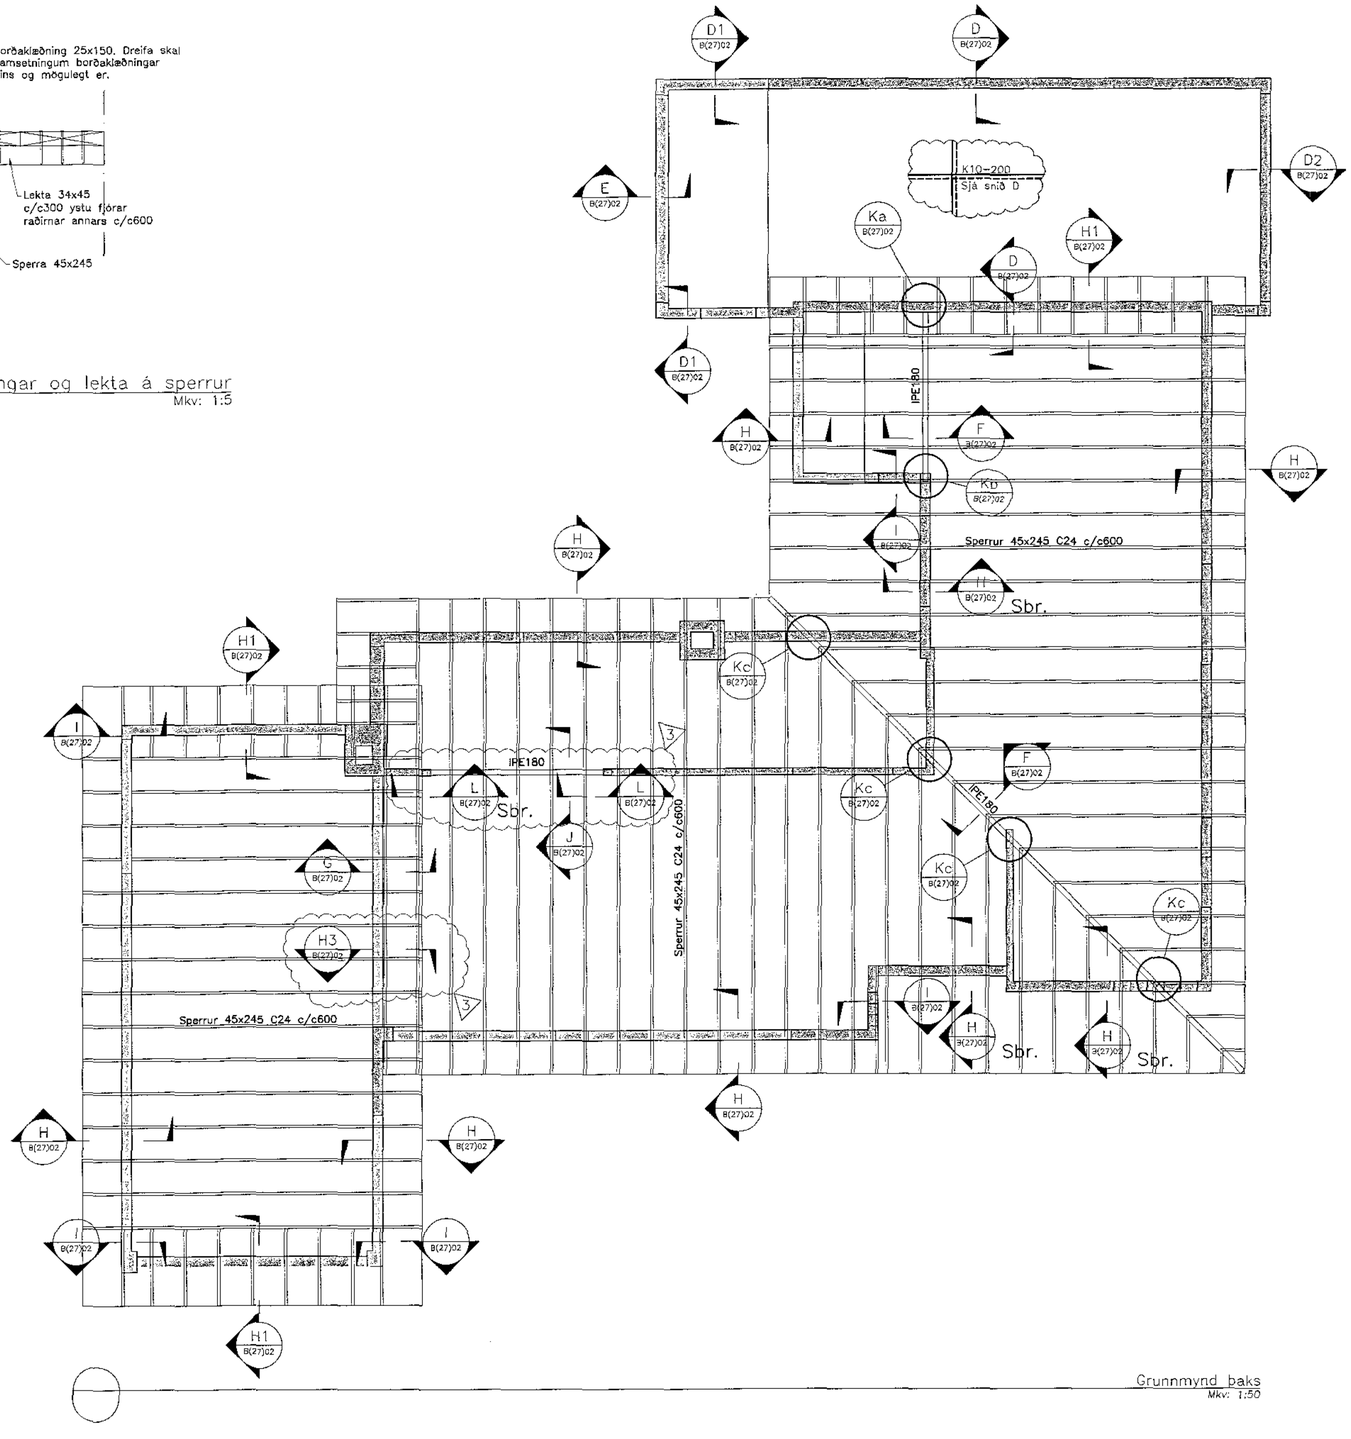

Grunnmynd þaks
Mkv: 1:50

Samþykkt þann
27 SEP 2017
Byggingarfulltrúinn í Hafnarfirði
F.h. Sigurður Steinar Jónsson

Áritun samræmingarhönnuðar:

Skýringar:

2	Breyting í stofu og nýjir bitar í þaki	19.09.17	HJE
1	Frumkvæmdarteikning	12.06.17	HJE
△	Breytingar:	Dags.:	Hö.:

HNIT VERKFRÆÐISTOFA
Haukdælabraut 58-60
108 Reykjavík
Sími: 570-0500
Fax: 570-0503
www.hnit.is

Hannað: HJE | Teiknað: JÞG | Yfirfarið: HJE

Tölvuskrá: B(27)01.DWG

Kt.: 131167-5479 | Dags.: 12.06.2017

Samþykkt:

Klettahraun 23
Hafnarfjörður
Stækkun
Burðarþol
Grunnmynd þaks

Verk nr.: 17242 | Frumst. blaðs: A1 | Teikn. nr.: | Útg.:
Mkv.: 1:50 1:5 | B(27)01 2

V:\2017\200\17242\08-TEIKNINGAR\04-HÖNNUNARSKRÁR\B(27)01.DWG

13. September, 2017 11:52:29