


Samþykkt þann
27 SEP 2017
Byggingarfulltrúi
F.H. Sigurður Steinar Jónsson

Artur samræmingunúmer: *F.H.*

Skýringar:

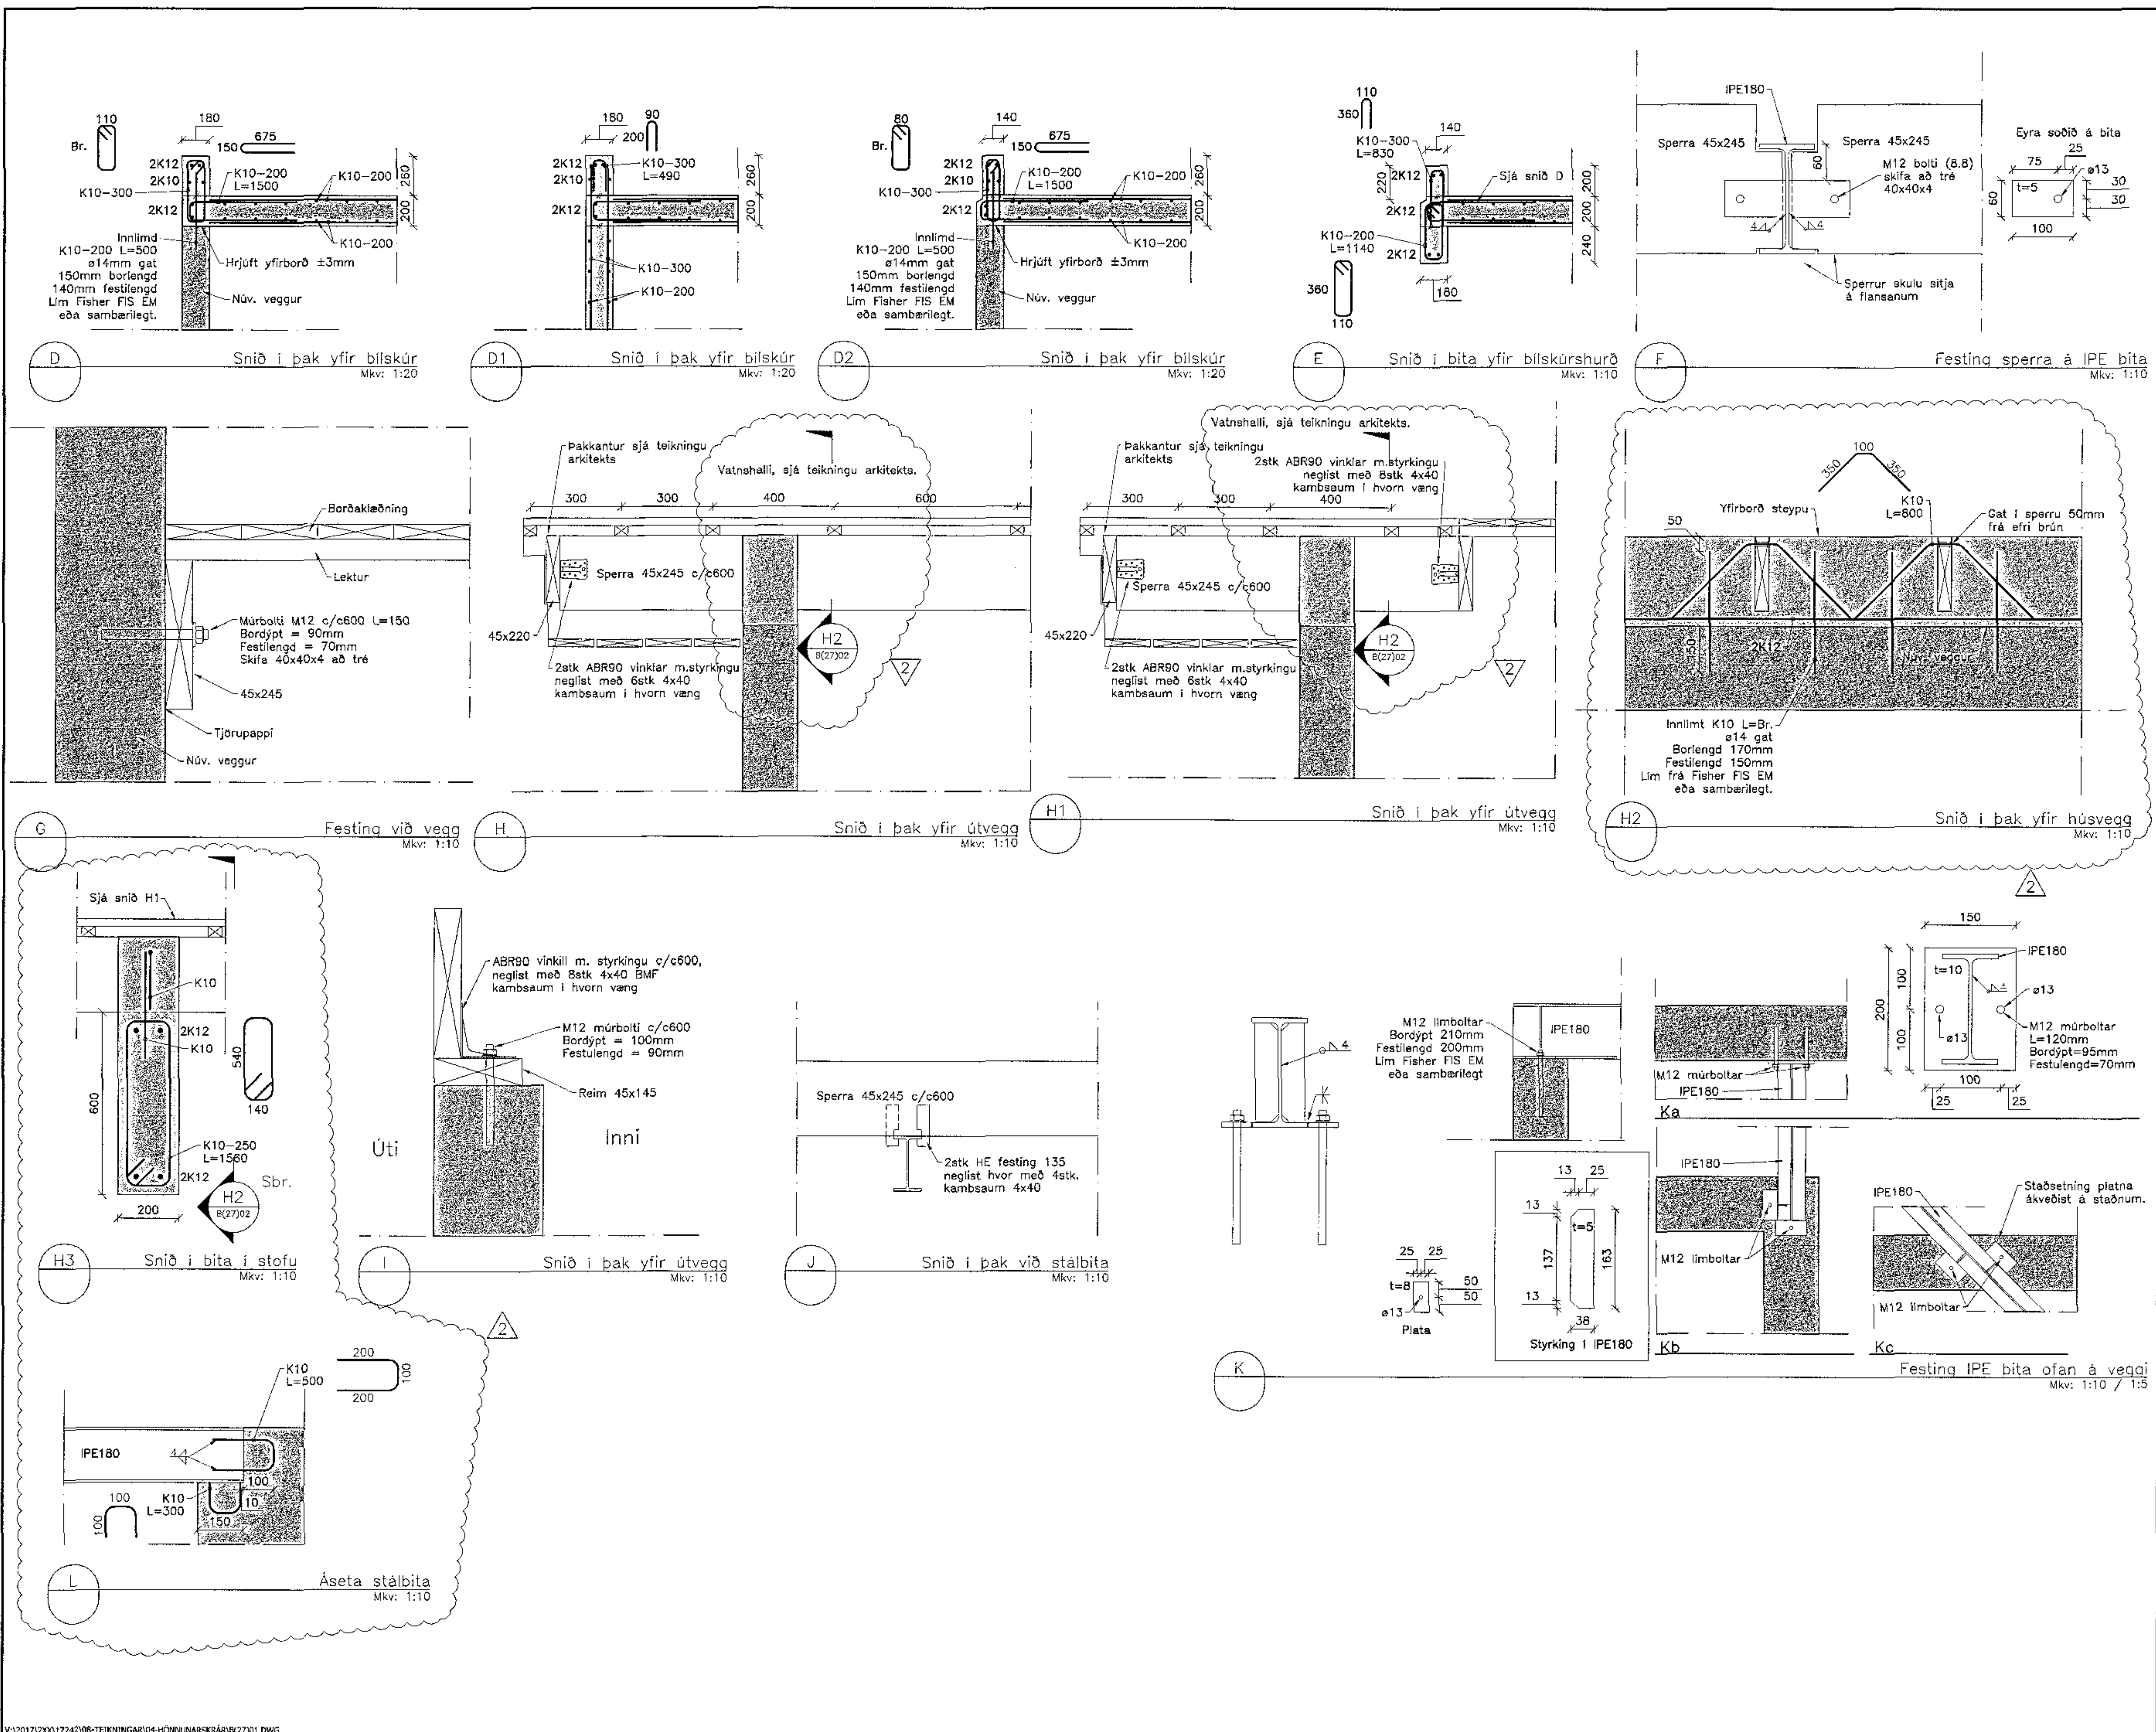

2	Nýtt snið, breytingar á sniðum	19.09.17	HJE
1	Frámkvæmdartekning	12.06.17	HJE
Δ	Breytingar:	Dag:	No.:
<p>HNIT VERKFRÆDISTOFA</p> <p>Flannab: HJE Teknab: JHG Vitrab: HJE</p> <p>Tölvuskýr: B(27)02.DWG</p> <p>Kl: 131167-5479 Daga: 12.06.2017</p> <p>Samþykkt: <i>Harður Silvar</i></p> <p>Klettahraun 23 Hafnarfjörður Stækun Búðarþol Þakdell</p> <p>Verk nr.: 17242 Frumst. blaði: A3 Tölvu. nr.: Mkv: 1:20 1:10 1:5</p>			

B(27)02.2