


PLATA YFIR 1. HÆÐ - YFIRLITSMYND - GRUNNMYND M1:120

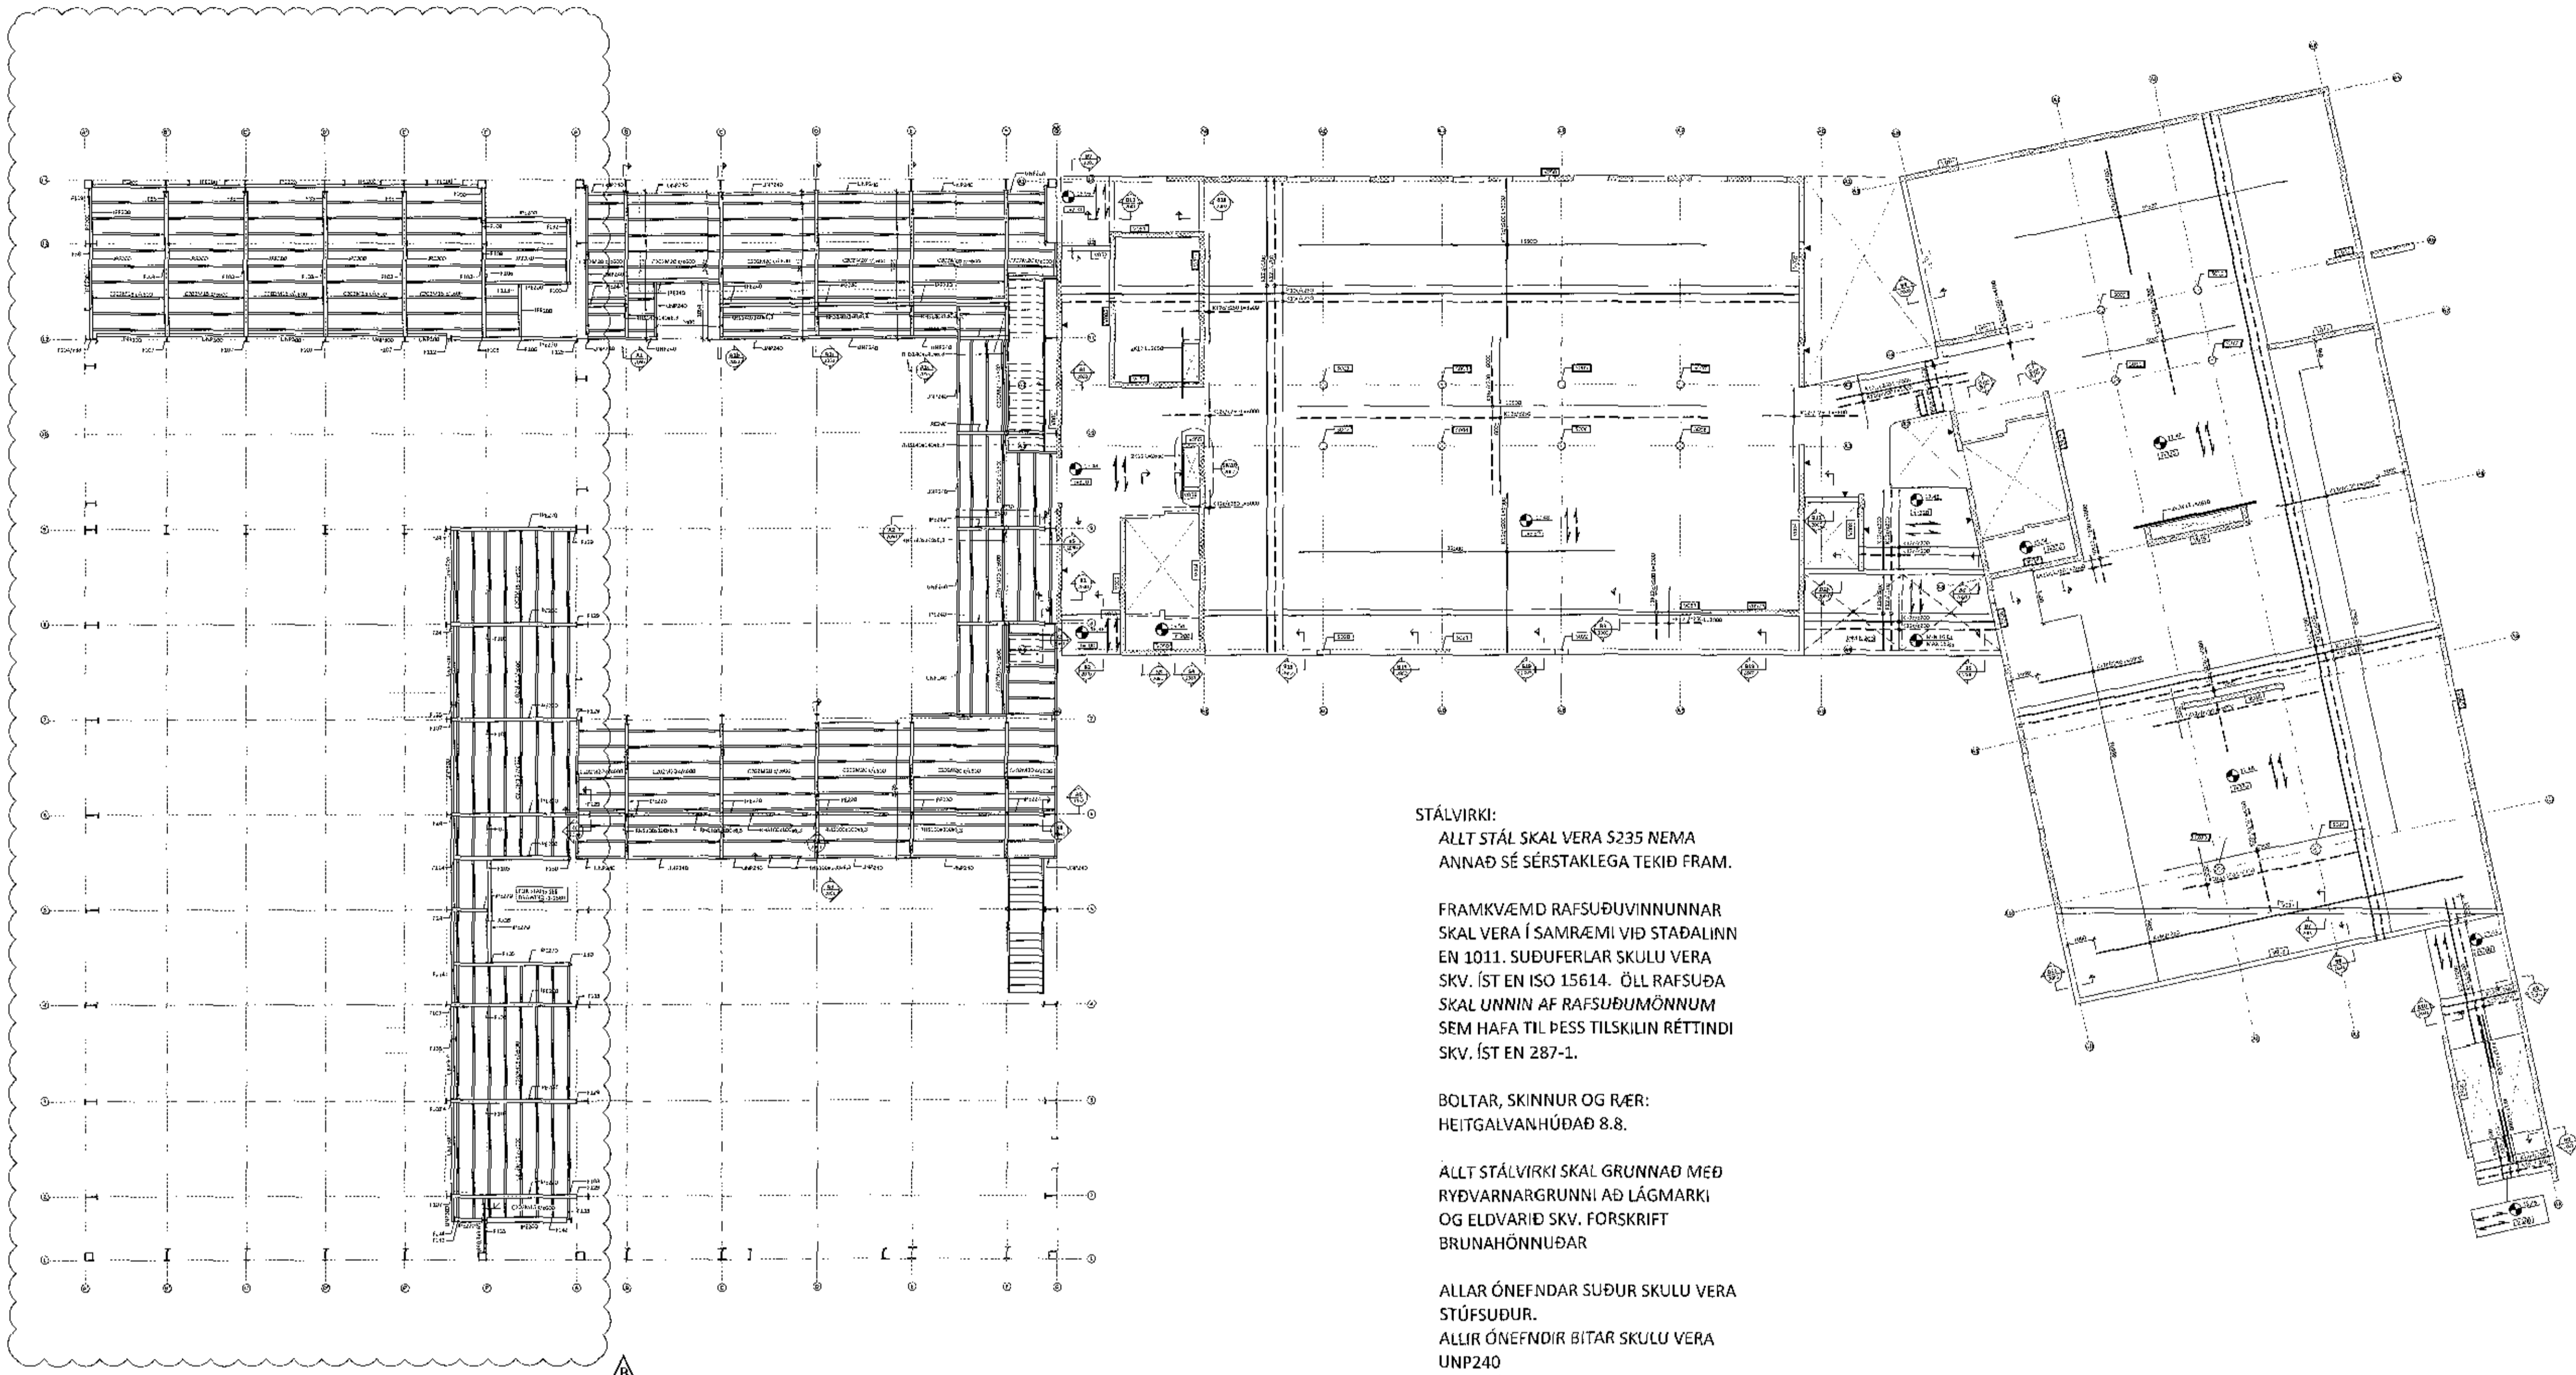

STÁLVIKRI:
ALLT STÁL SKAL VERA S235 NEMA
ANNAD SÉ SÉRSTAKLEGA TEKID FRAM.

FRAMKVÆMD RAFSUÐUVINNUNNAR
SKAL VERA Í SAMRÆMI VÍÐ STAÐALINN
EN 1011. SUÐUFERLAR SKULU VERA
SKV. ÍST EN ISO 15614. ÖLL RAFSUÐA
SKAL UNNIN AF RAFSUÐUMÖNNUM
SEM HAFNA TIL ÞESS TILSKILIN RÉTTINDI
SKV. ÍST EN 287-1.

BÓLTAR, SKINNUR OG RÆR:
HEITGALVANHÚÐAÐ 8.8.

ALLT STÁLVIKRI SKAL GRUNNAÐ MÈÐ
RYÐVARNARGRUNNI AÐ LÁGMARKI
OG ELÐVARID SKV. FORSKRIFT
BRUNAHÖNNUÐAR

ALLAR ÓNEFNÐAR SUÐUR SKULU VERA
STÚFSUÐUR.
ALLIR ÓNEFNÐIR BITAR SKULU VERA
UNP240
MILLIGÓLF ERU HEILKLÆDD MÈÐ 21mm
GRENIKROSSVIÐ SEM SKRÚFADUR ER Í
C-PROFILA OG STÁLVIKRI MÈÐ Ø4,8X40
SJÁLFBORANDI SKRÚFUM c/c150.

KROSSVIÐ SKAL SKEYTA SAMAN Á
C-PROFILUM OG SKAL VÍXLA
SAMSKYPTUM Á MILLI RADA.


SAMSKYPTI SEM EKKI LENDA Á
UNDIRSTUÐNINGI SKAL SKEYTA SAMAN
MÈÐ KROSSVIÐSLASKA AÐ NEDAN OG
SKRÚFA Í LÍM MÈÐ Ø4,0X50
TRÉSKRÚFUM c/c200

SKÝRINGAR:

- ÖLL MÁL ERU Í MILLIMETNUM OG ALLIR KÓTAR ERU Í METNUM - UPPGEFNIR KÓTAR Á GRUNNMYNDUM ERU ALLTAF MIÐADIR VÍÐ EFRU BRÚN STEYPU
- SJÁ TEIKNINGU 1-A000 FYRIR ALMENNAR SKÝRINGAR
- SJÁ TEIKNINGU 1-2000 FYRIR ALMENN SNID Í PLÖTUR
- SJÁ TEIKNINGU 1-3001 TIL 3006 FYRIR HLIDARMYNDIR VEGGJA
- HLUTI JÁRNABENDINGAR Í VEGGJUM SEM SKILGREIND ER Á HLIDARMYNDUM (TEIKNINGAR 1-3000+) GETUR VERID INNAN PLÖTU OG SKAL VERKTAKI ÞVÍ KYNNA SÉR VEL BENDINGU Í VEGGJUM ÁÐUR EN PLÖTUR ERU STEYPTAR.
- EÐ STAÐSETNING JÁRNABENDINGAR ER EKKI MÁLSETT Á GRUNNMYND SKAL ALMENNT GERT RÁÐ FYRIR AÐ HÚN SÉ MIÐJUSETT YFIR ÁSETUM EDA MITT Á MILLI ÁSETA.
- SJÁ GATAPLÖN FRÁ FERLU FYRIR STÆRD OG STAÐSETNINGU GATA Í PLÖTUR OG VEGGI

TÁKN:

- VEGGUR EDA BITI OFAN Á PLÖTU EDA BROT Í EFRU BRÚN PLÖTU
- SIÓNSTEYPU ÁFERÐ ÞEIRRA HLIDAR SEM ÞILA BENDIR Á. SJÁ TEIKNINGAR ARKITEKTS
- VXXX VEGGUR MÈÐ GRUNNBENDINGU SKILGREINDUR Á TEIKNINGU 1-3500
- VXXX VEGGUR SEM TEKIN ER HLIDARMYND AF Á TEIKNINGUM 1-3001+
- SXXX SÚLA - BENDING SÝND Á TEIKNINGU 1-3502

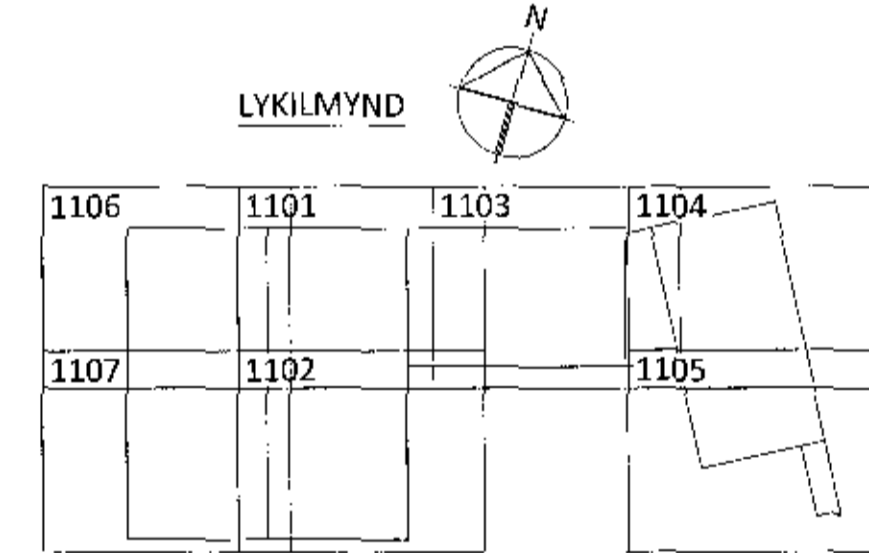

ÁRITUN BYGGINGARFULLVIRDA KT. 01251-3d9

B	25.09.17	2. ÁFANGA BÆTT VÍÐ
A	20.10.14	VEGG V008 BREYTT
BR	DAGS	BREYTING
		SAMÞ.

ferill
VERKFRÁÐISTOFA

FLUGVELLIR 1 HAFNARFIRÐI
NÝBYGGING

BURÐARVIKRI
PLATA YFIR 1. HÆÐ
YFIRLITSMYND - GRUNNMYND

SAMMÁLSTAFUR 260172-3879

HÖNNUÐUR	YRFRÁRID	DAGS. ÚTG.	DAGS. BREYT.
ÞÓ	HE	22.09.14	26.09.17
MÁL.	VERUR	TEKIN NR.	BREYTT.
1:150	14014	1 - 1100	B

Ferill ehf. Mörkin 1 108 Reykjavík Sími: 575 1600 Fax: 575 1601 www.ferill.is