

Y.1012 16122-36

Samþykkt þann  
20 OCT 2017  
Byggingarfulltrúi  
F.H. S. *[Signature]*

Áritun samræmingarhönnuðar  
Dagsetning samþykktis aðaluppdráttar


Hönnunartígl: Verkefning

**Skýringar:**

Öll mál eru í millimetrum.  
Allir kótar í metrum.  
Allar málsetningar og kótar koma fram á teikningum arkitekta og skal samræyna öll mál við þær.  
Beygjumál járna skal samræyna og bera saman við málsetningar á steypum byggingarlutum skv. arkitektateikningum og fyrirséðna steypuhulu skv. teikningum VSÓ Ráðgjafa.  
Sjá gataplán fyrir úrtök í steypu.  
Einsangrun er samskipti teikningum arkitekta.  
Bending og málsetning súluhatta H1-H6, sjá Almenn snið.

**Tilvísanir:**

Almennar skýringar sjá bl. nr. B-A-01  
Almenn snið sjá bl. nr. B-SD-01  
Arkitektateikningar  
Lagnateikningar  
Gataplán

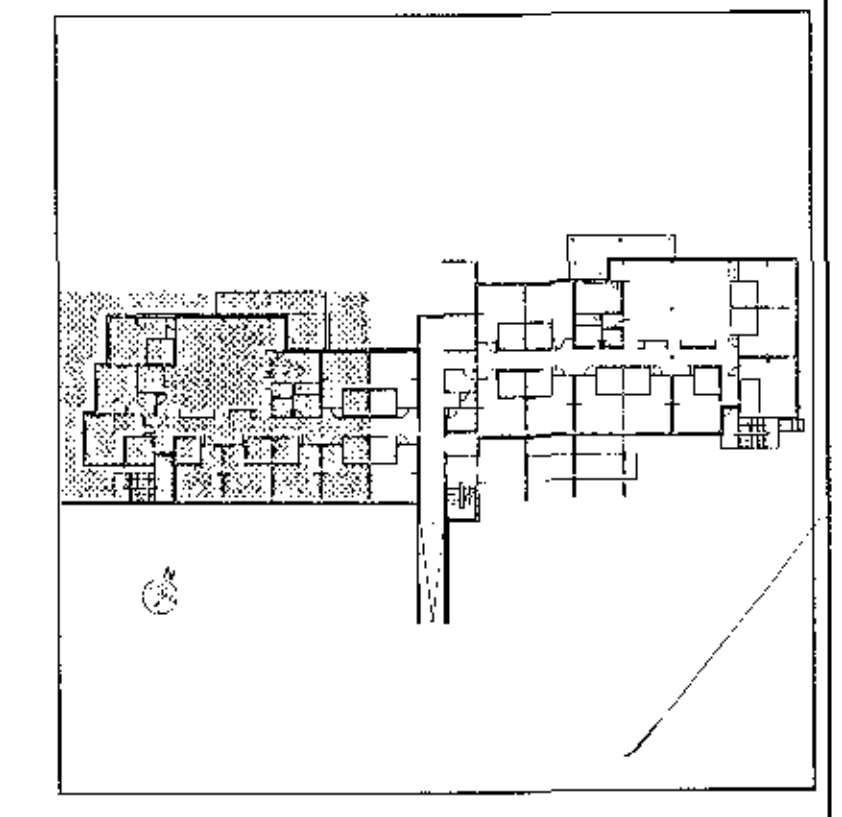


C	28.09.2017	Málsetningar	IG/KEA	LL
B	26.09.2017	Snið 1 bláa undir plötu	KEA	KEA
A	15.03.2017	Vopnir, útlar og merkingar skjulatta	HS	KEA
Dr.	Dagb.	Skýring	Hanna	Tein.

**VSÓ RÁDGJÖF**  
BORGARTÚNI 20, 105 REYKJAVÍK, Sími 565-0000, NETF: var@vso.is

Sólvangur hjúkrunarheimili 2016

Burðarvirki  
Plöta yfir kjallara  
Grunnamynd  
Hanna/Teiknaði: IG/LL  
Yfirskildi: **RGH**  
Samþykkt: Gyfi Magnússon  
Kt.: 240757-5169  
Reykjavík: 17.05.2017

Kvartál: 1:50 (A1)  
Verkur: 16364  
Teikn.nr.: B-G0-01  
Br.: C

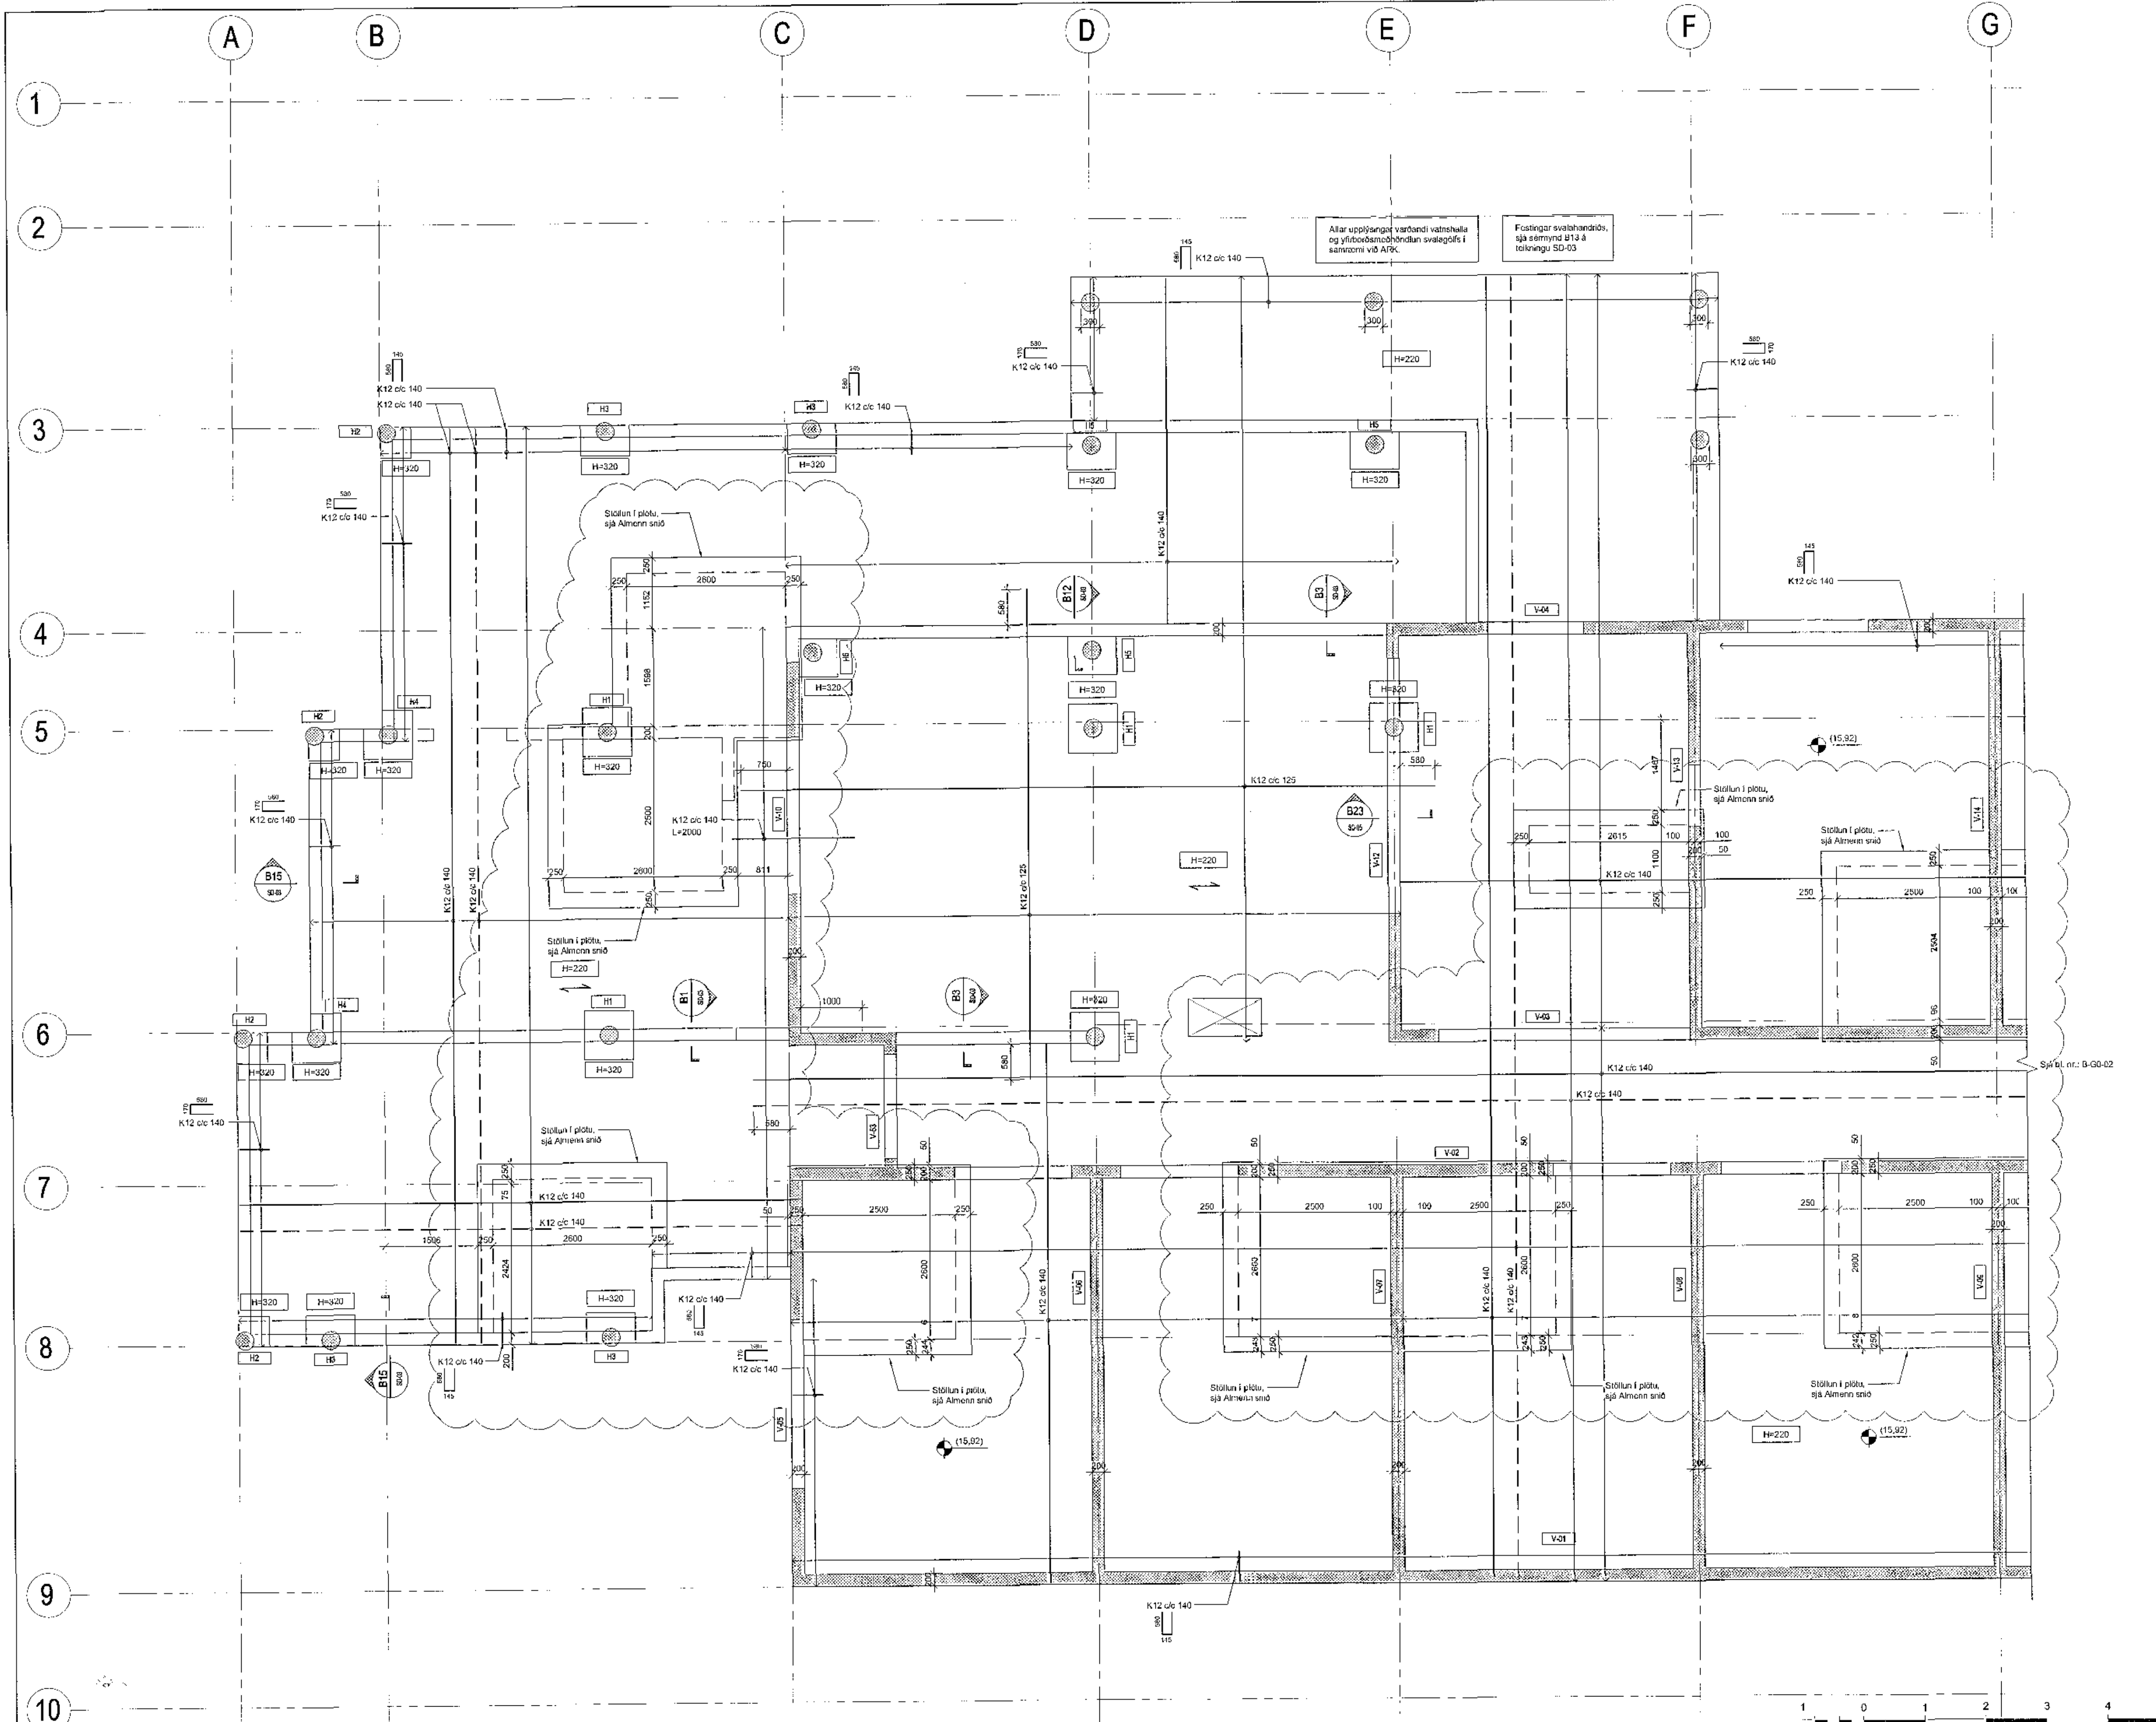

VSÓ IG/KEA/LL\_BUR164V160210046-0040\_01.dwg