4/10 17 1812236

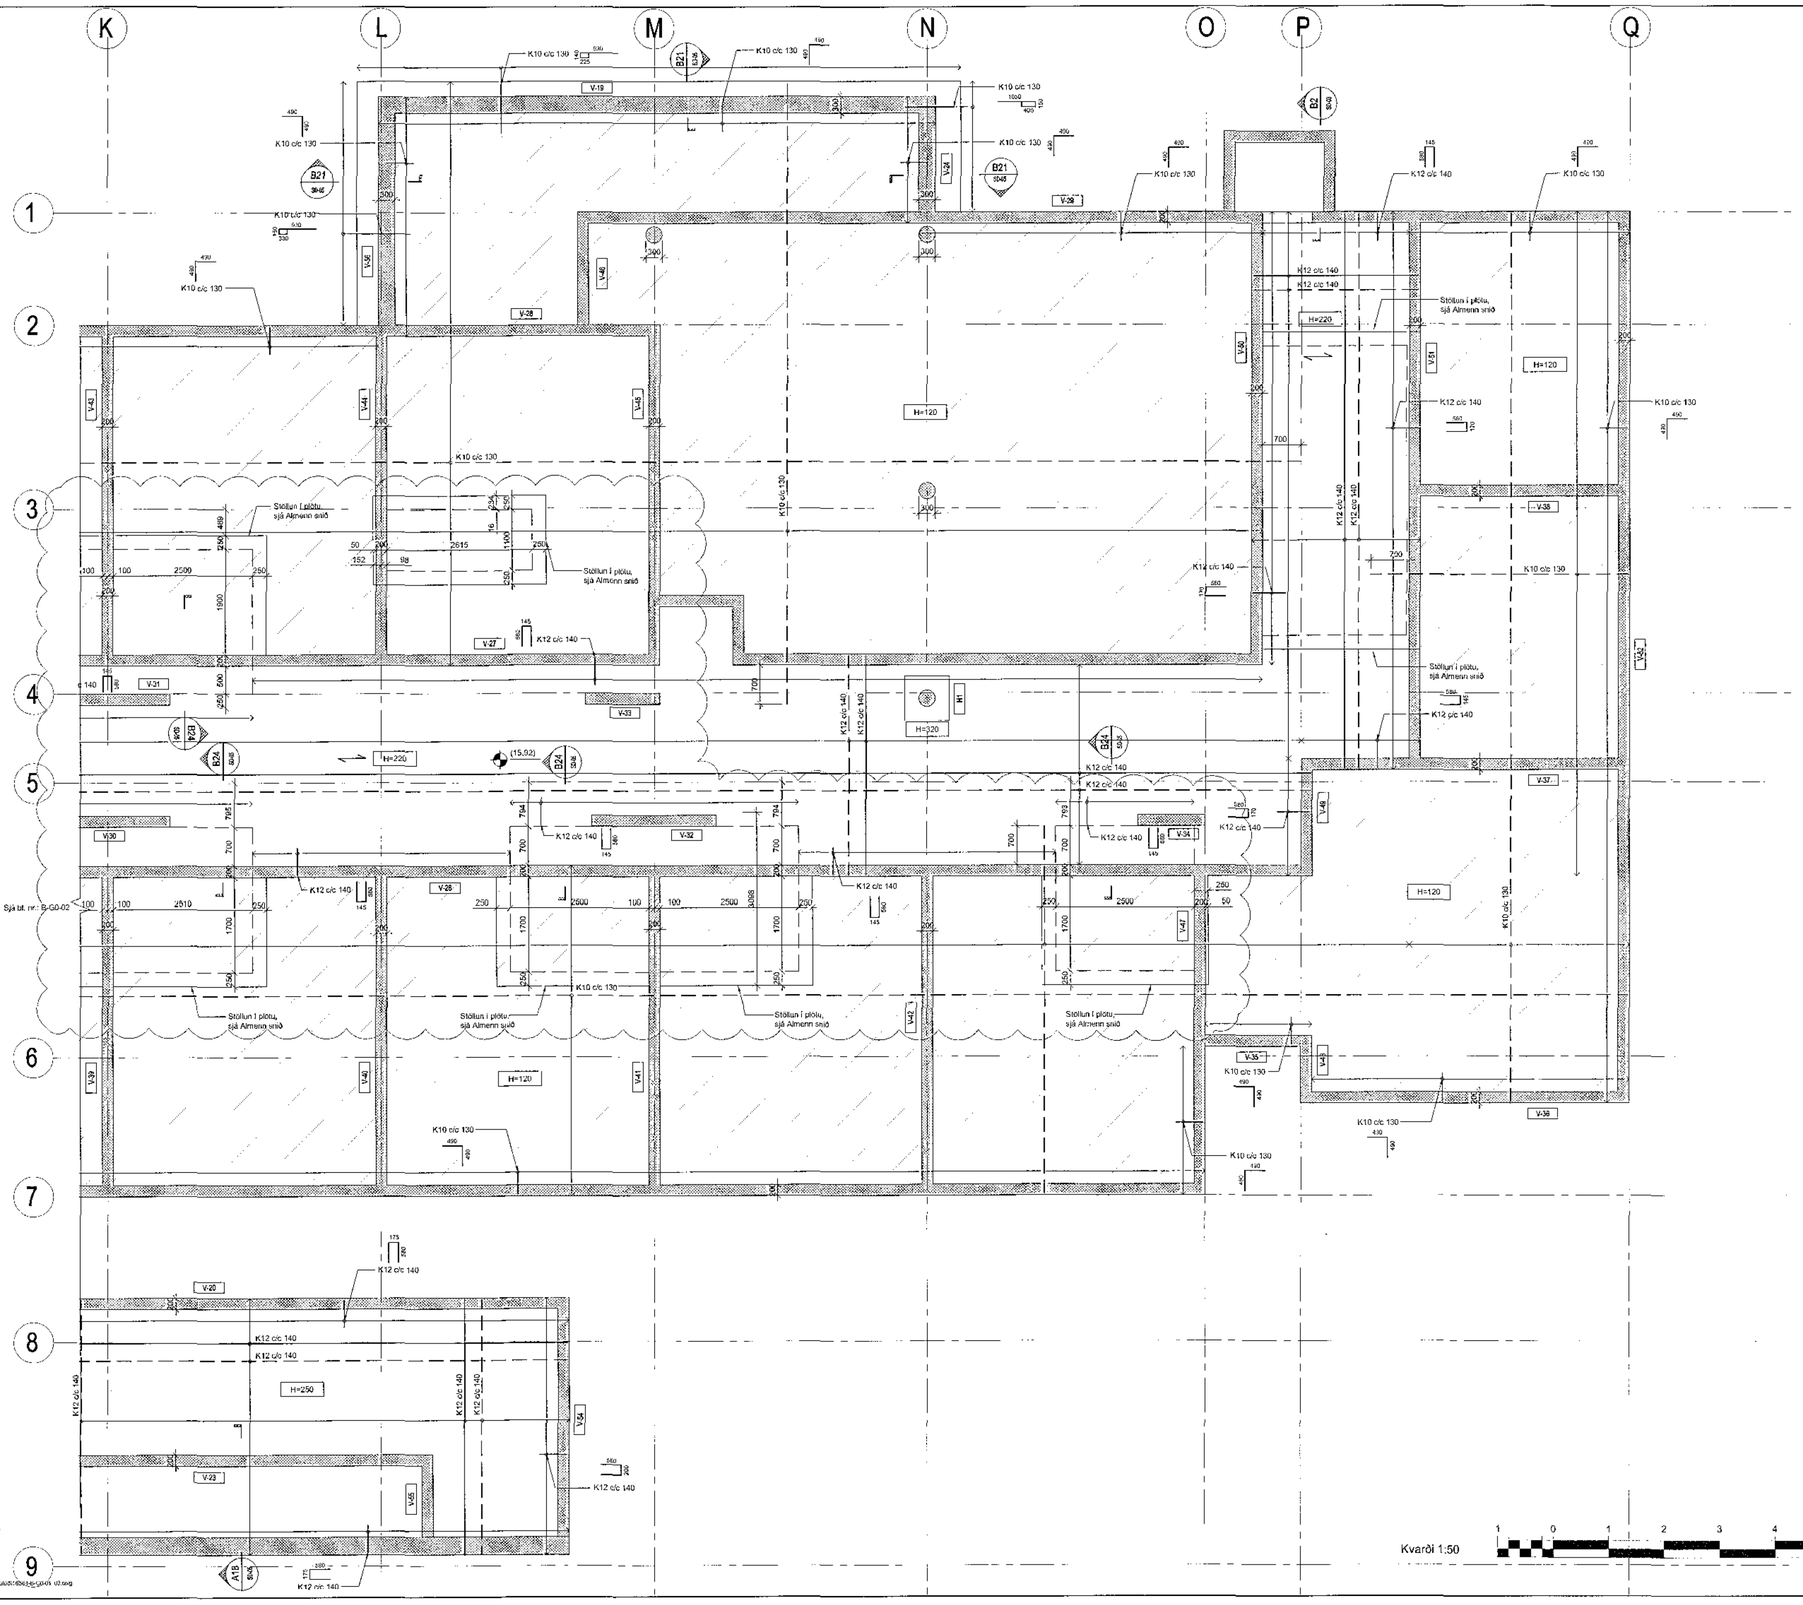

Samþykkt þann
20 OCT 2017
F.h. Sigurður Skúlason Jensen

Áritun samræmingarhönnuðar

Dagsetning samþykkts aðaluppdráttar

Hönnunarstig: Verkteikning

Skýringar:

Öll mál eru í millimetrum.
Allir kótar í metrum.

Allar málsetningar og kótar koma fram á teikningum *arkitekta og skal sannreyna öll mál við þær.*

Beyglumál járna skal sannreyna og bera saman við málsetningar á steyptum byggingarhlutum skv. arkitektateikningum og fyrirskrifaða steypuhulu skv. teikningum VSÓ Ráðgjafar.

Sjá gatoplan fyrir úrtök í steypu.

Einangrun er samkvæmt teikningum arkitekta.

Bending og málsetning súluhatta H1-H6, sjá Almenn snið.

Tilvísanir:

Almennar skýringar	sjá bl. nr. B-A-01
Almenn snið	sjá bl. nr. B-SD-01
Arkitektateikningar	
Lagnateikningar	
Gatoplön	

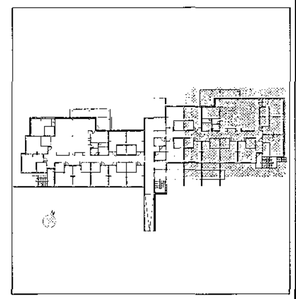

D	28.09.2017	Málsetningar, staðsetning í plötu	IG/KEA LL
C	26.09.2017	Útkragun við svalir og bil framundan	IG KEA
B	15.08.2017	Stöðuleitur merkjing	IG KEA
A	25.07.2017	Veggir og bil við tengigang	KEA KEA
Br.	Dags.	Breyting	Hannað Teikn.

VSÓ RÁÐGJÖF
BORGARTÚNI 20, 105 REYKJAVÍK, SÍMI 585 8000, NETF: vso@vso.is

Sólvangur hjúkrunarheimili 2016

Burðarvirki
Plata yfir kjallara
Grunnmynd

Hannað/teiknað: IG / LL
Yfirfarið: ÁBH
Samþykkt: Gylfi Magnússon
Kt. 240757-5169

Kvarði: 1:50 (A1)
Reykjavík: 17.05.2017

Verknr.: 16364
Teikn.nr.: B-G0-03
Br.: D