4.1217.1612221

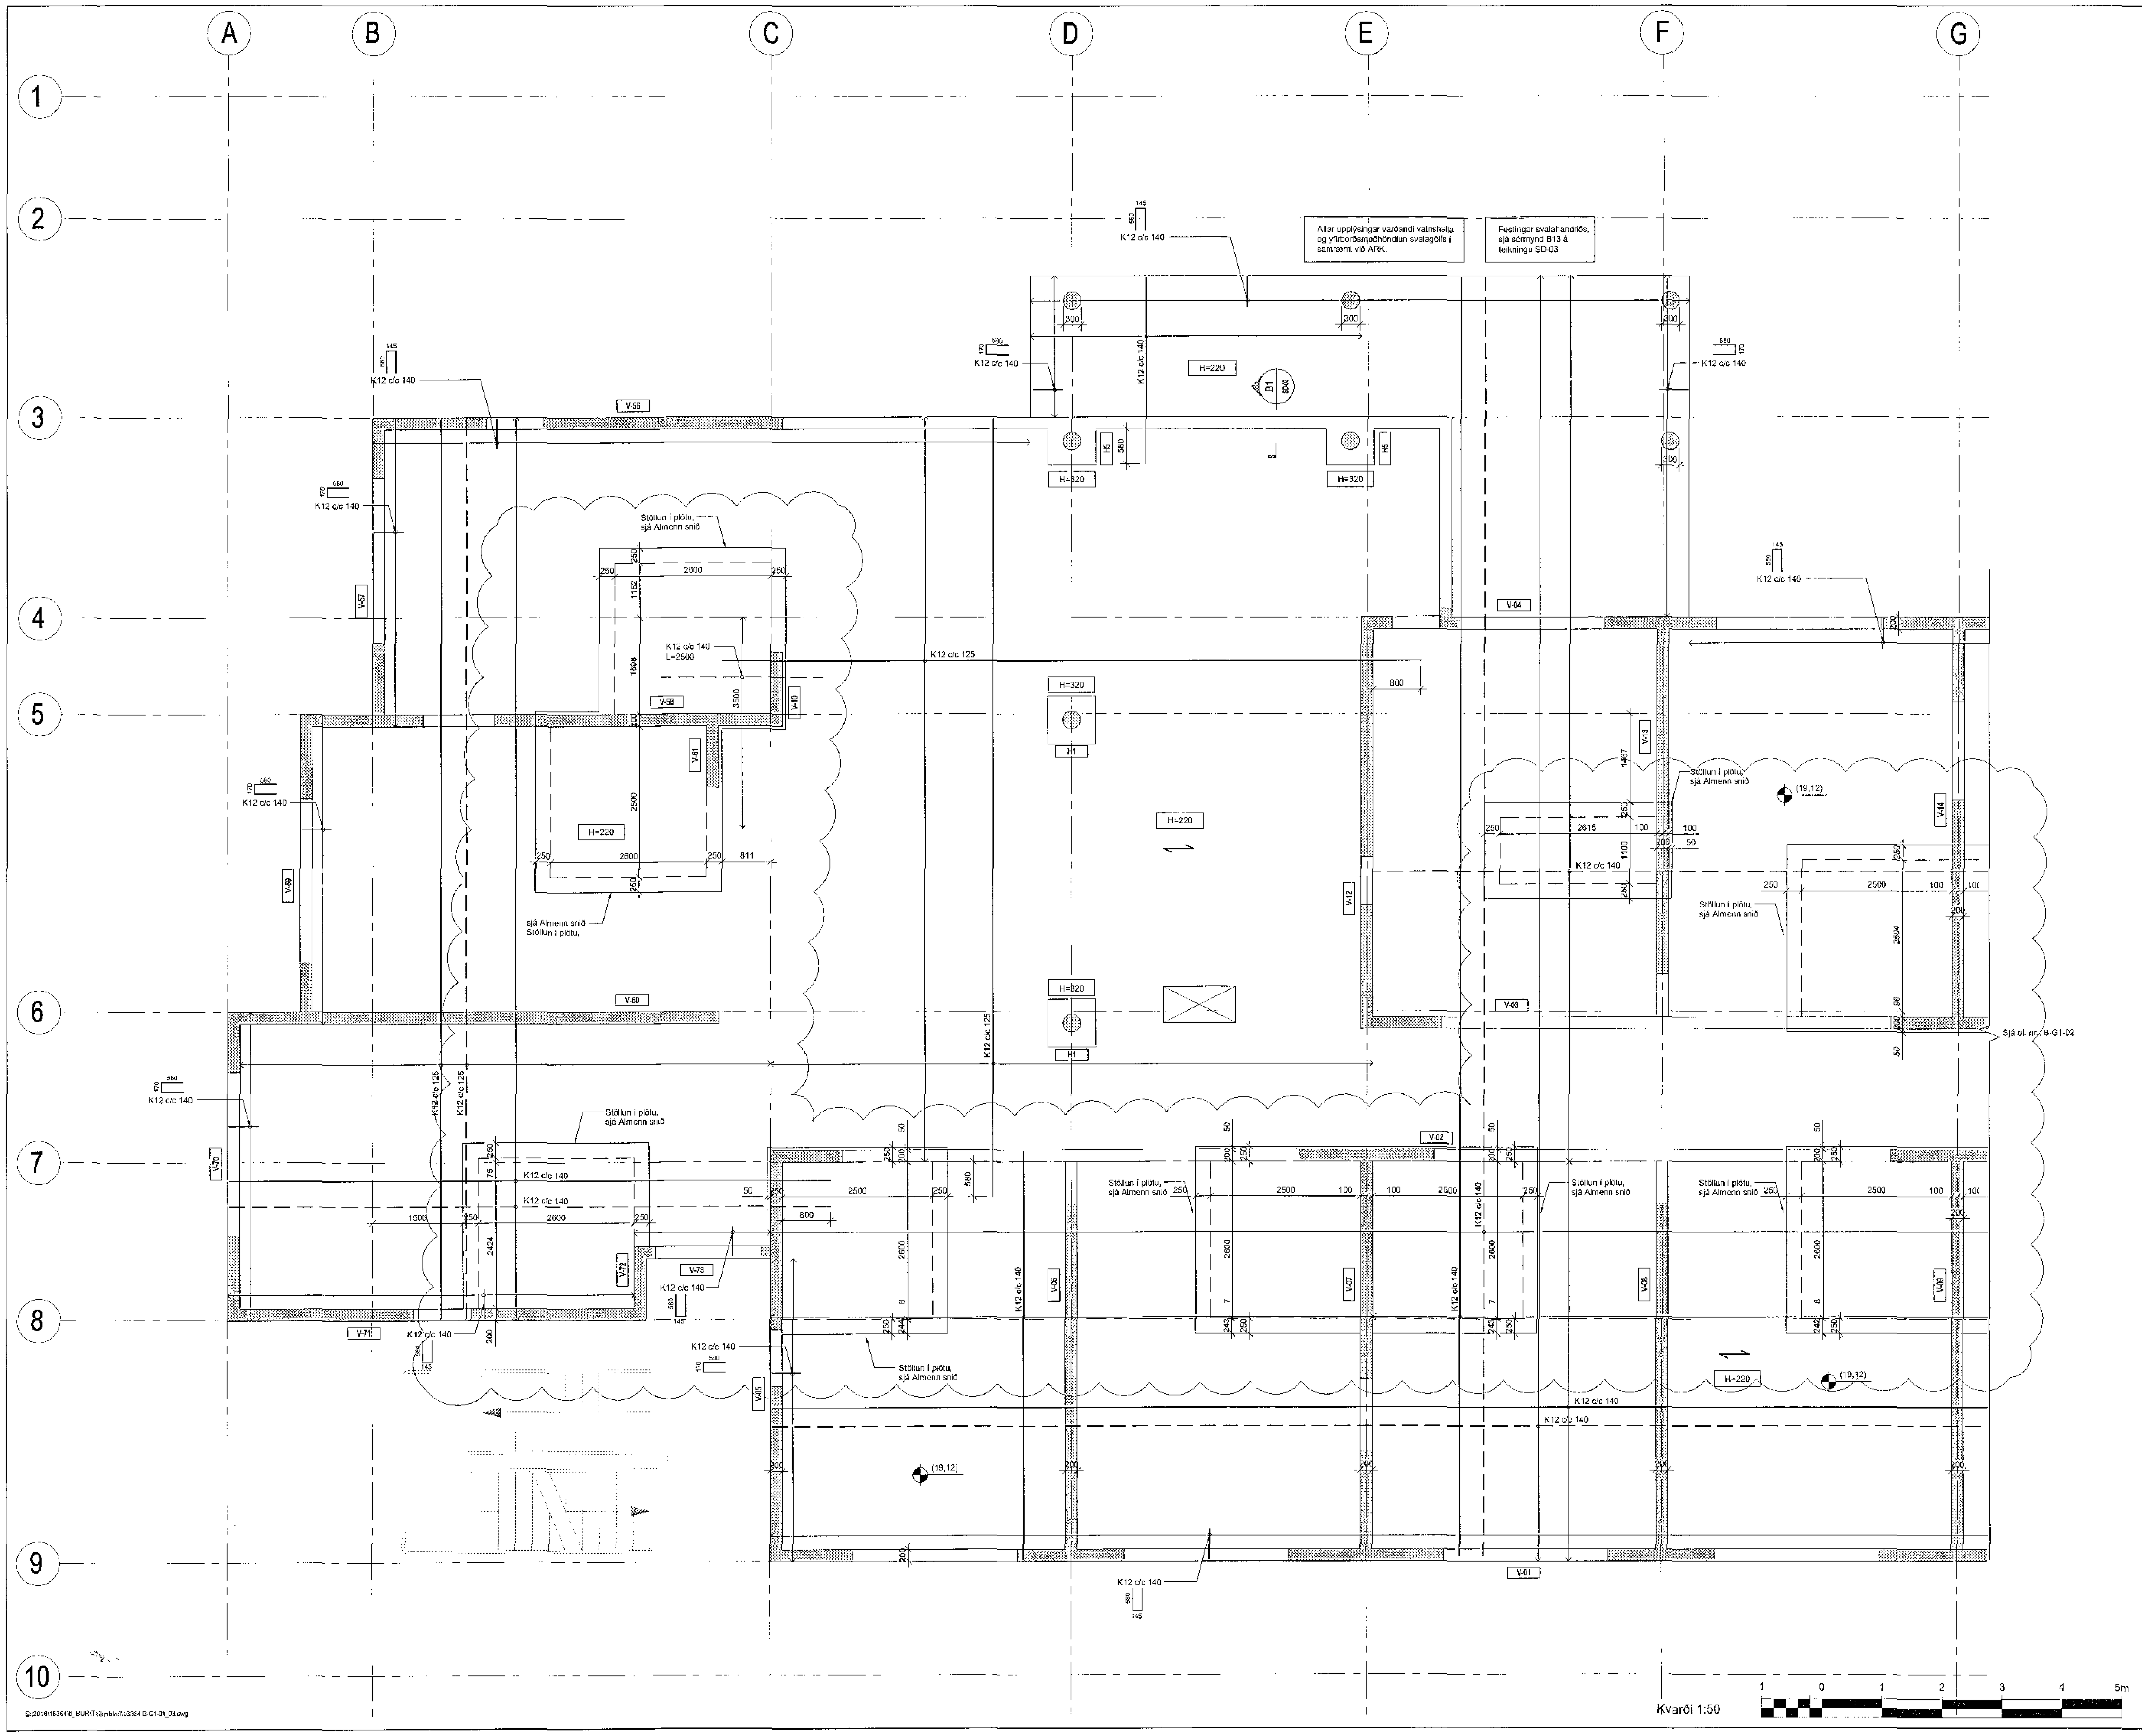

Samþykkt þann
20 OCT 2017
Byggingarfulltrúinn í Hafnarfirði
F.h. Sigurður Steinar Jónsson

Áritun samræmingarhönnuðar

Dagsetning samþykkts aðaluppdráttar

Hönnunarstig: Verkteikning

Skýringar:

Öll mál eru í millimetrum.
Allir kótar í metrum.

Allar málsetningar og kótar koma fram á teikningum arkitekta og skal sannreyna öll mál við þær.

Beygjumál járna skal sannreyna og bera saman við málsetningar á steyptum byggingarhlutum skv. arkitektateikningum og fyrirskrifaða steypuhulu skv. teikningum VSÓ Ráðgjafar.

Sjá gataplan fyrir úrtök í steypu.

Einangrun er samkvæmt teikningum arkitekta.

Bending og málsetning súluhatta H1-H6, sjá Almenn snið.

Tilvísanir:

Almennar skýringar	sjá bl. nr. B-A-01
Almenn snið	sjá bl. nr. B-SD-01
Arkitektateikningar	
Lagnateikningar	
Gataplön	

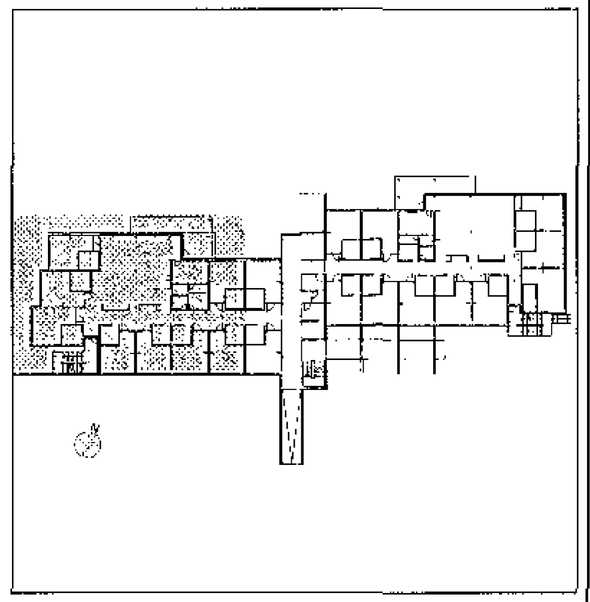

Br.	Dags.	Breyting	Hannað	Teikn.
B	28.09.2017	Málsetningar	IG/KEA	LL
A	15.08.2017	Súluhattar merkingar	IG	KEA

VSÓ RÁÐGJÖF

BORGARTÚNI 20, 105 REYKJAVÍK, SÍMI 585-9000, NETF: vso@vso.is

Sólvangur hjúkrunarheimili 2016

Burðarvirki
Plata yfir 1. hæð
Grunnmynd

Hannað/teiknað: IG / LL
Yfirfarið: ÁSH
Samþykkt: Gylfi Magnússon
Kt: 240757-5169

Kvarði: 1:50 (A1)
Reykjavík: 17.05.2017

Verknr. 16364
Teikn.nr. B-G1-01
Br. B