

04.10.2017 16.12.2016

Samþykkt þann
20 OCT 2017
Byggingarstjórnun: Hafna
F.h. Sigurður Gunnar Jónsson

Áritun samræmingarhönnuðar
Dagsetning samþykks ódáluppráttar


Hönnunarstig: Verkeigning

Skýringar:

Öll mál eru í millimetrum.
Allar kótar í metrum.
Allar málsetningar og kótar koma fram á teikningum arkitekta og skal samræmya öll mál við þær.
Byggingmál jarma skal samræmya og bera saman við málsetningar á steyplum byggingarhitlum skv. arkitektateikningum og fyrirklaðða steypluhú skv. teikningum VSÓ Ráðgjöf.
Sjá gataplán fyrir útlök í steypu.
Einangrun er samkvæmt teikningum arkitekta.
Bending og málsetning súluhatta H1-H6, sjá Almenn snið.

Tilvísanir:

Almennar skýringar sjá bl. nr. B-A-01
Almenn snið sjá bl. nr. B-SD-01
Arkitektateikningar
Lagnateikningar
Gataplán

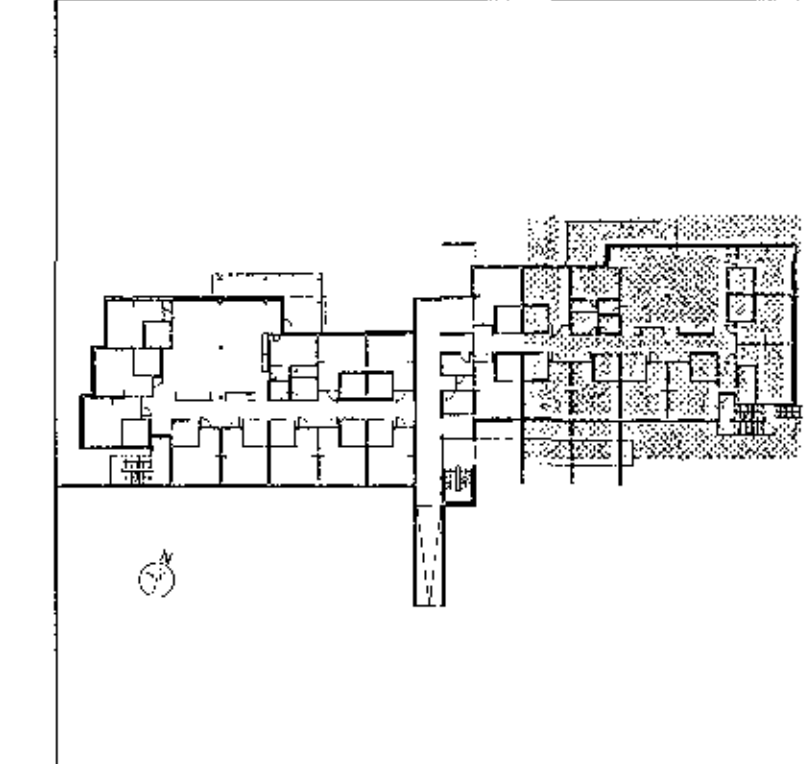


B. 29.09.2017 Málsetningar IG/KEA LL
A. 15.08.2017 Súluhattar merkingar IG KEA
bl. Daga. Brýting Hannað. Tein.

VSÓ RÁDGJÖF
BORGARLÍNE 20, 105 REYKJAVÍK, Sími 585 9000, Netf: vso@vao.is

Sólvangur hjúkrunarheimil 2016

Burðarvirki
Plata yfir 1. hæð
Grunnmynd
Hannað/teiknað: IG/LL
Yfirskil: ASH
Samþykkt: Gylfi Magnússon
Kt: 240757-5169
Reykjavík, 17.05.2017

Kvarði: 1:50 (A1)
Verknr.: 16564
Teikn.nr.: B-G1-03
Br: B

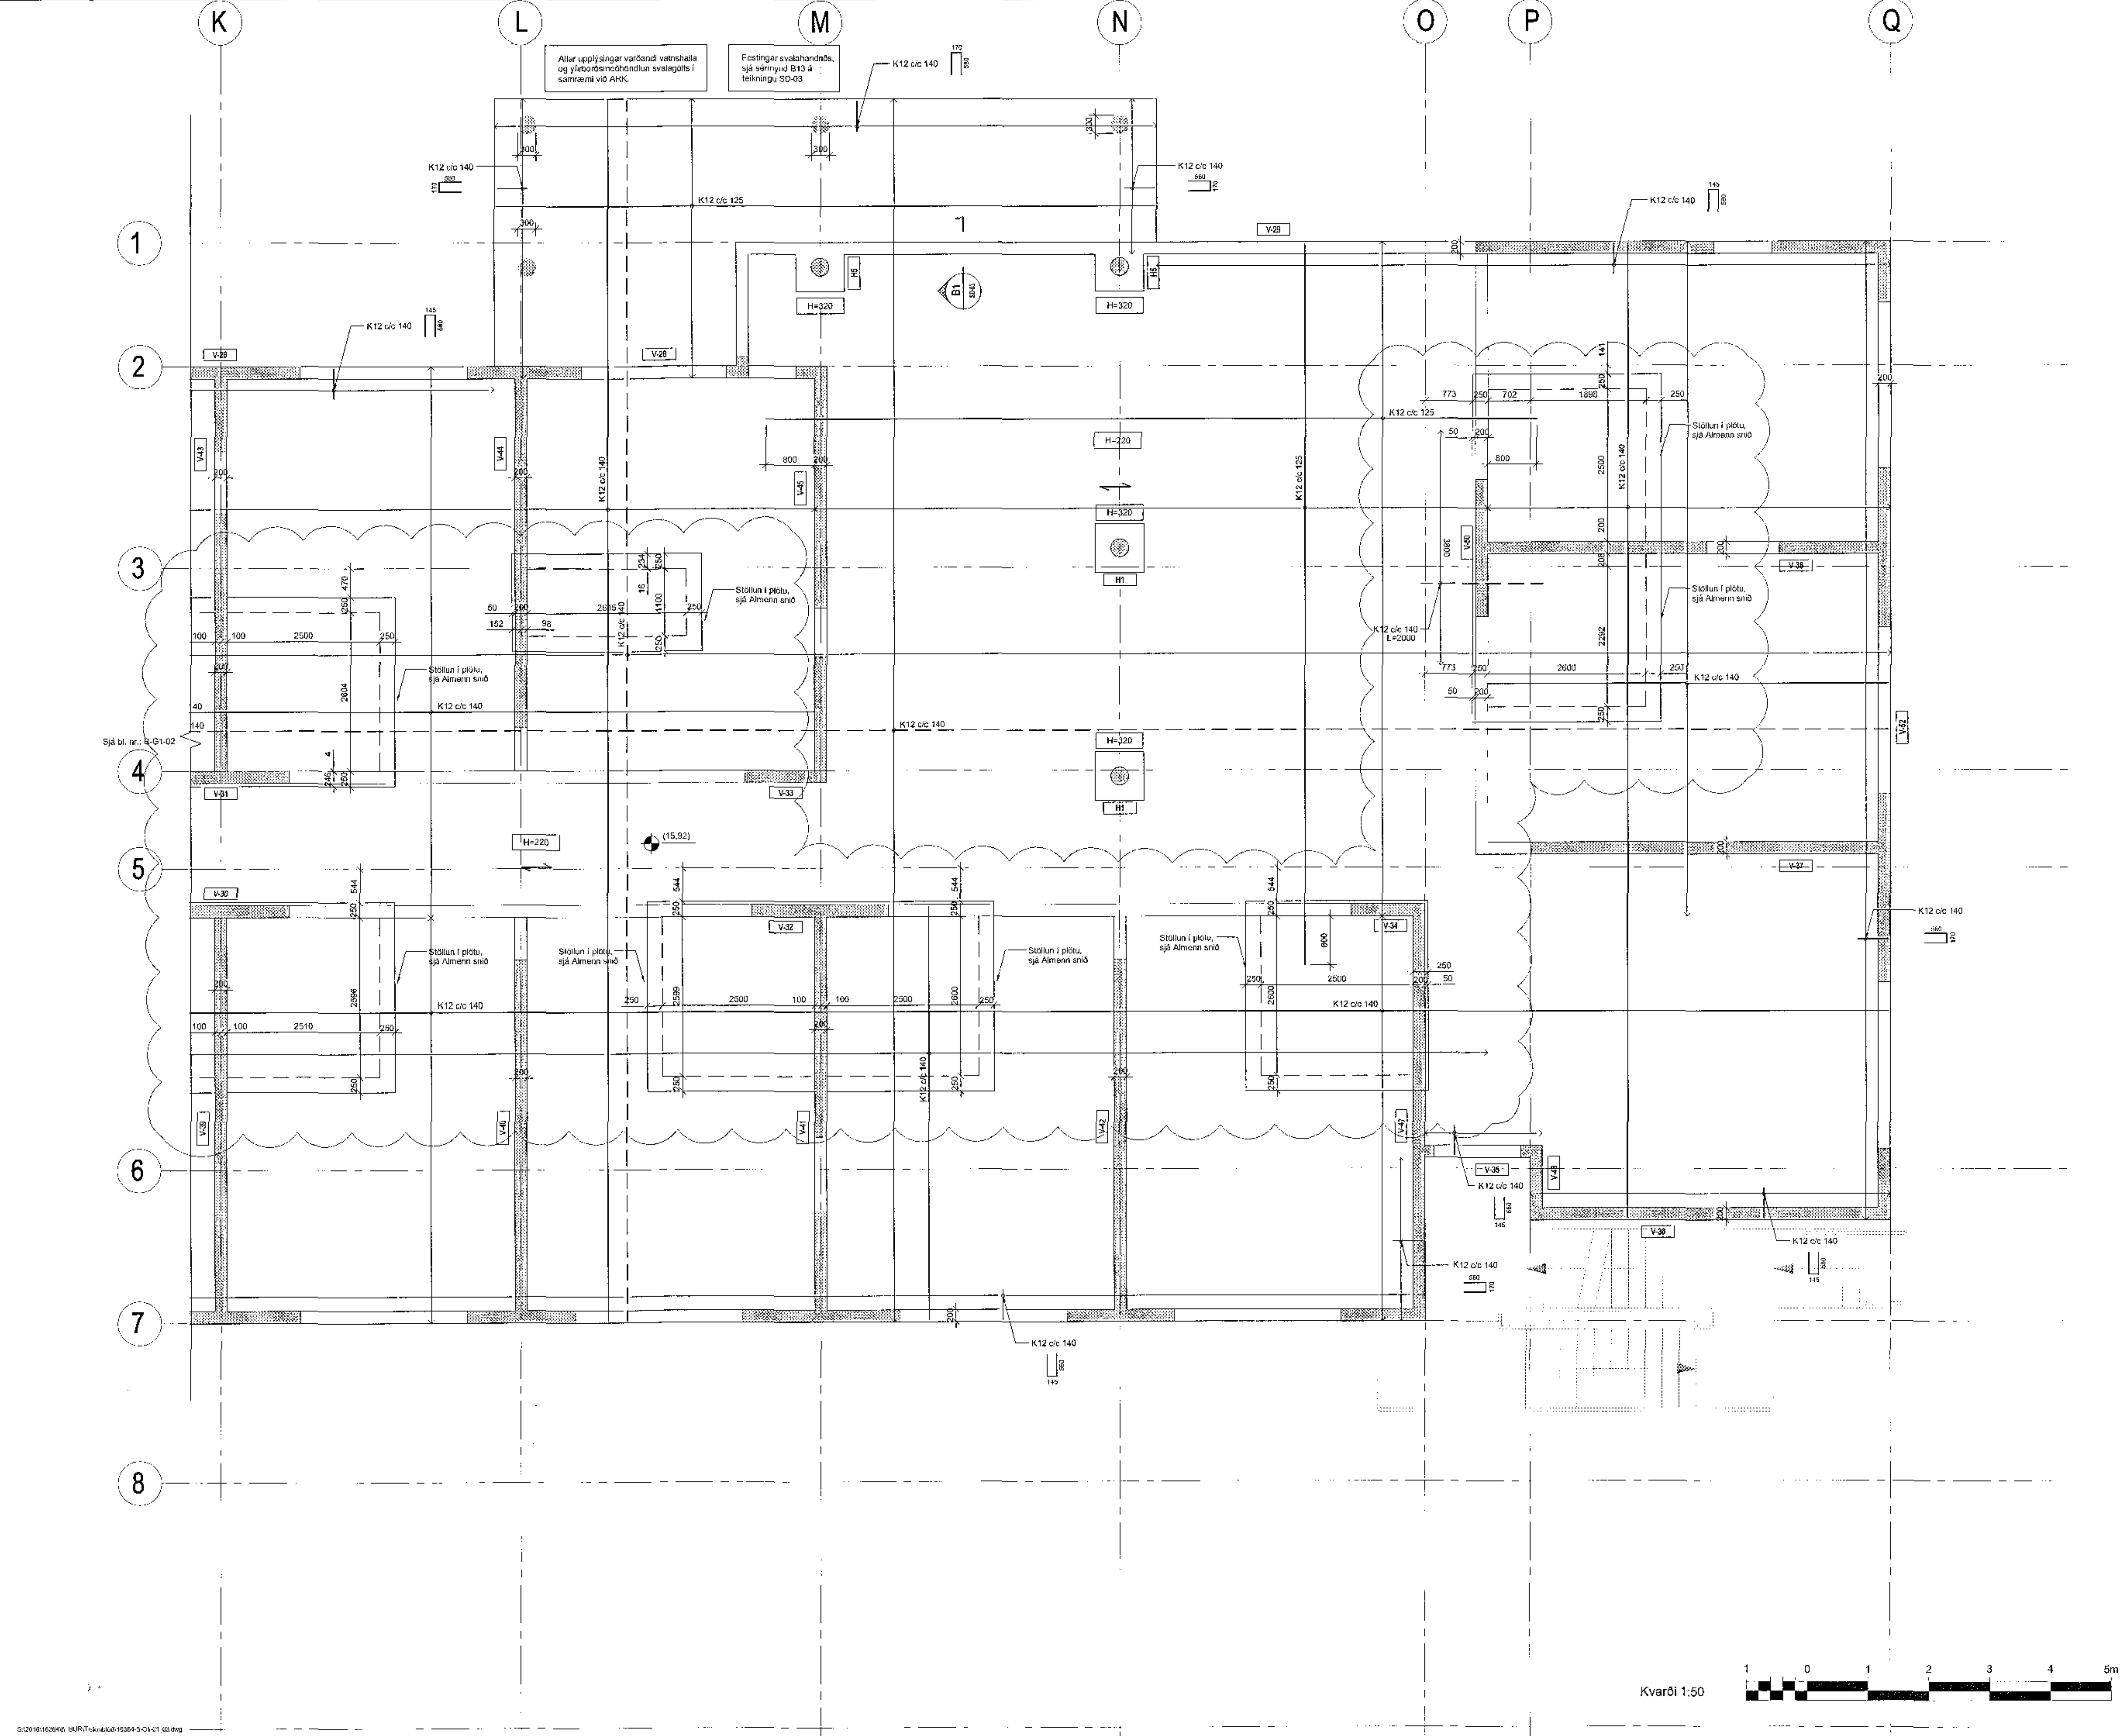

0/2016/162962 SUR/TJA/AMA/16264-3-01-C1 03.dwg