080477 29.09.2017

Samþykkt þann 29 SEP 2017
Byggingarfulltrúinn í Hafnarfirði
F.h. Sigurður Steinar Jónsson

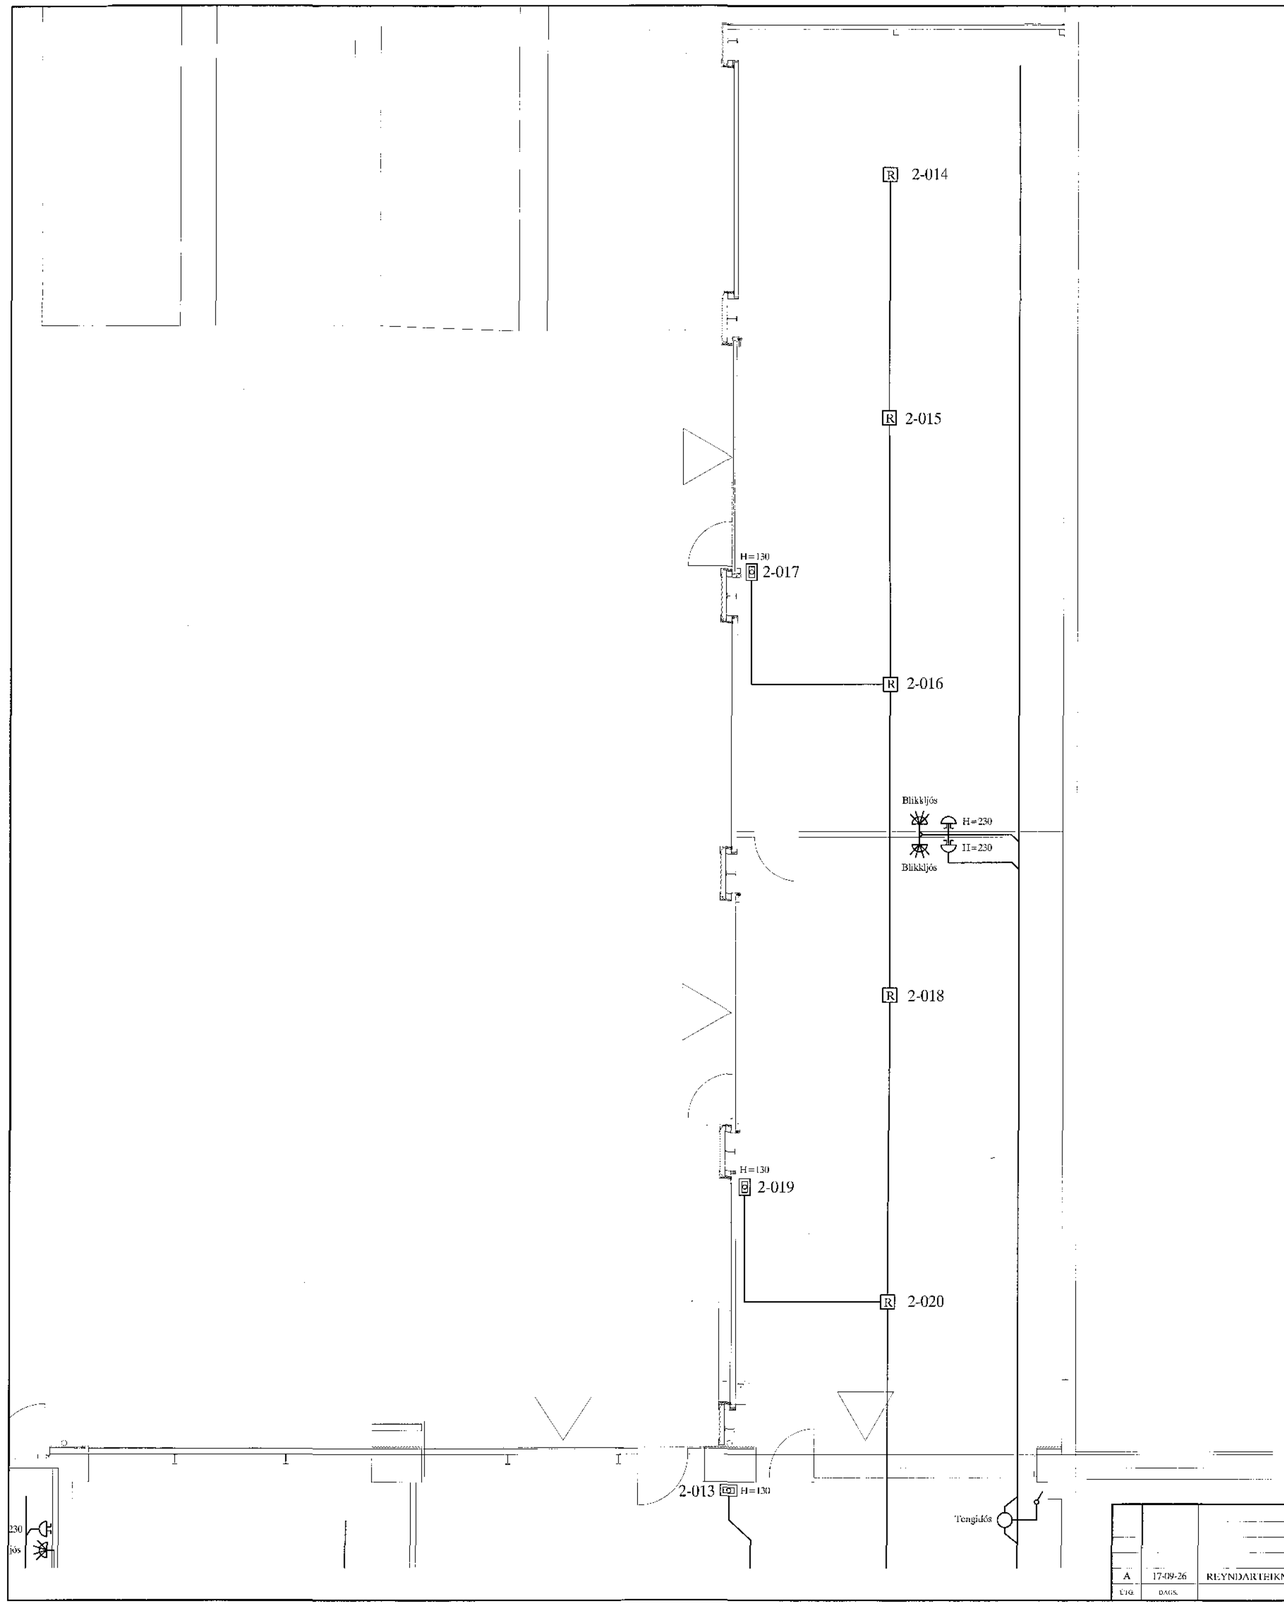

SKÝRINGAR

LAGNIR ERU HULDAR 16mm PLASTPÍPUR OG TAUGAR 3x1,5.
HÆÐ Á ROFUM SÉ 105 sm.
TENGLAR VIÐ ROFA SÉU Í SÖMU HÆÐ OG ROFAR.
HÆÐ Á TENGLUM SÉ 105sm.
HÆÐ Á TENGLUM Í BÍLGEYMSLU SÉ 110sm.
HÆÐ Á VEGGLJÓSUM YFIR VÖSKUM SÉ 190sm.
MÁLSTRAUMUR ROFA SÉ 10A, EN TENGLA 16A.

} NEMA ANNARS SÉ GETIÐ

F = BÆJARSÍMI, T+F = TÖLVA OG SÍMI, L = LOFTNET

t° = HITANEMAR F. GÓLFHITA HÆÐ = 160sm

(H) HÁTALARADÓSIR HÆÐ = 20sm, DS = DYRASÍMI HÆÐ = 135sm

R REYKSKYNJARI jónískur

R REYKSKYNJARI optískur

H HITASKYNJARI

HREYFISKYNJARI ÞJÓFAVARNARKERFIS HÆÐ = V/LOFT

Áritun aðalhönnuðar

A	17-09-26	REYNDARTEIKNING	B.Þ.T.	F.S.		220146-2439
ÚTG.	DAGS.		TEIKN.	HANNAÐ	SAMÞYKKT	ÞÓNSTALA

ÁLFHELLA 6 HAFNARFIRÐI
KJALLARI
BRUNAKERFI 2

TERA s/f RAFMAGNSVERKFRÆÐISTOFA
EDMUND BELLERSEN RAFMAGNSVERKFRÆÐINGUR SÍMI 567 2300
TRAUSTI SVEINBJÖRNSSON RAFMAGNSTÆKNIFR. SÍMI 567 2300

KVARÐ 1:50
TEIKN.NR. B0.2
SKÁNAÚTG.
DAGS. 18 09 30
GÉLDSKERA 17 019
ÚTG. A