


Samþykkt þann
29 SEP 2017
Byggingarfulltrúinn í Hafnarfirði
F.h. Sigurður Steinar Jónsson

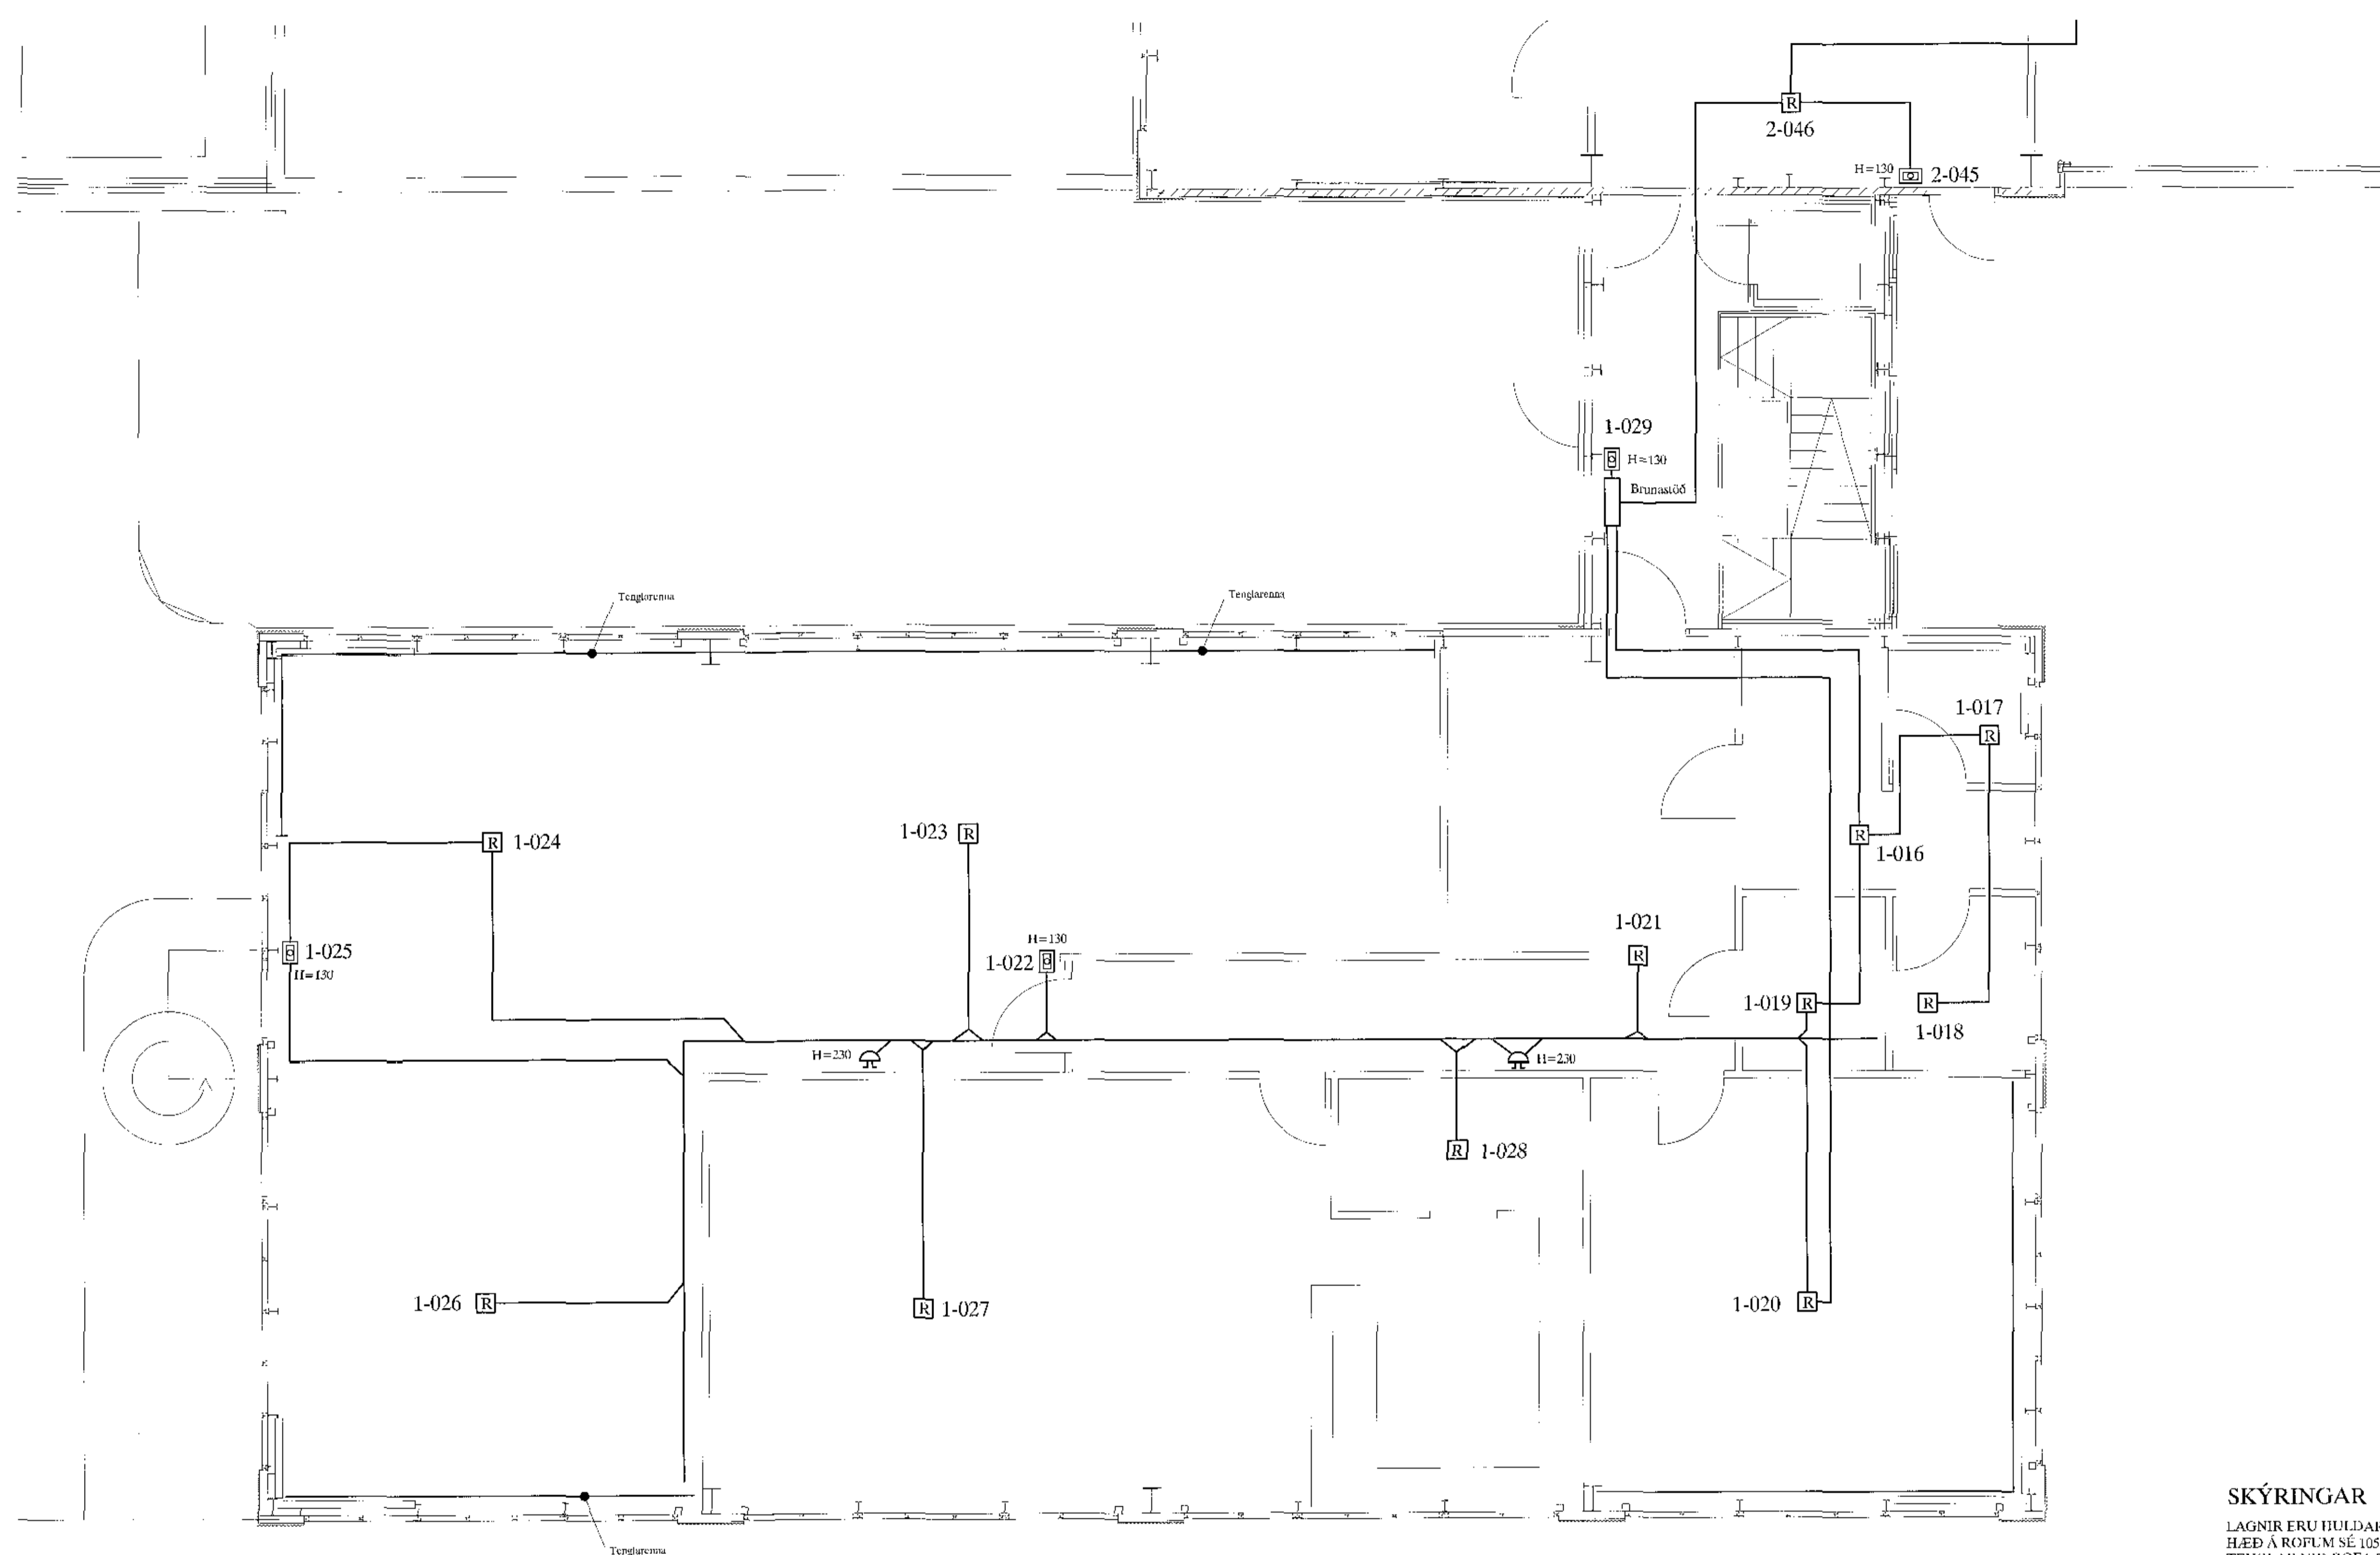

Grunnmynd 1. hæð

SKÝRINGAR

- LAGNIR ERU HULDAR 16mm PLASTPÍPUR OG TAUGAR 3x1,5
- HÆÐ Á ROFLUM SÉ 105sm.
- TENGLAR VIÐ ROFA SÉU Í SÖMU HÆÐ OG ROFAR.
- HÆÐ Á TENGLUM SÉ 105sm.
- HÆÐ Á TENGLUM Í BÍLGEYMSLU SÉ 110sm.
- HÆÐ Á VEGGLJÓSUM YFIR VÖSKUM SÉ 190sm.
- MÁLSTRAUMUR ROFA SÉ 10A, EN TENGLA 16A.
- F = BÆJARSÍMI, T+F = TÖLVA OG SÍMI, L = LOFINET
- H = HITASTMAR F. GÓLFHITA HÆÐ = 160sm
- Ⓜ HÁTALAKADÓSIR HÆÐ = 20sm, DS = DYRASÍMI HÆÐ = 135sm
- Ⓡ REYKSKYNIJARI jóniskur
- Ⓡ REYKSKYNIJARI optískur
- Ⓜ HITASKYNIJARI
- Ⓞ IRREYKSKYNIJARI ÞÓFAVARNAKERFIS HÆÐ = V/LOFT

[Signature]
Áritun aðalhönnuðar

ÁLFHELLA 6 HAFNARFIRÐI		SKRIFSTOFUR 1. HÆÐ		BRUNAKERFI 1		SKV. 1:50
A		17-09-26		REYNDARTEIKNING		SKV. N. B1.1
010	DAGS	B.P.T.	T.S.	220146-2439	ÁRÞ. 19	SKV. 30
		TRÚR	HEMMA	SAÞYKKT	ÁRÞ. 17-09	SKV. A
TERA S/F		RAFMAGNISVERKFR. EÐISTOFA		EÐSTOFA		