


Sampykkt þann
29 SEP 2017
Byggingarfulltrúinn í Hafnarfirði
F.h. Sigurður Steinar Jónsson

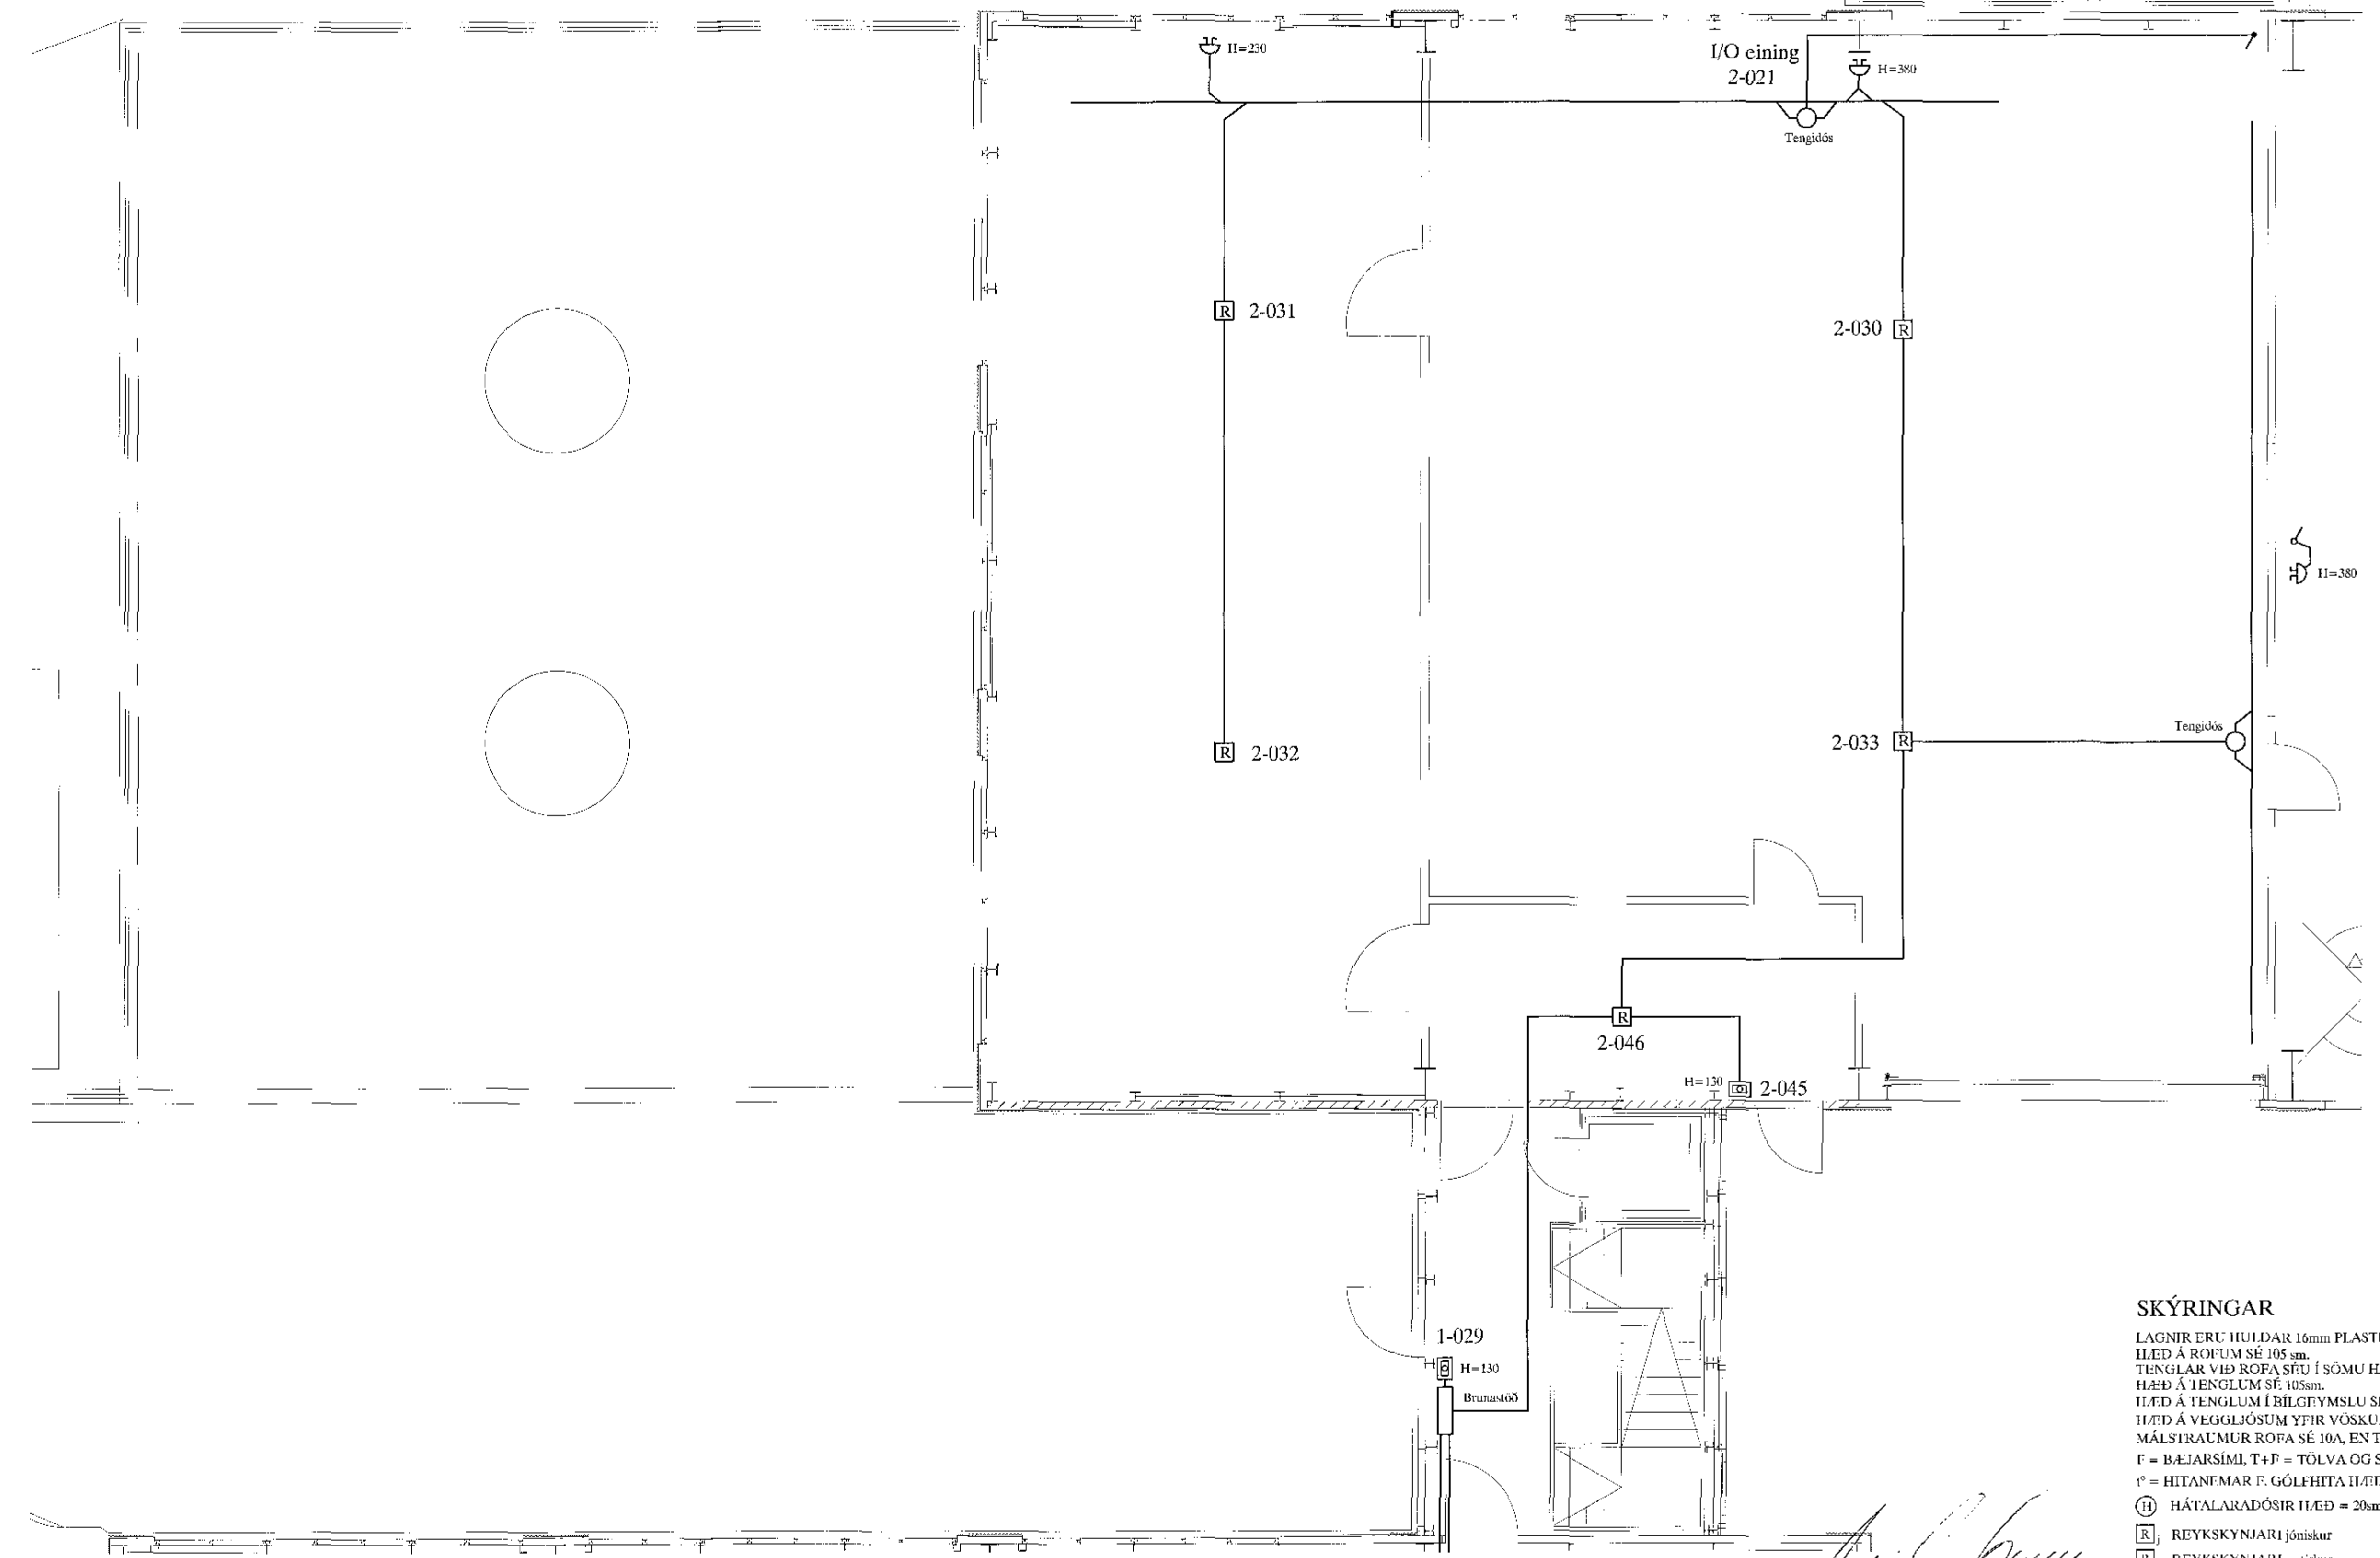

SKÝRINGAR

LAGNIR ERU HULDAR 16mm PLASTPÍPUR OG TAUGAR 3x1,5².
 ILÆD Á ROFUM SÉ 105sm.
 TENGLAR VÍÐ ROFA SÉU Í SÖMU HÆÐ OG ROFAR.
 HÆÐ Á TENGLUM SÉ 105sm.
 ILÆD Á TENGLUM Í RÍLGFYMSLU SÉ 110sm.
 ILÆD Á VEGGLJÓSUM YFIR VÖSKUM SÉ 190sm.
 MÁLSIRKAUMUR ROFA SÉ 10A, EN TENGI A 16A.
 F = BÆJARSÍMI, T+F = TÖLVA OG SÍMI, L = LOFTNEI
 H = HITANFMAR F. GÓLFHITA ILÆD = 160sm
 HÁTALARADÓSIR ILÆD = 20sm, DS = DYRASÍMI HÆÐ = 135sm
 R REYKSKYNJARI jónískur
 K REYKSKYNJARI optískur
 H HITASKYNJARI
 HREYKSKYNJARI ÞÓFAVARNAKERFERIS ILÆD = V/LOFT

NEMA ANNARS SÉ GETT

Sigurður Steinar Jónsson
 Áritun aðalhönnuðar

| | | | | | | | | |
|------|-------|----------|----------------|--------|--------|-------------|---|---|
| A | | 17-09-26 | REYNDARTEIÐING | B.E.T. | T.S. | 220146-2439 | ÁLFHELLA 6 HAFNARFIRÐI VERKSTÆÐI 1. HÆÐ BRUNAKERFI 2 | SKY. 1:50 TENG. 1:50 MUNSA. 1:50 |
| ÚTG. | DAGS. | | | TEK. | HANND. | KENNITALA | TERA S/F RAFMAGNSVERKFRÆÐISTOFA TÓRVAÐSVEIÐARHÖNNUN KAFMAGNSGJAFER SÍMI 587788 SÍMI 587790 | SKY. 20 TENG. 30 MUNSA. 30 GJAFER 17-010 |