0208177 29 09 2017

Samþykkt þann
29 SEP 2017
Byggingarfulltrúinn í Hafnarfirði
F.h. Sigurður Steinar Jónsson

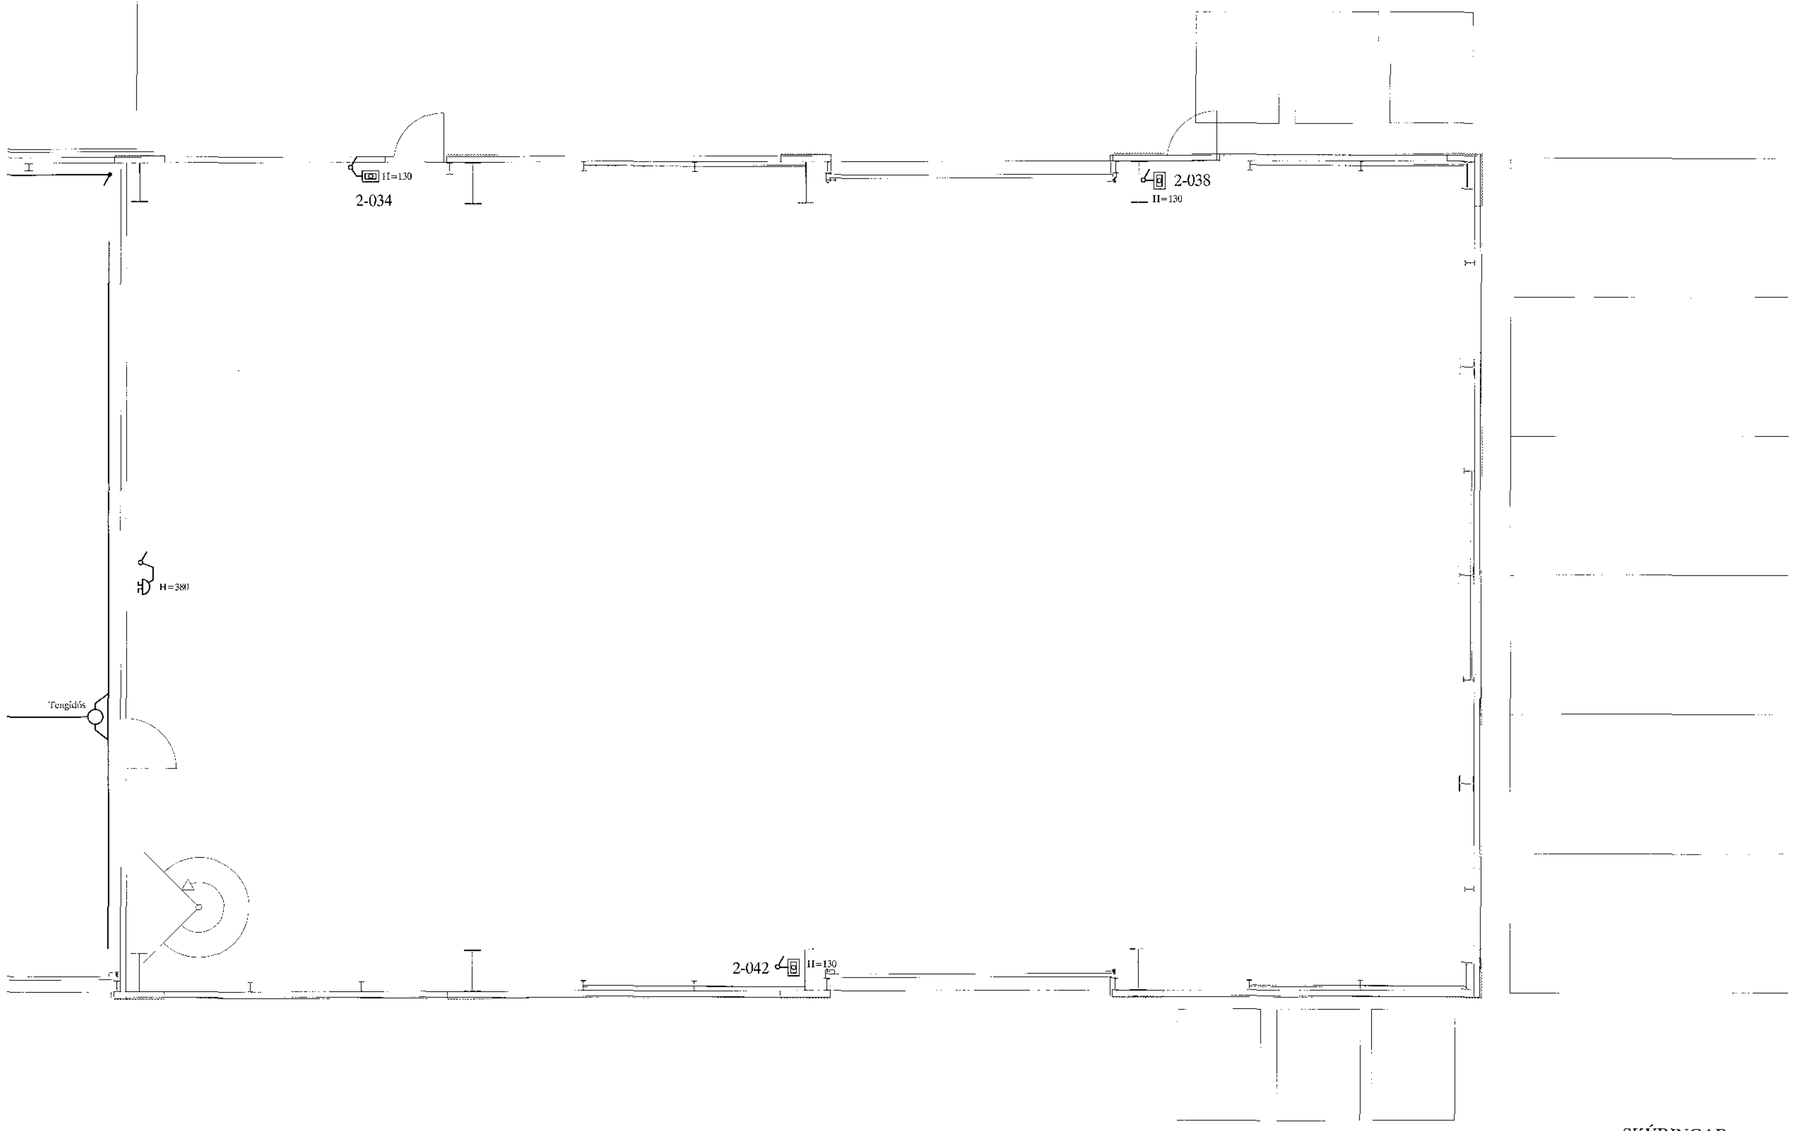

SKÝRINGAR

LAGNIR FRÁ HULDAR 16mm PLASTPÍPUR OG TAUGAR 3x1,5².
HÆÐ Á ROFUM SÉ 105 sm.
TENGLAR VIÐ ROFA SÉU Í SÖMU HÆÐ OG ROFAR.
HÆÐ Á TENGLUM SÉ 105sm.
HÆÐ Á TENGLUM Í BÍLGEYMSLU SÉ 110sm.
HÆÐ Á VEGGLJÓSUM YFIR VÖSKUM SÉ 190sm.
MÁLSTRAUMUR ROFA SÉ 10A, EN TENGLA 16A.
F = BÆJARSÍMI, T+F = TÖLVA OG SÍMI, L = LOFTNET
t° = HITANEMAR F. GÓLFHITA HÆÐ = 160sm
(H) HÁTALARADÓSIR HÆÐ = 20sm, DS = DYRASÍMI HÆÐ = 135sm
[R] REYKSKYNJARI jónískur
[K] REYKSKYNJARI optískur
[H] HITASKYNJARI
HREYFISKYNJARI ÞJÓFAVARNARKERFIS HÆÐ = V/LOFT

} NEMA ANNARS SÉ GETIÐ

Árityn aðalhönnuðar

ÚTG.	DAGS.		TEIKN.	HANNAÐ	SAMÞYKKT	ÉRNITALA
A	17-09-26	REYNDARTEIKNING	B.Þ.Þ.	T.S.		220146-2439

ÁLFHELLA 6 HAFNARFIRÐI
VERKSTÆÐI 1. HÆÐ
BRUNAKERFI 3

TERA s/f RAFMAGNSVERKFRÆÐISTOFA
LÁGMÚLA 7 108 REYKJAVÍK SÍMI 5687388
TÆKNIÞJÓNUSTUÞJÓNUSTUSKRIFSTOFA RAFMAGNSÞJÓNUSTA SÍMI 5687390

MKV 1:50
TEIKNING B1.3
SÍÐASTA ÍNR.
TNR. 21 ÁR 30 ÚTG.
GEYMSLUÍNR. 17-019 A