0208177 29 09 2017

Samþykkt þann
29 SEP 2017
Byggingarfulltrúinn í Hafnarfirði
F.h. Sigurður Steinar Jónsson

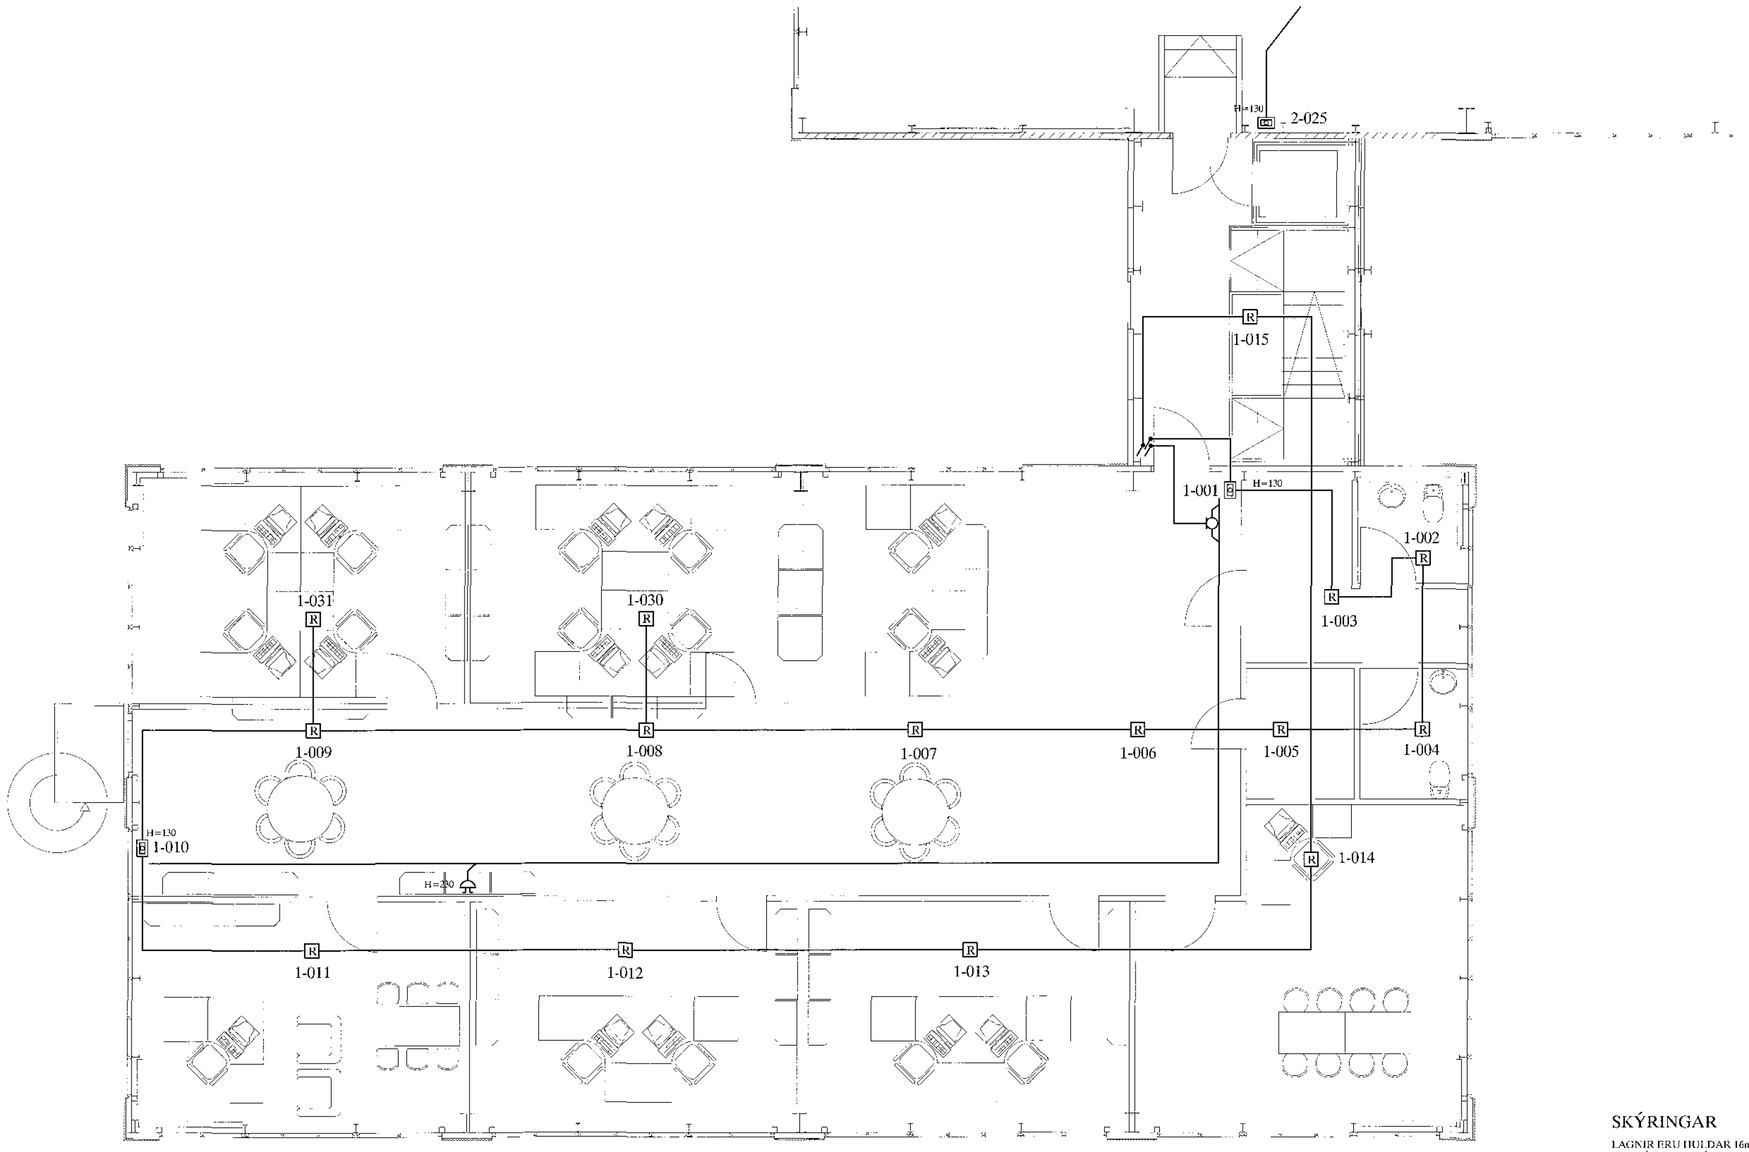

Grunnmynd 2. hæð

SKÝRINGAR

LAGNIR ERU HULDAR 16mm PLASTPÍPUR OG TAUGAR 3x1,5 .
HÆÐ Á ROFUM SÉ 105 sm.
TENGLAR VIÐ ROFA SÉU Í SÖMU HÆÐ OG ROFAR.
HÆÐ Á TENGLUM SÉ 105sm.
HÆÐ Á TENGLUM Í BÍLGEYMSLU SÉ 110sm.
HÆÐ Á VEGGLJÓSUM YFIR VÖSKUM SÉ 190sm.
MÁLSTRAUMUR ROFA SÉ 10A, EN TENGLA 16A.
} NEMA ANNARS SÉ GETIÐ

F = BÆJARSÍMI, T+F = TÖLVA OG SÍMI, L = LOFTNET
t° = HITANEMAR F. GÓLFHITA HÆÐ = 160sm
(H) HÁTALARADÓSIR HÆÐ = 20sm, DS = DYRASÍMI HÆÐ = 135sm
[R] REYKSKYNJARI jóniskur
[R] REYKSKYNJARI optiskur
[H] HITASKYNJARI
—○→ HREYFISKYNJARI ÞJÓFAVARNARKERFIS HÆÐ = V/LOFT

Áritun aðalhönnuðar

A	17-09-26	REYNDARTEIKNING	B.Þ.T.	T.S.		220146-2439	
ÚTG.	DAGS.		TEKN.	HANNAÐ	SAMÞYKKT	KENNITALA	

ÁLFHELLA 6 HAFNARFIRÐI
SKRIFSTOFUR 2. HÆÐ
BRUNAKERFI 1

TERA S/F RAFMAGNSVERKFRÆÐISTOFA
KOMUNÓ BRÚLLERSEN TRÁUSTI SVEINBJÖRNSSON
KRISTINN ÁLFÞÓR RAFMAGNSVERKFR. SÍMI 5687080
SÍMI 5687390

MKV. 1:50
TEIKNING B2.1
SÍÐASTA ÁRK.
ÞÍK. 22 AF 30
DEVISIÓNN. 17-019
ÚTG. A