


Samþykkt þann
25 SEP 2017
Byggingarfulltrúinn í Hafnarfirði
P. Þ. Sigurður Steinar Jónsson

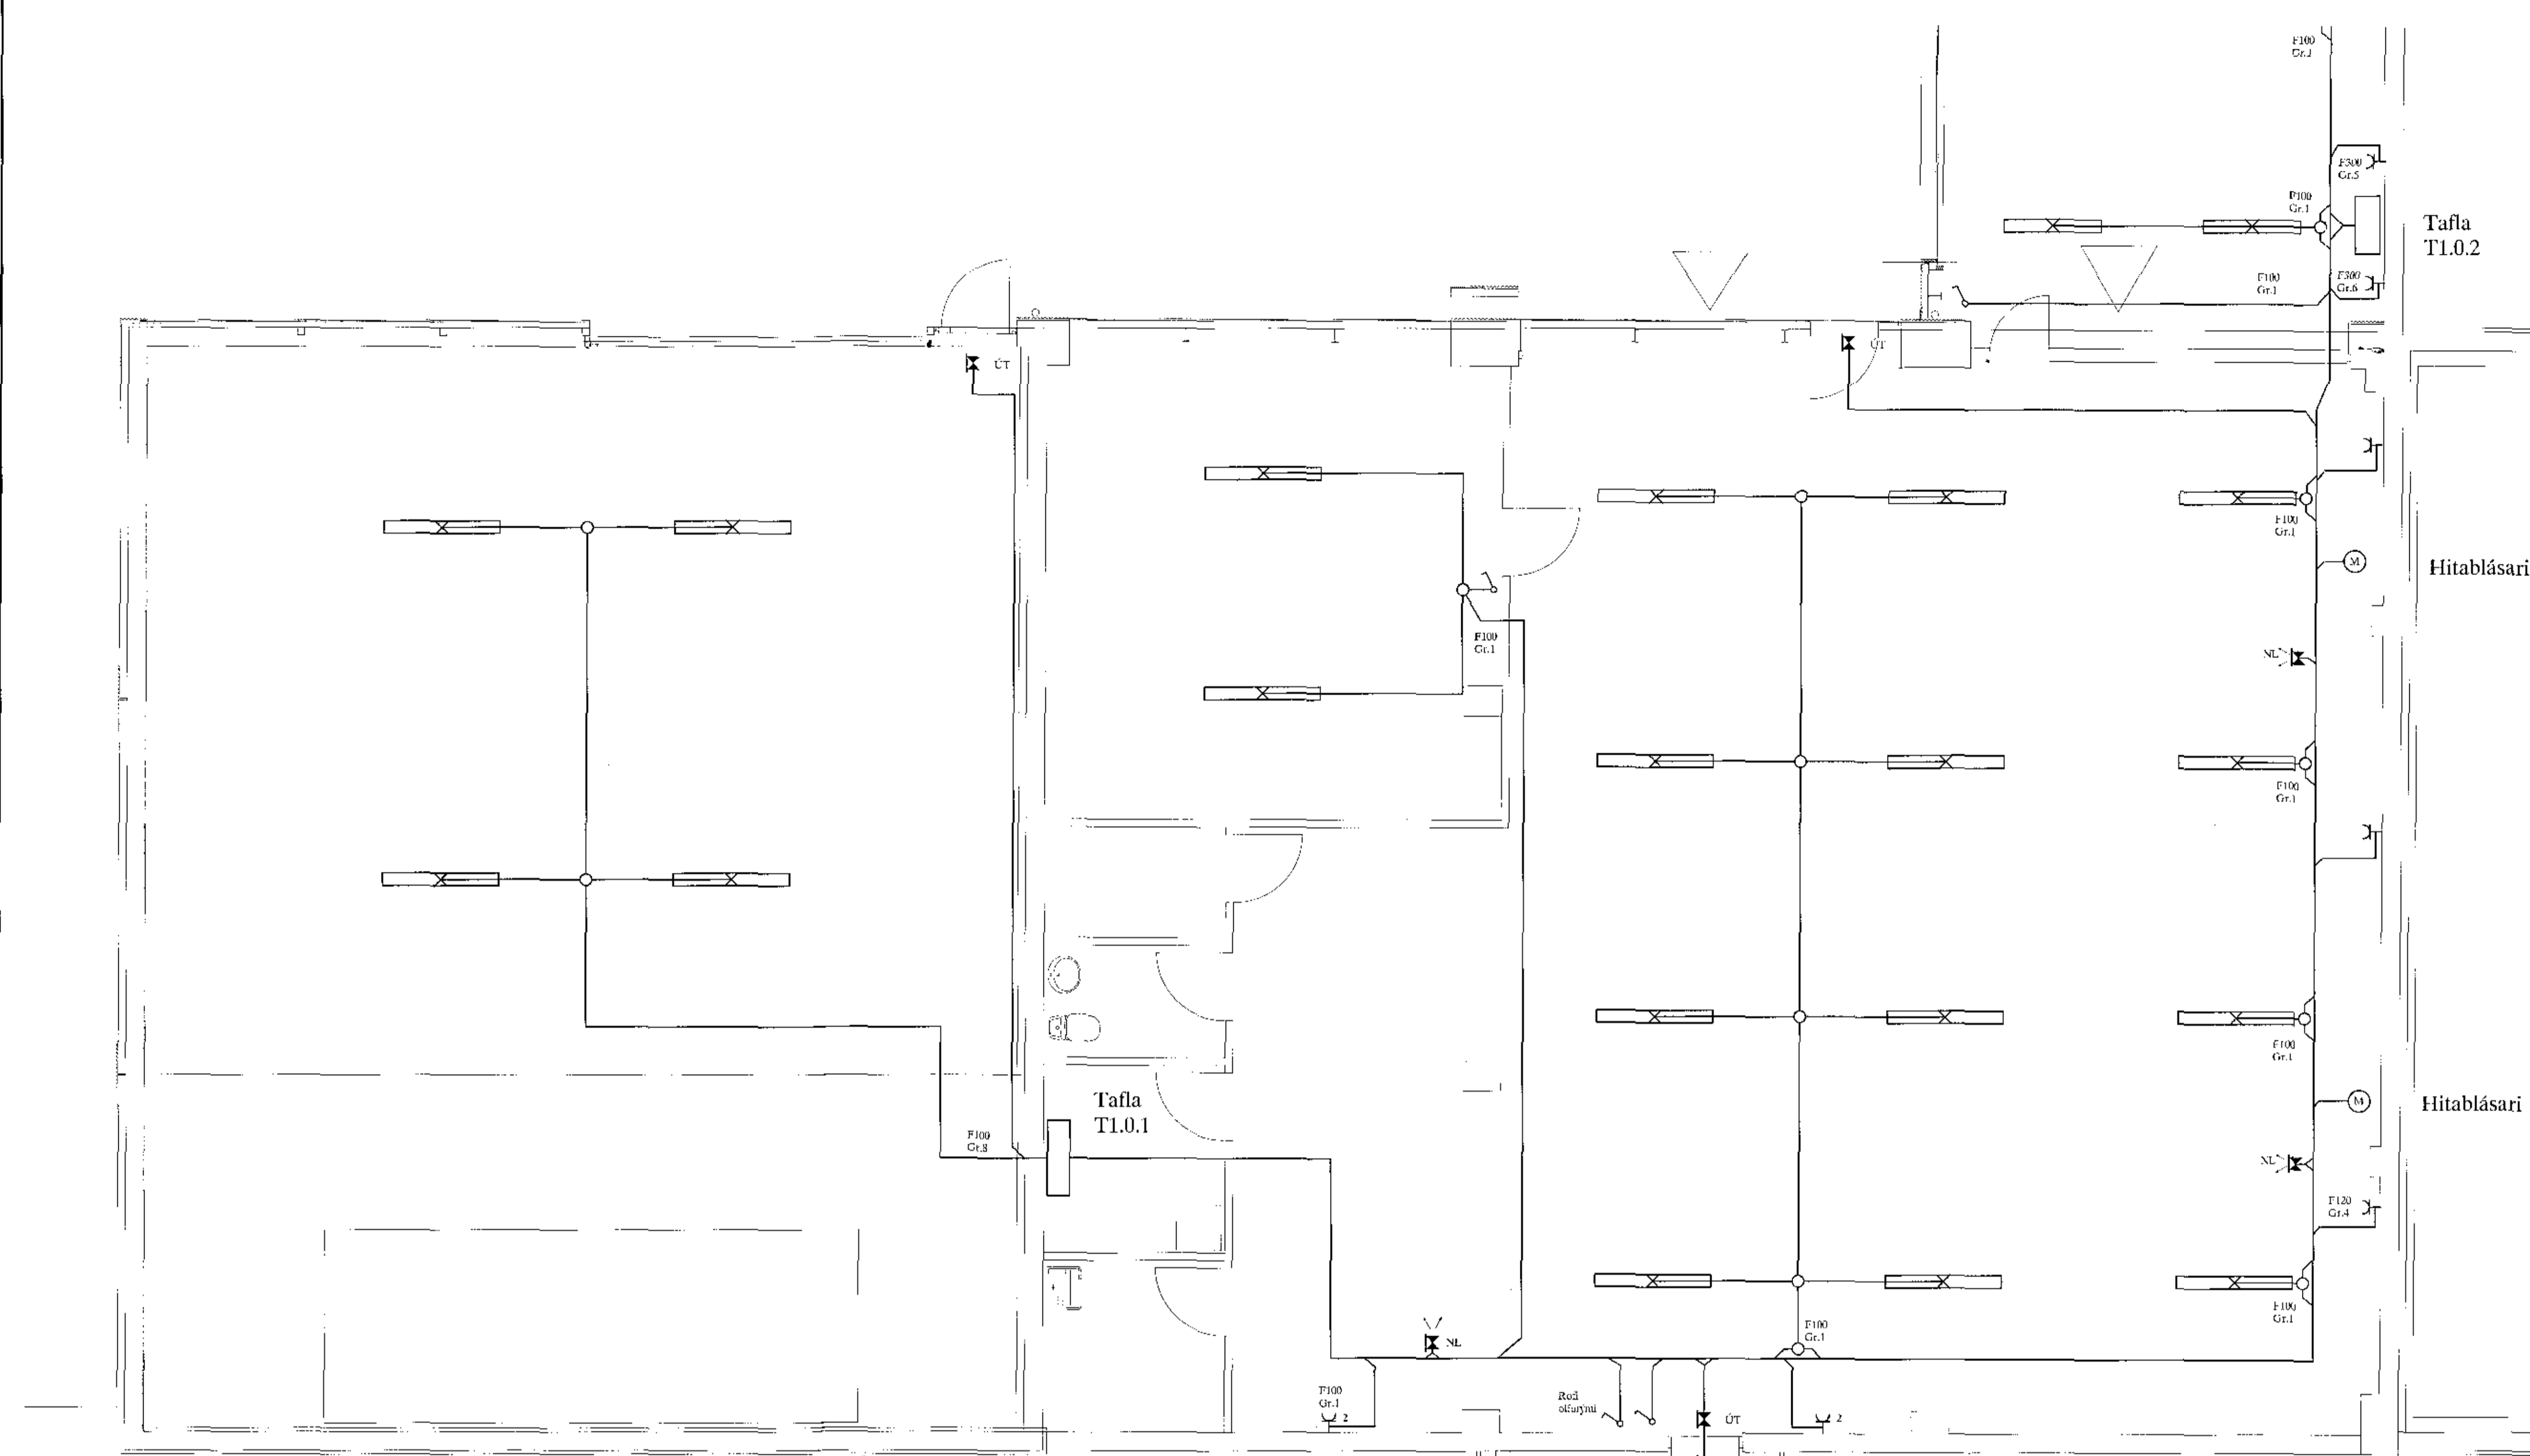


Tafla T1.0.2

Hitablásari

Hitablásari

Tafla T1.0.1

Grunnmynd kjallari

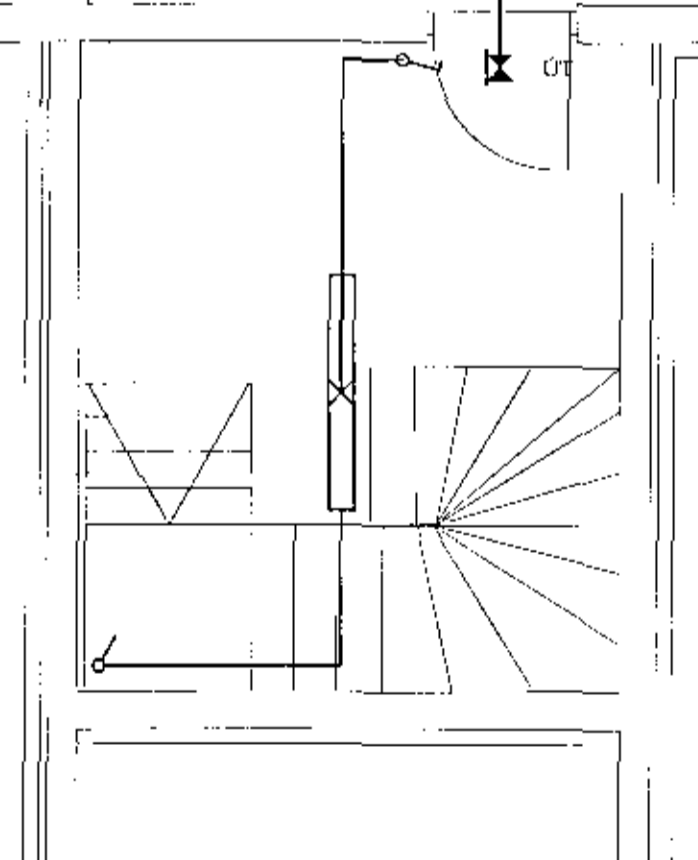

SKÝRINGAR

- LAGNIR ERU HULDAR 16mm PLASTPIPUR OG TAUGAR 3x1,5²
 - HÆÐ Á RÓFUM SÉ 105sm.
 - TENGLAR VID RÓFA SÉU Í SÖMU HÆÐ OG RÓFAR.
 - HÆÐ Á TENGLUM SÉ 105sm.
 - HÆÐ Á TENGLUM Í BÍ.GEYMSLU SÉ 110sm.
 - HÆÐ Á VEGGLJÓSUM YFIR VÖSKUM SÉ 190sm.
 - MÁLSTRAUMUR RÓFA SÉ 10A, EN TENGLA 16A.
 - F = BÆJARSíMI, T+E = TÓLVÁ OG SíMI, L = LÖFNSET
 - ° = HITANEMAR F. GÓLFHITA HÆÐ = 160sm
 - ⊕ HÁTALARADÓSIR HÆÐ = 20sm, DS = DYRASÍMI HÆÐ = 135sm
 - ⊞ REYKSKYNIARI jónískur
 - ⊞ REYKSKYNIART optískur
 - ⊞ HITASKYNIARI
 - → HREYFISKYNIARI ÞJÓFAVARNARKERFIS HÆÐ = VÍLOFT
- NEMA ANNARS SÉ GELD

Jón S. Jónsson
Ritun aðalhönnuðar

Á	17-09-06	REYNDARTEIKNING	B.P.T.	T.S.	220146-2439	EDNOTA1	ÁLFIELLA 6 HAFNARFIRÐI KJALLARI RAFLÖGN 1	MAST 1:50
UTG.	DMK		LEIÐN.	KANNAÞ.	SAMVEYKT		TERA 5/2	TOUCM RO.1
							RAFMAGNSVERKFRÆÐISTOFA	DRÖGNA LÖG
							EDMUNU HELLERSEN	SKA. I
