


Samþykkt bann
25 SEP 2007
Byggingerfulltrúinn í Hafnarfirði
F.h. Steingrður Stefánsson

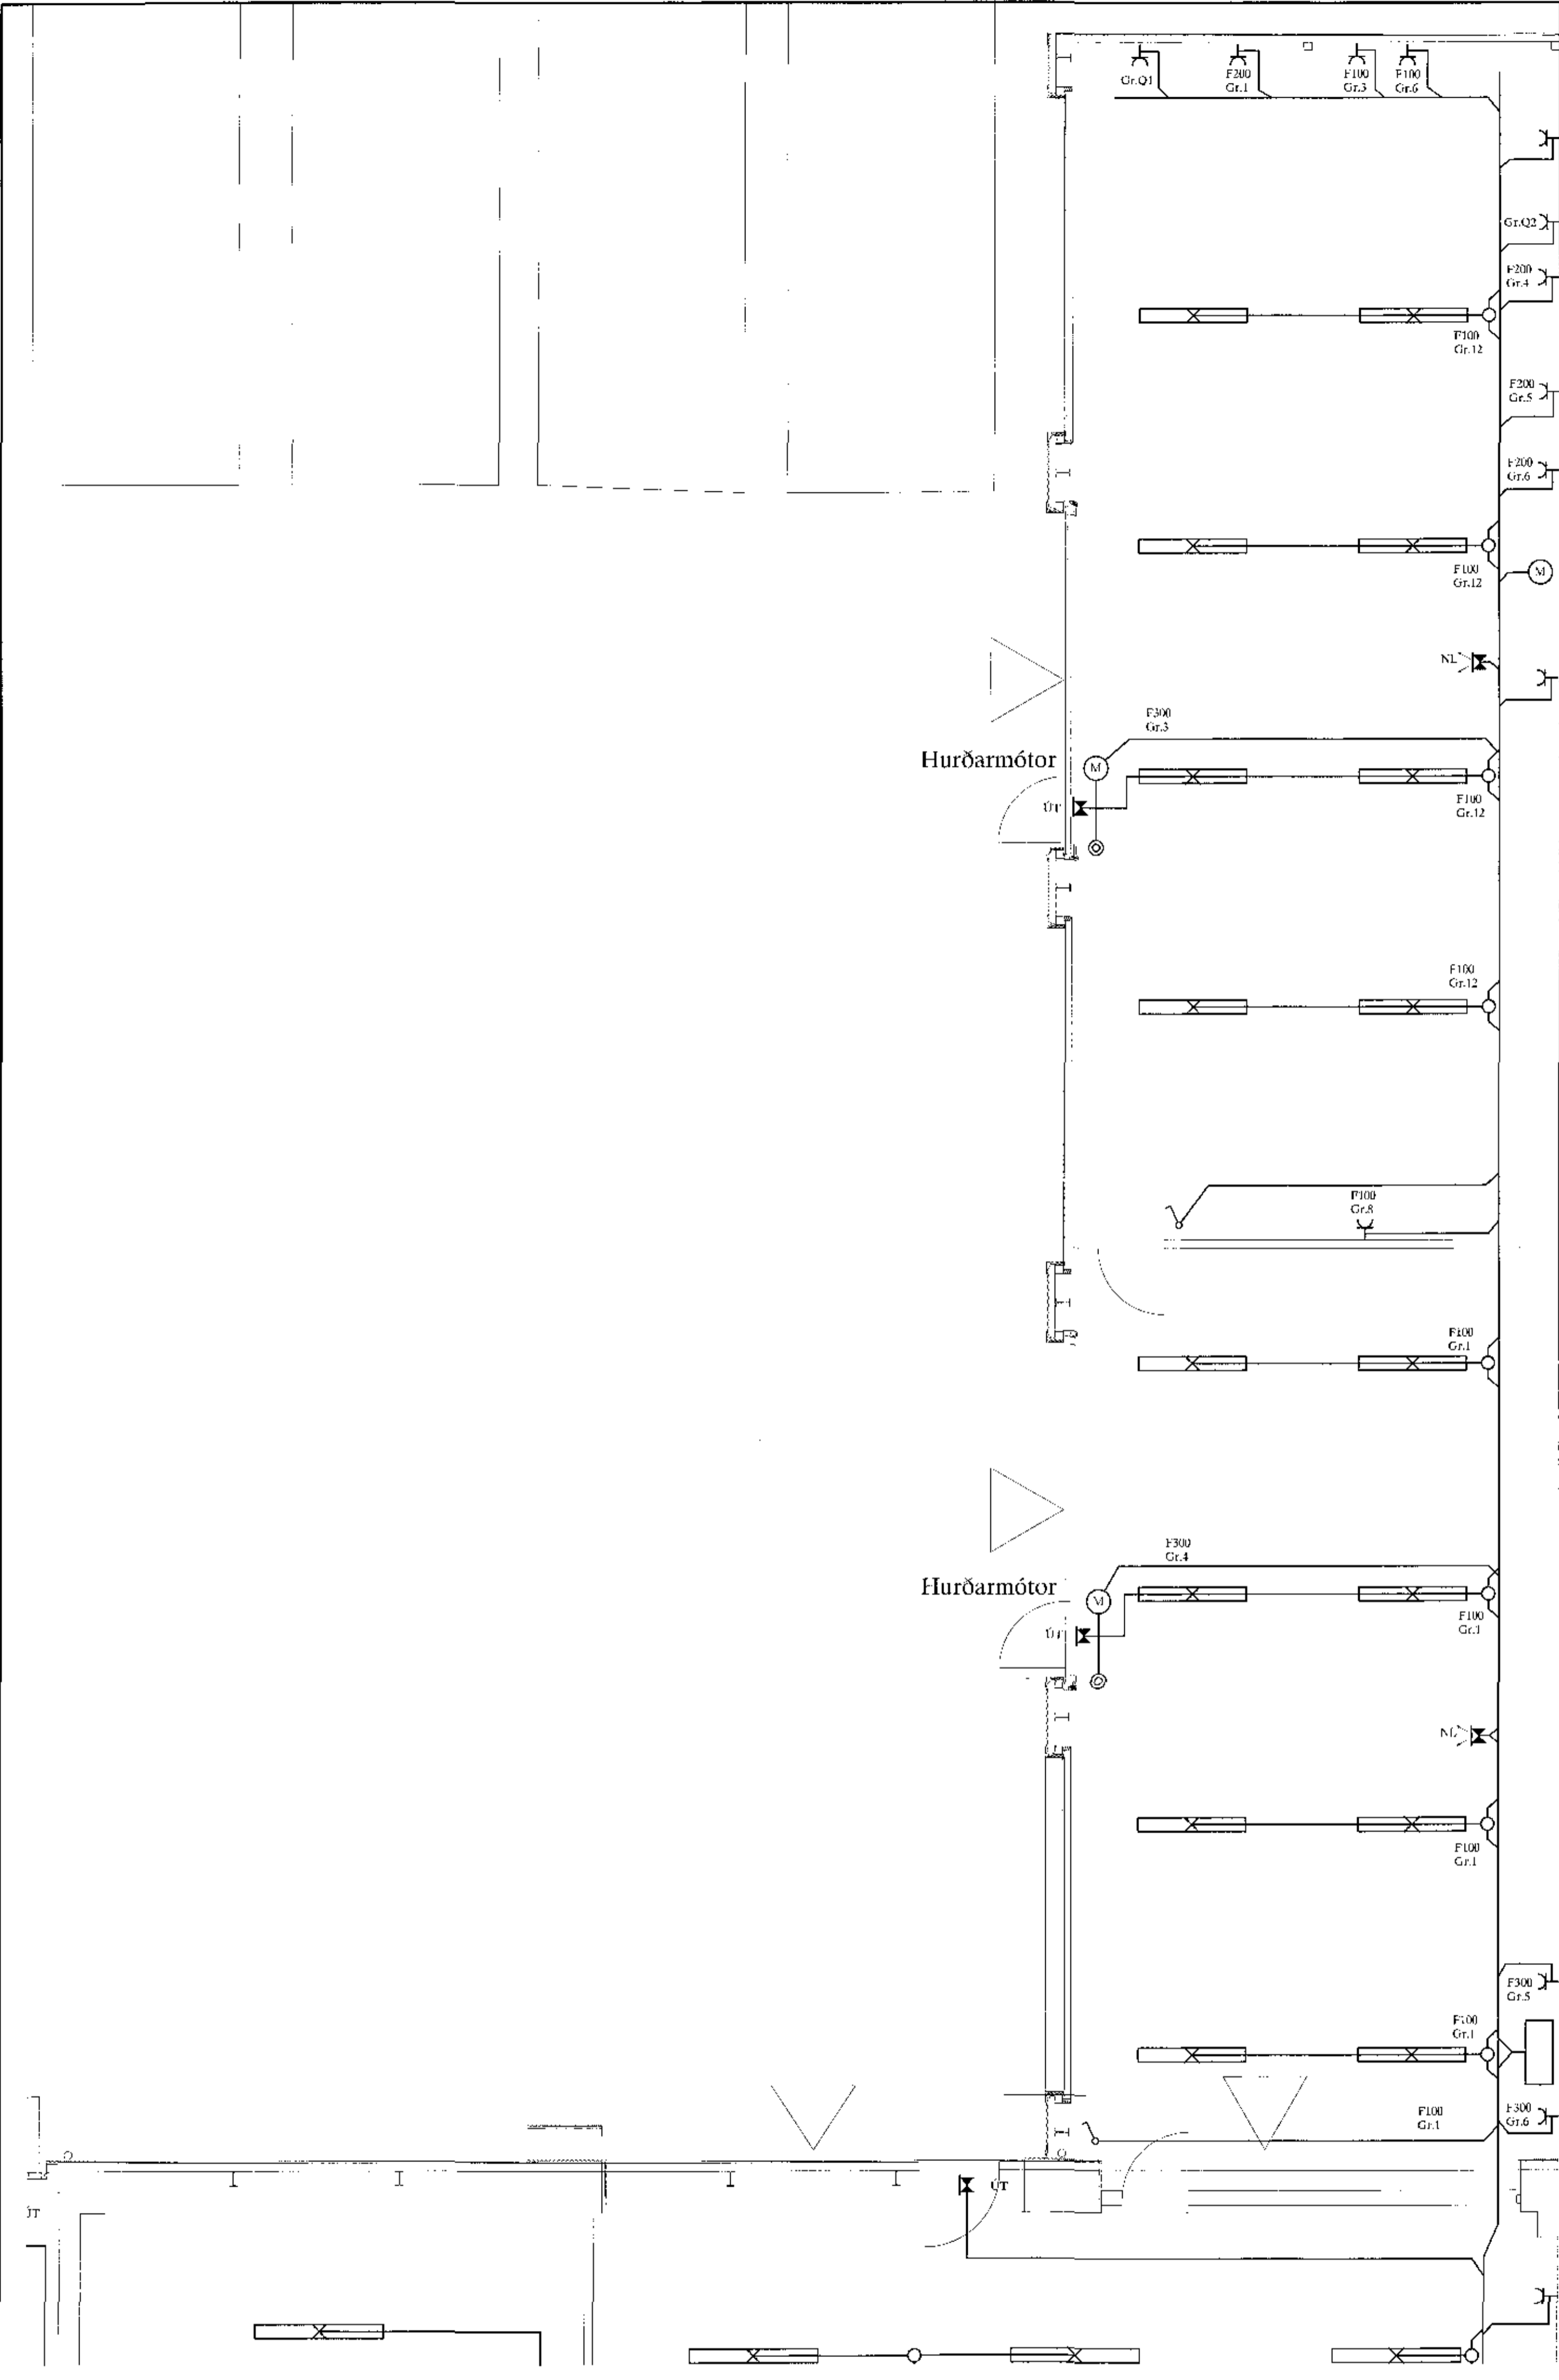

Hitablásari

Tafla T1.0.2

SKÝRINGAR

LAGNIR ERU HULDAR 16mm PLASTPÍPUR OG TAUGAR 3x1,5.
HÆÐ Á ROFUM SÉ 105sm.
TENGLAR VÍÐ ROFA SÉU Í SÖMU HÆÐ OG ROFAR.
HÆÐ Á TENGLUM SÉ 105sm.
HÆÐ Á TENGLUM Í BÍLGVEYMSLU SÉ 110sm.
HÆÐ Á VEGGLJÓSUM YFIR VÖSKUM SÉ 190sm.
MÁLSTRAUMUR RÓPA SÉ 10A, EN TENGLA 16A.
F = BÆTJARSÍMI, T+P = TÖLVA OG SÍMI, L = LOFTNET
H = HITANEMAR F. GÖLFHITA HÆÐ = 160sm
Ⓜ = HÁTALARADÓSIR HÆÐ = 20sm, DS = DYRASÍMI HÆÐ = 135sm
Ⓡ = REYKSKYNJARI jónískur
Ⓡ = REYKSKYNJARI optískur
Ⓜ = HITASKYNJARI
○ → HREYFISKYNJARI ÞJÓFAVARNARKERFIS HÆÐ = V/LOFT

Steingrður Stefánsson
Aritun aðalhönnuðar

Á		17-09-06		REYNDARTEIKNING		B.F.T.	T.S.	220146-2439	ÁLFHELLA 6 HAFNARFIRÐI		SKV	1:50	
DAGS						ÞJEN	HANVAT	REKJASTALA	KJALLARI		TEKJ.	R0.2	
C.V.G.								RAFMAGNSVERKFRÆÐISTOFA		SAM. 2		30	
								TERA S/P		GEMJALD.		11-09	
								HAFNARFIRÐI		SÍM. 540 99799		ÚTL.	A