


Sambýkkt þann
25 SEP 2017
Byggingarfulltrúinn í 17-fjarl
E. n. Sigurdur Steinar Jónsson

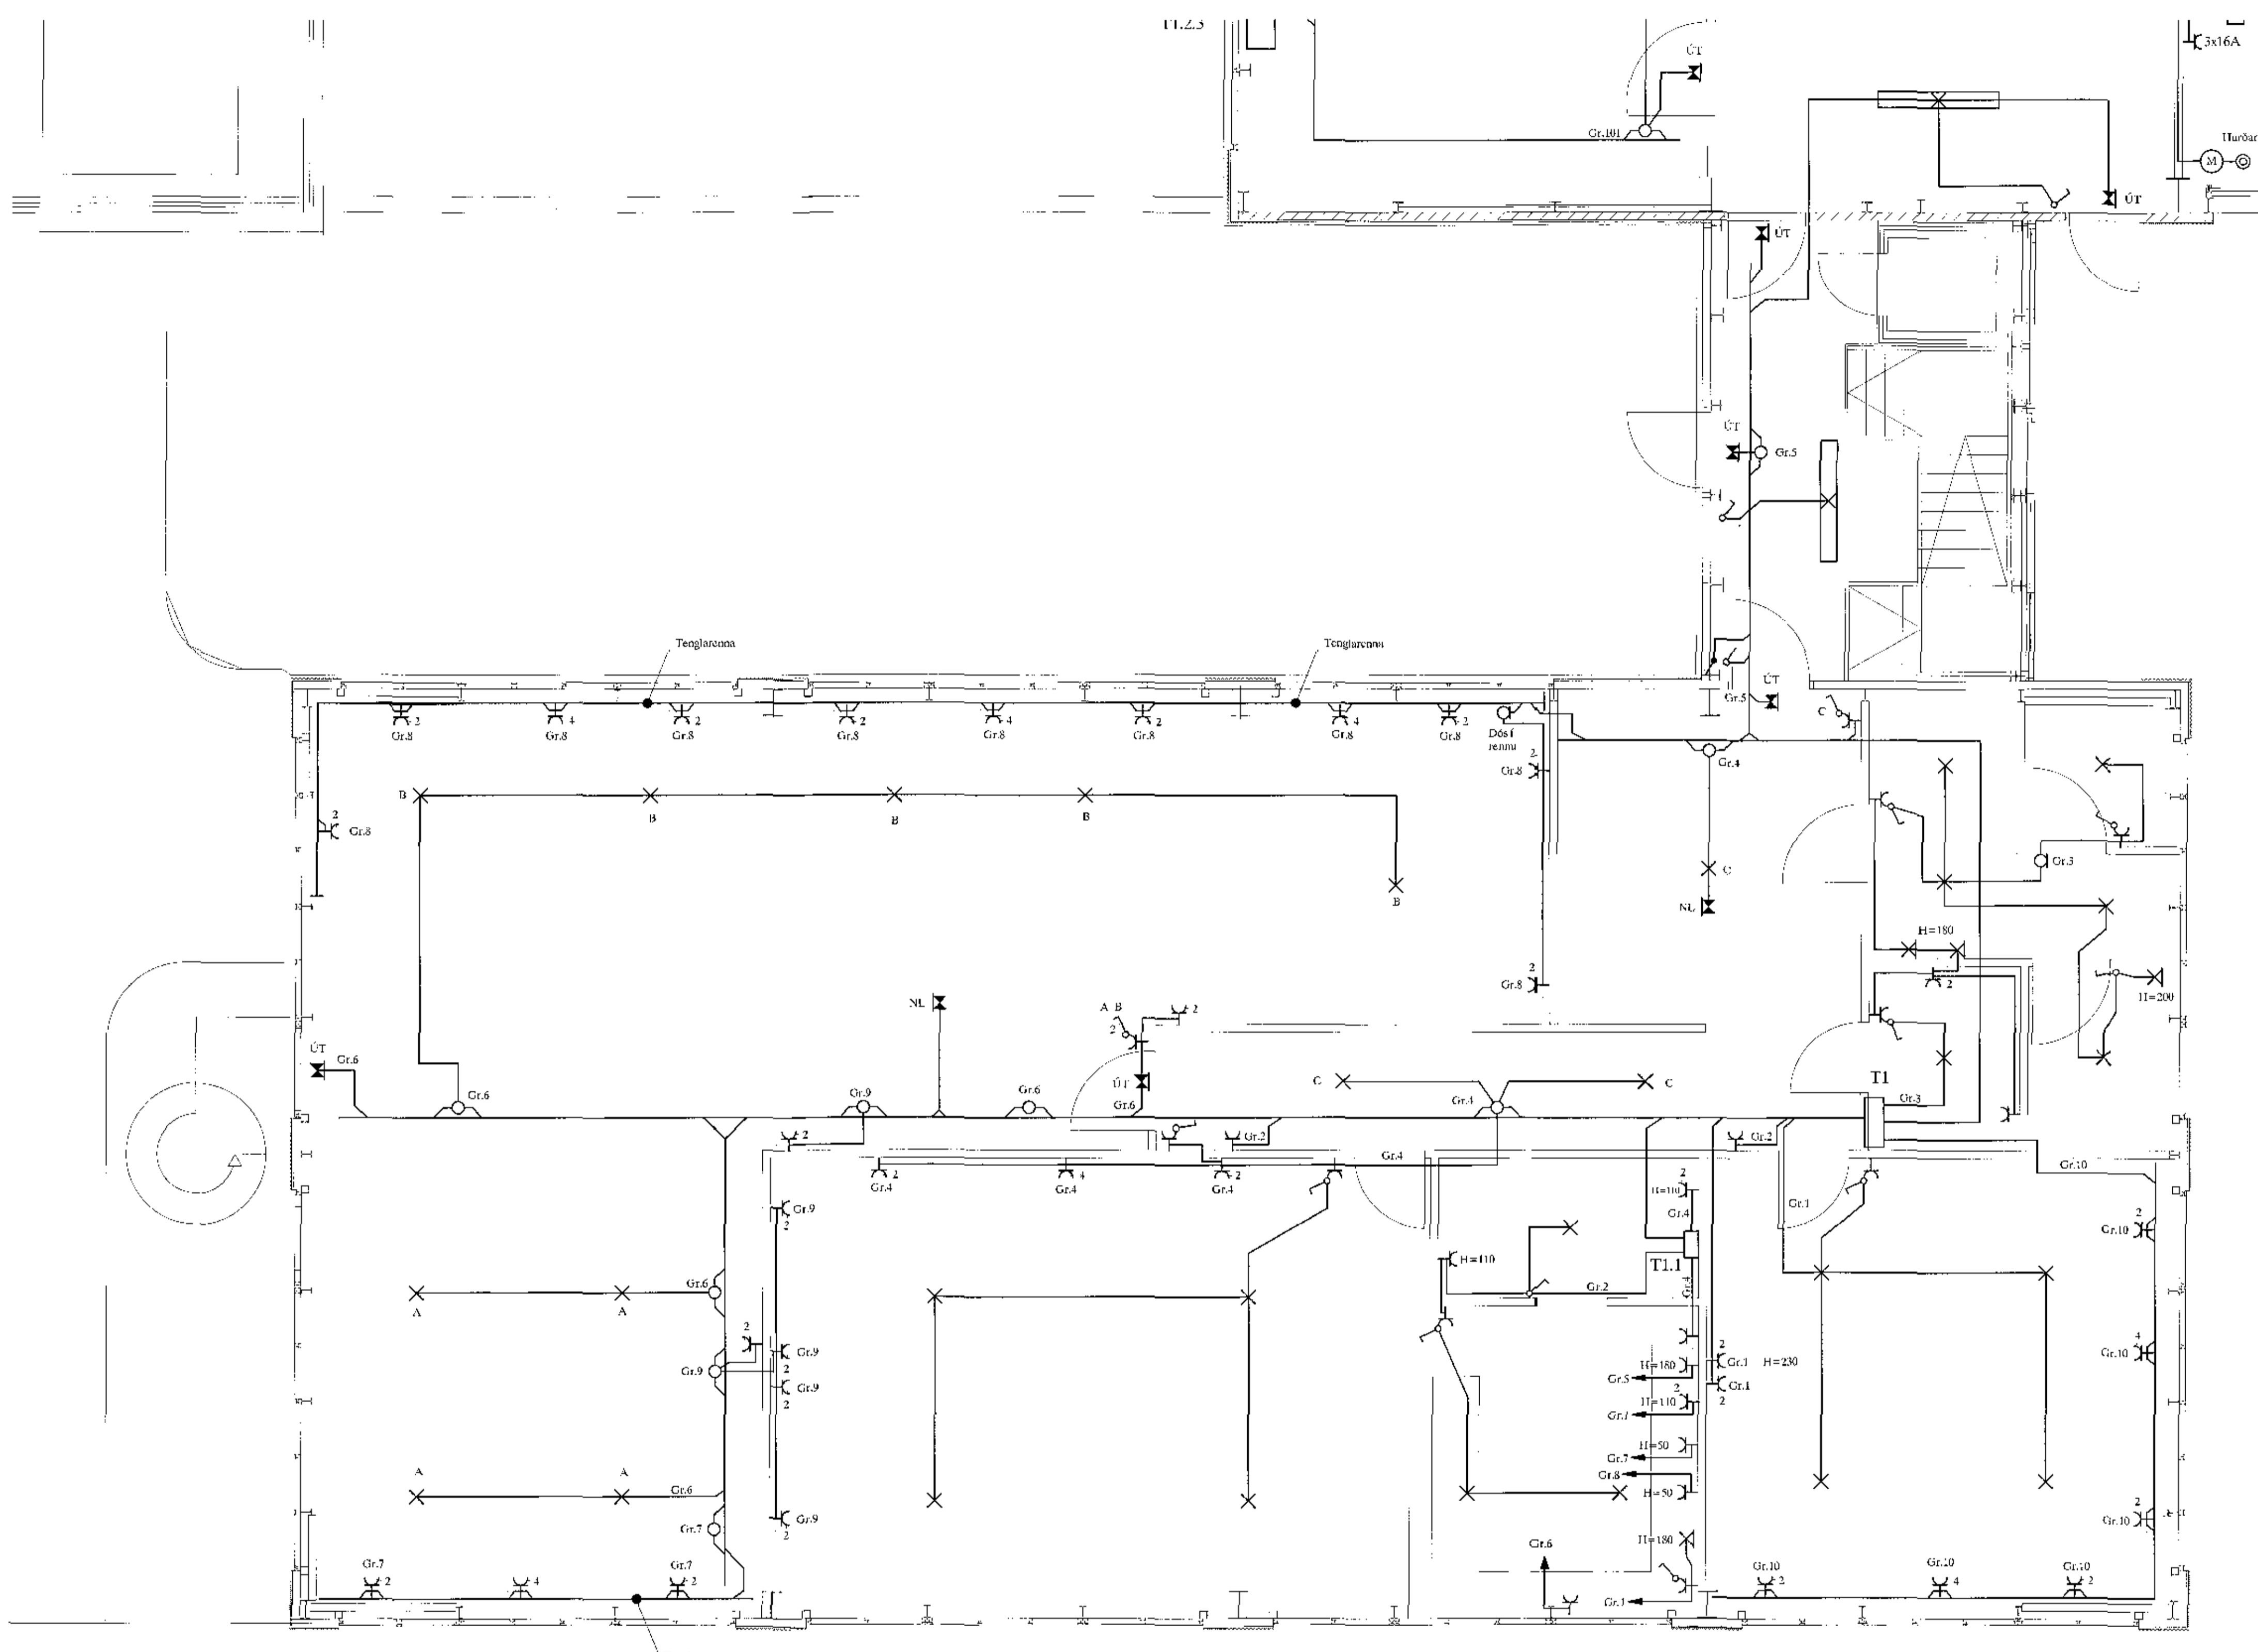

Grunnmynd 1. hæð

SKÝRINGAR
LAGNIR ERU HULLDAR 16mm PLASTPÍPUR OG TAUGAR 3xL5.
HÆÐ Á ROFUM SÉ 105sm.
TENGLAR VID ROFA SÉU Í SOMU HÆÐ OG ROFAR.
ILÆÐ Á TENGLUM SÉ 105sm. NEMA ANNARS SÉ GETID
HÆÐ Á TENGLUM Í BILGEYMSLU SÉ 110sm.
HÆÐ Á VEGGLJÓSUM YFIR VÖSKUM SÉ 190sm.
MÁT STRAUMUR ROFA SÉ 10A, EN TENGLA 16A.
P = ÞJAFJARSÍMI, T+F = TÓLVA OG SÍMI, L = LOFTNET
L = HITANEMAR F. GÓLFHITA ILÆÐ = 160sm
Ⓜ HÁTALARADÓSIR ILÆÐ = 20sm, DS = DYRASÍMI ILÆÐ = 135sm
Ⓜ REYKSKYNJARI jónískur
Ⓜ REYKSKYNJARI optískur
Ⓜ HITASKYNJARI
Ⓜ BREYFISKYNJARI MÓFAVARNAKERFIS HÆÐ = VLOFT

Sigurdur Steinar Jónsson
Aritun aðalhönnuðar

A 17-09-06 REYNDARTEIKNING		B.P.T. T.S. <i>Freusli</i>		220146-2439		ÁLFHELLA 6 HAFNARFIRÐI		SKV. 1:50	
ÓTG. DVÖL		TEIKN. HJÓMAG. SÁMFIKLT		KENNITALA		SKRIFSTOFUR 1. HÆÐ		TEIKN. R1.1	
						RAFLÖGN 1		SÍÐLA 3	
						TERA S/F		RAFMAGNSVERKFRÆÐISTOFA	
						SÍÐLA 17.619		A	