


Samþykkt þann
25 SEP 2017
Byggingarfulltrúinn í Hafnarfirði
F.h. Sigurður Steinar Jónsson

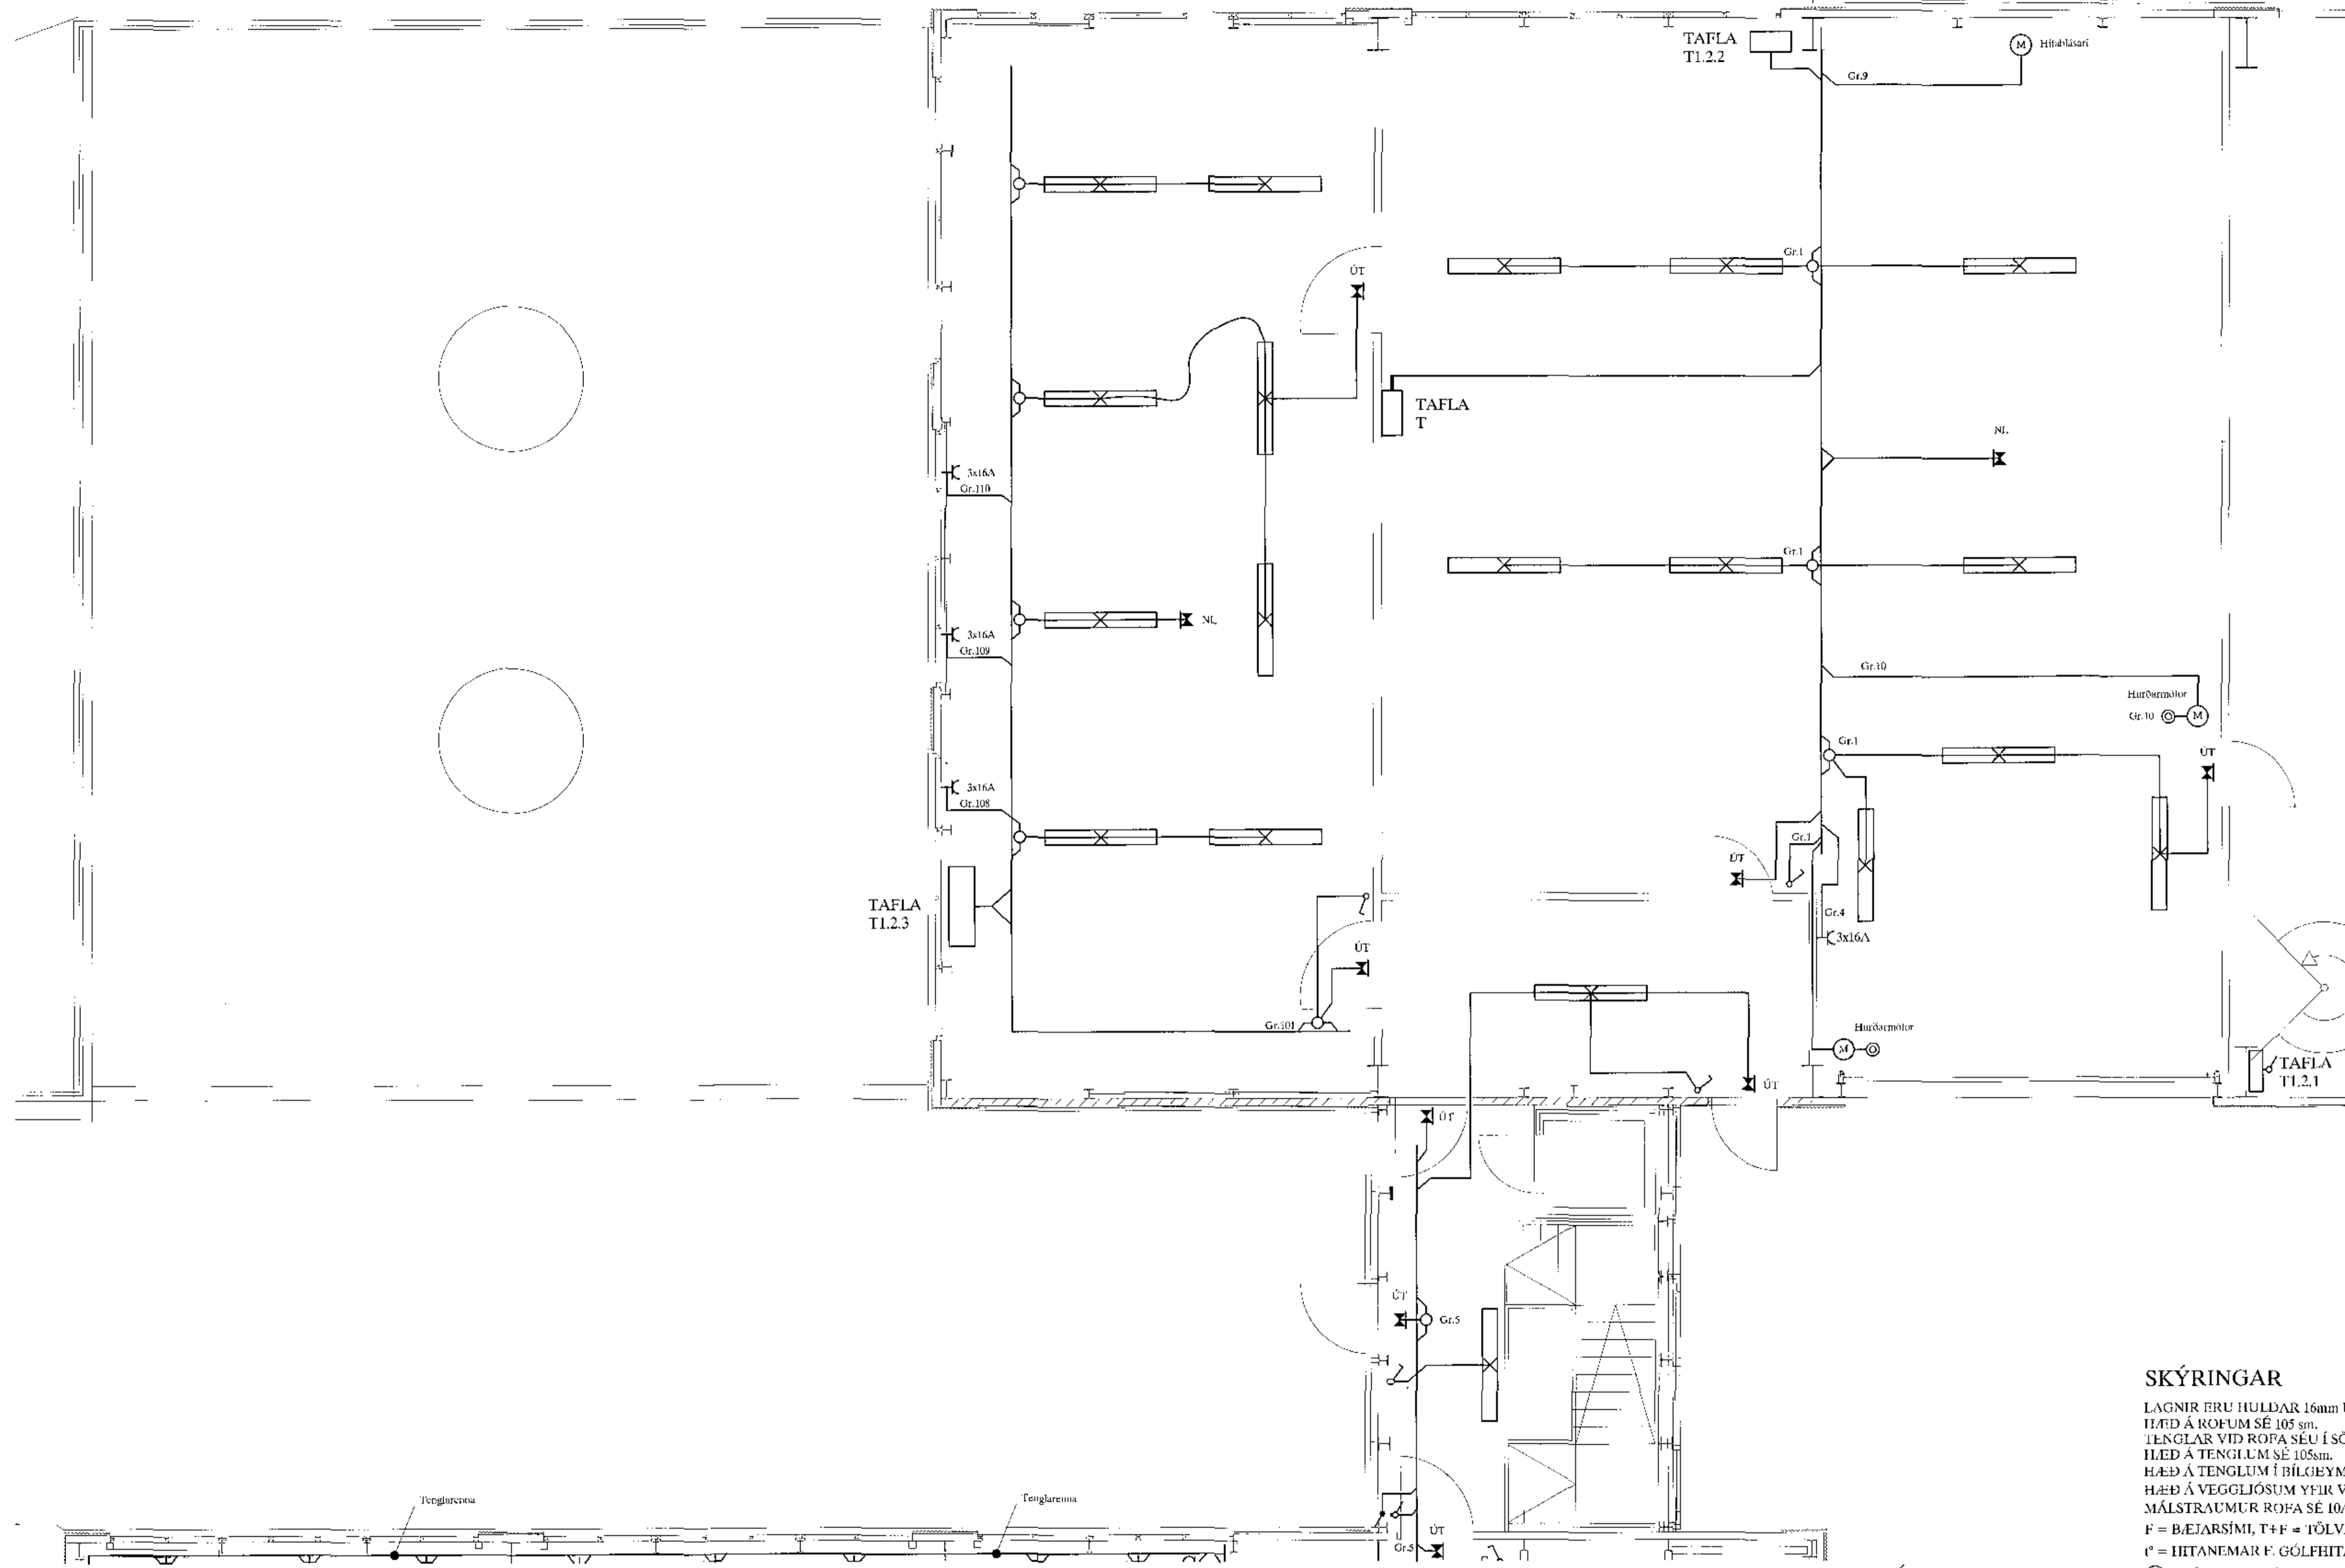

SKÝRINGAR

- LAGNIR ERU HULDAR 16mm PLASTPÍPUR OG TAUGAR 3x1,5
- HLÆÐ Á ROFUM SÉ 105 sm.
- HLÆÐ Á VEGGLJÓSUM YFIR VÖSKUM SÉ 190sm.
- MÁLSTRAMUR ROFA SÉ 10A, EN TENGLA 16A.
- F = BÆJARSIMI, T+F = TÖLVA OG SIMI, L = LOFNET
- U = HHTANEMAR F. GÓLFHITA HLÆÐ = 160sm
- Ⓜ HÁTALARADÓSIK HLÆÐ = 20sm, DS = DYRASÍMI HLÆÐ = 135sm
- Ⓡ REYKSKYNNJARI jóniskur
- Ⓡ_o REYKSKYNNJARI optískur
- Ⓡ HITTASKYNNJARI
- Ⓞ → HREYFISKYNNJARI ÞJÓFAVARNARKERFIS HLÆÐ = VÍLOFT

Sigurður Steinar Jónsson
Aritun aðalhönnuðar

A		17-09-06	REYNDARTEIKNING	B.P.T.	T.S.	220146-2439	KEGNITALA	ÁLFHEILLA 6 HAFNARFIRÐI VERKSTÆÐI 1. HÆÐ RAFLÖGN 2	
UTG.	DATE			THIÐI	LIÐANNAÐ	SAMÞYKKT	KEGNITALA	TERA	RAFMAGNSVERKFRÆÐISTOFA	ÁLFHEILLA 6 HAFNARFIRÐI VERKSTÆÐI 1. HÆÐ RAFLÖGN 2	ÁLFHEILLA 6 HAFNARFIRÐI VERKSTÆÐI 1. HÆÐ RAFLÖGN 2
									SKALA	1:50	
									TRÁÐNÆM	R1.2	
									TRÁÐNÆM		
									TRÁÐNÆM	4 30	
									TRÁÐNÆM	17-019	
									TRÁÐNÆM	A	