0801477 25.09.2017

Samþykkt þann
25 SEP 2017
Byggingarfulltrúinn í Hafnarfirði
F.h. Sigurður Steinar Jónsson

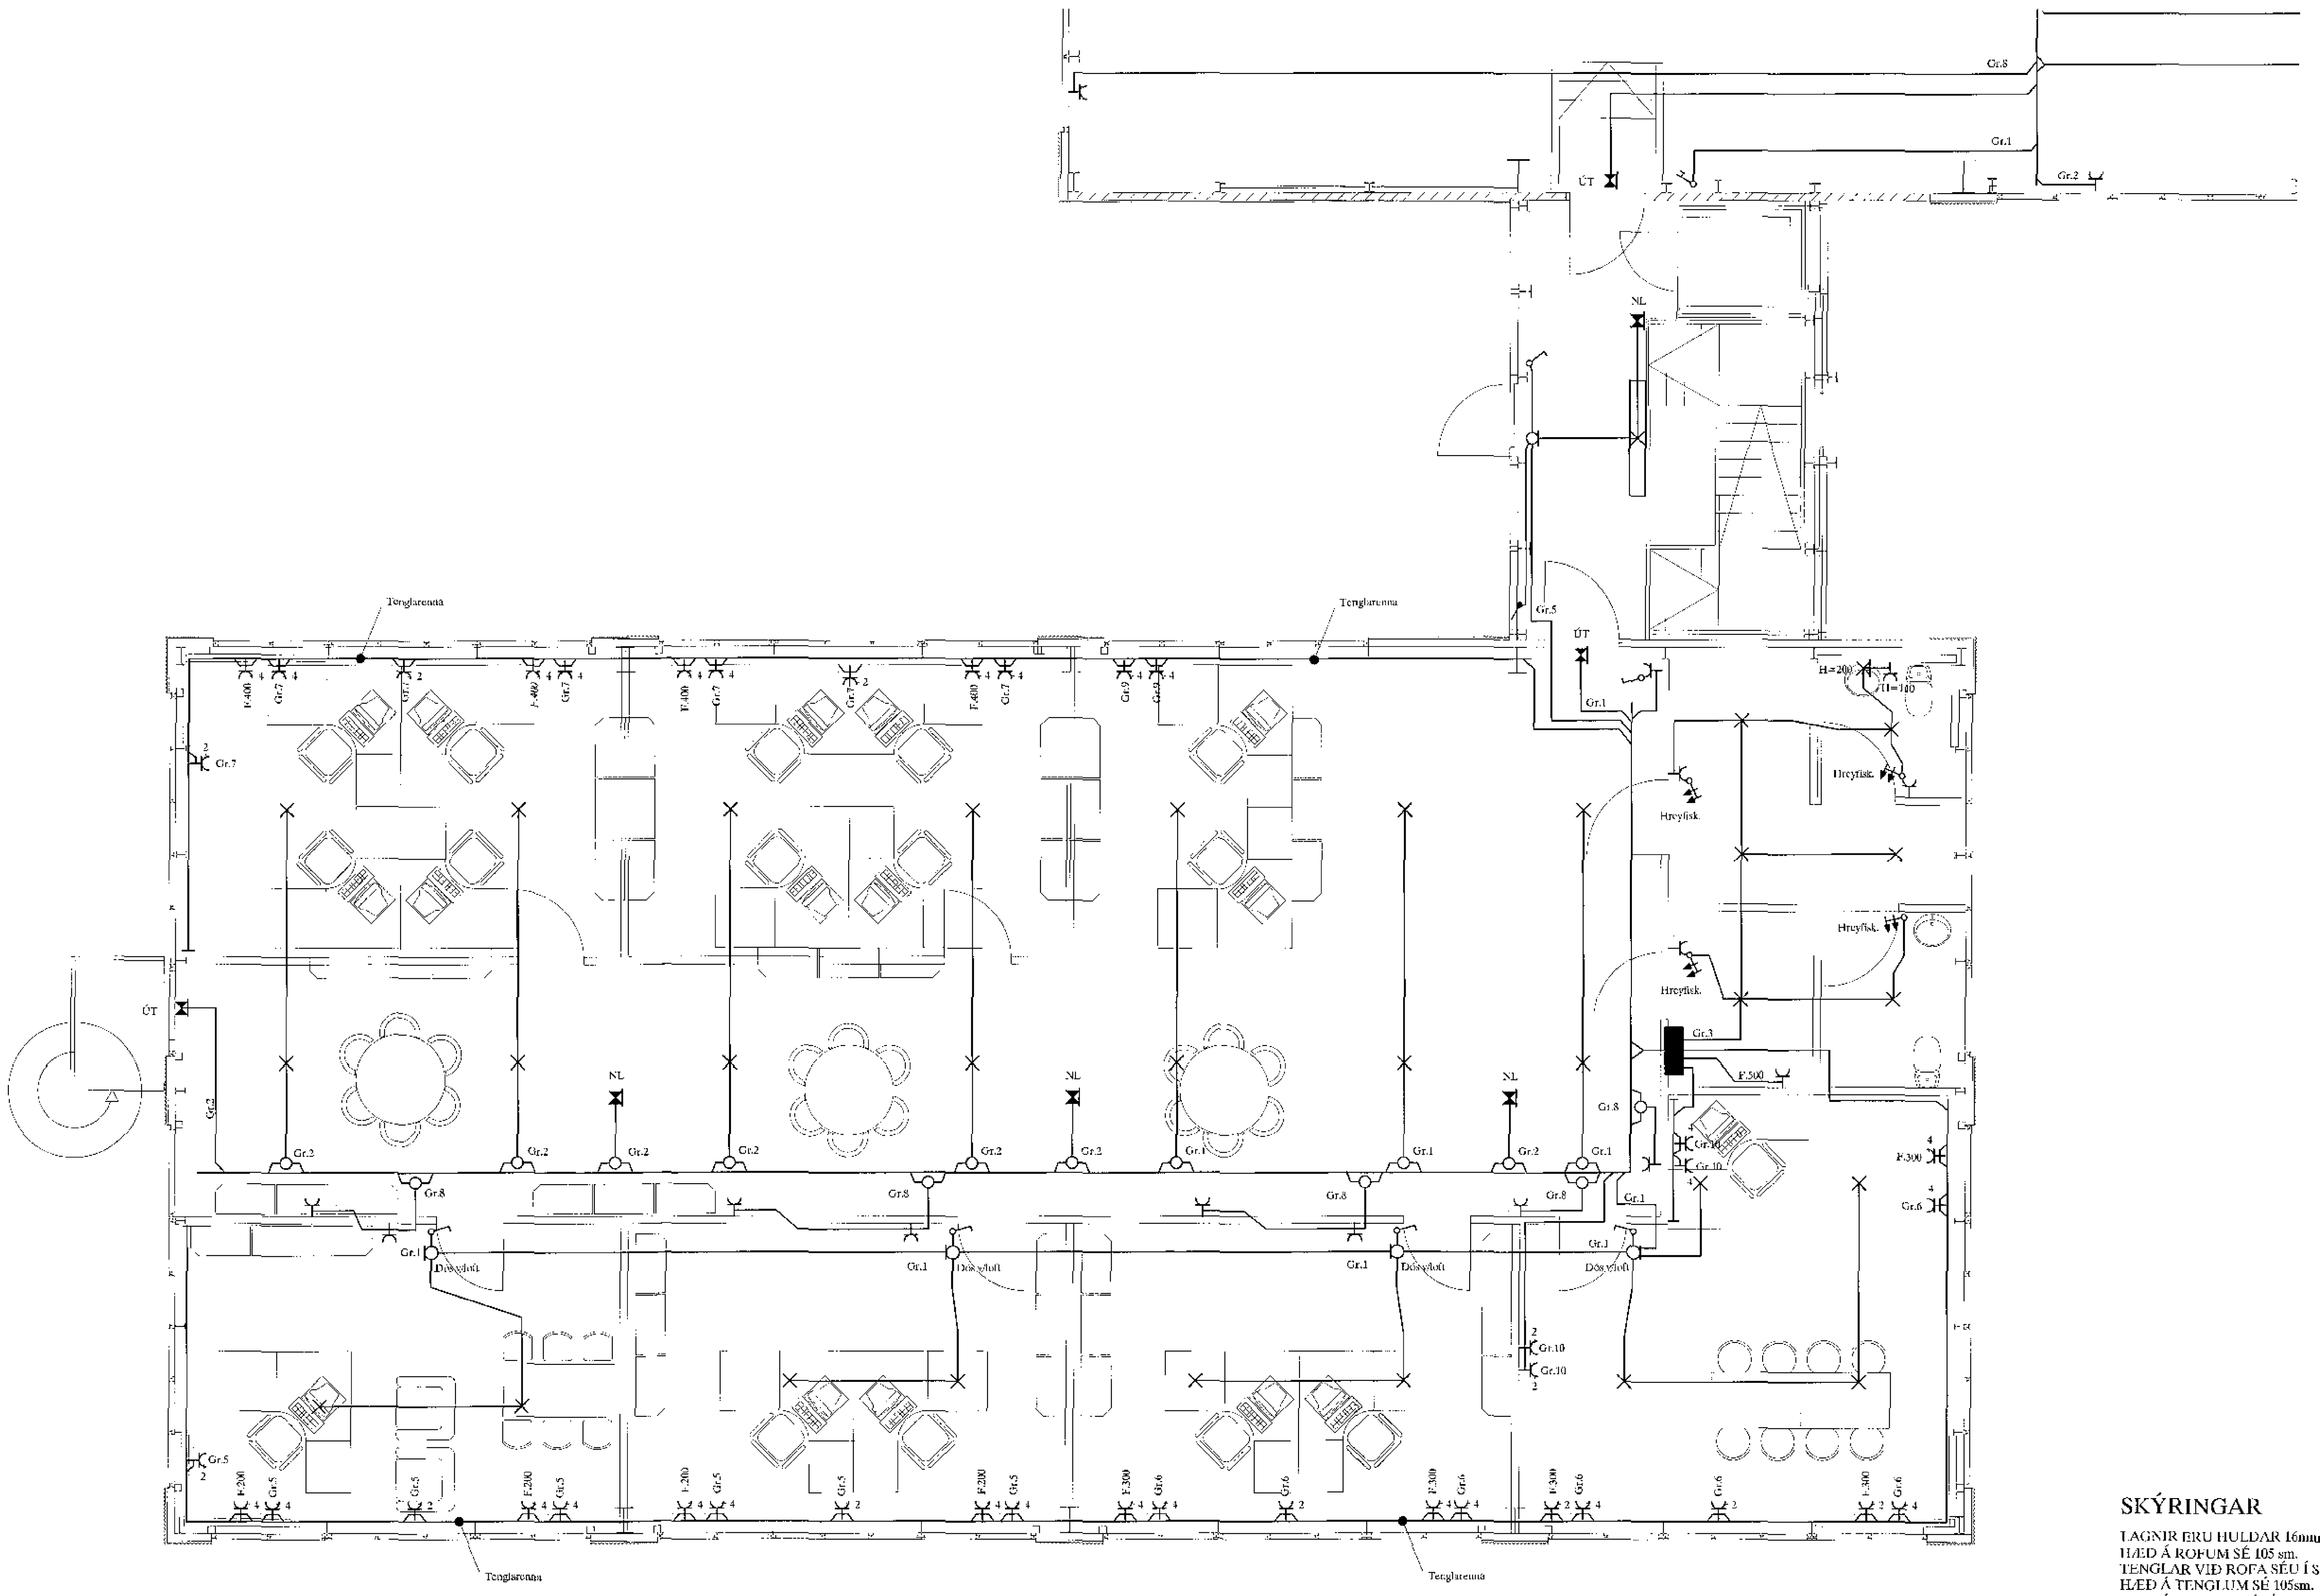

Grunnmynd 2. hæð

SKÝRINGAR

LAGNIR ERU HULDAR 16mm PLASTPÍPUR OG TAUGAR 3x1,5 ;
HÆÐ Á ROFUM SÉ 105 sm.
TENGLAR VIÐ ROFA SÉU Í SÖMU HÆÐ OG ROFAR.
HÆÐ Á TENGLUM SÉ 105sm.
HÆÐ Á TENGLUM Í BÍLGEYMSLU SÉ 110sm.
HÆÐ Á VEGGLJÓSUM YFIR VÖSKUM SÉ 190sm.
} NEMA ANNARS SÉ GETIÐ

MÁLSTRAUMUR ROFA SÉ 10A, EN TENGLA 16A.

F = BÆJARSÍMI, T+F = TÖLVA OG SÍMI, L = LOFTNET

t° = HITANEMAR F. GÓLFHITA HÆÐ = 160sm

(H) HÁTALARADÓSIR HÆÐ = 20sm, DS = DYRASÍMI HÆÐ = 135sm

[R]ᵢ REYKSKYNJARI jóniskur

[R]ₒ REYKSKYNJARI optiskur

[H] HITASKYNJARI

○→ HREYFISKYNJARI ÞJÓFAVARNARKERFIS HÆÐ = V/LOFT

Áritun aðalhönnuðar

ÚTG.	DAGS.		TEIKN.	HANNAÐ	SAMÞYKKT	KENNITALA
A	17-09-06	REYNDARTEIKNING	B.P.T.	T.S.		220146-2439

ÁLFHELLA 6 HAFNARFIRÐI
SKRIFSTOFUR 2. HÆÐ
RAFLÖGN 1

TERA s/f — RAFMAGNSVERKFRÆÐISTOFA
EDMUND BELLERSEN RAFMAGNSTÆKNIFR. SÍMI 5687388
TRAUSTI SVEINBJÖRNSSON RAFMAGNSIÐNFR. SÍMI 5687390

MKV.	1:50
TEIKN.NR.	R2.1
SÍÐASTA TNR.	
TNR.	6 AF 30
ÚTG.	A
VERKNR.	17-019