0802117 25 09 2017

Samþykkt þann
25 SEP 2017
Byggingarfulltrúinn í Hafnarfirði
F.h. Sigurður Steinar Jónsson

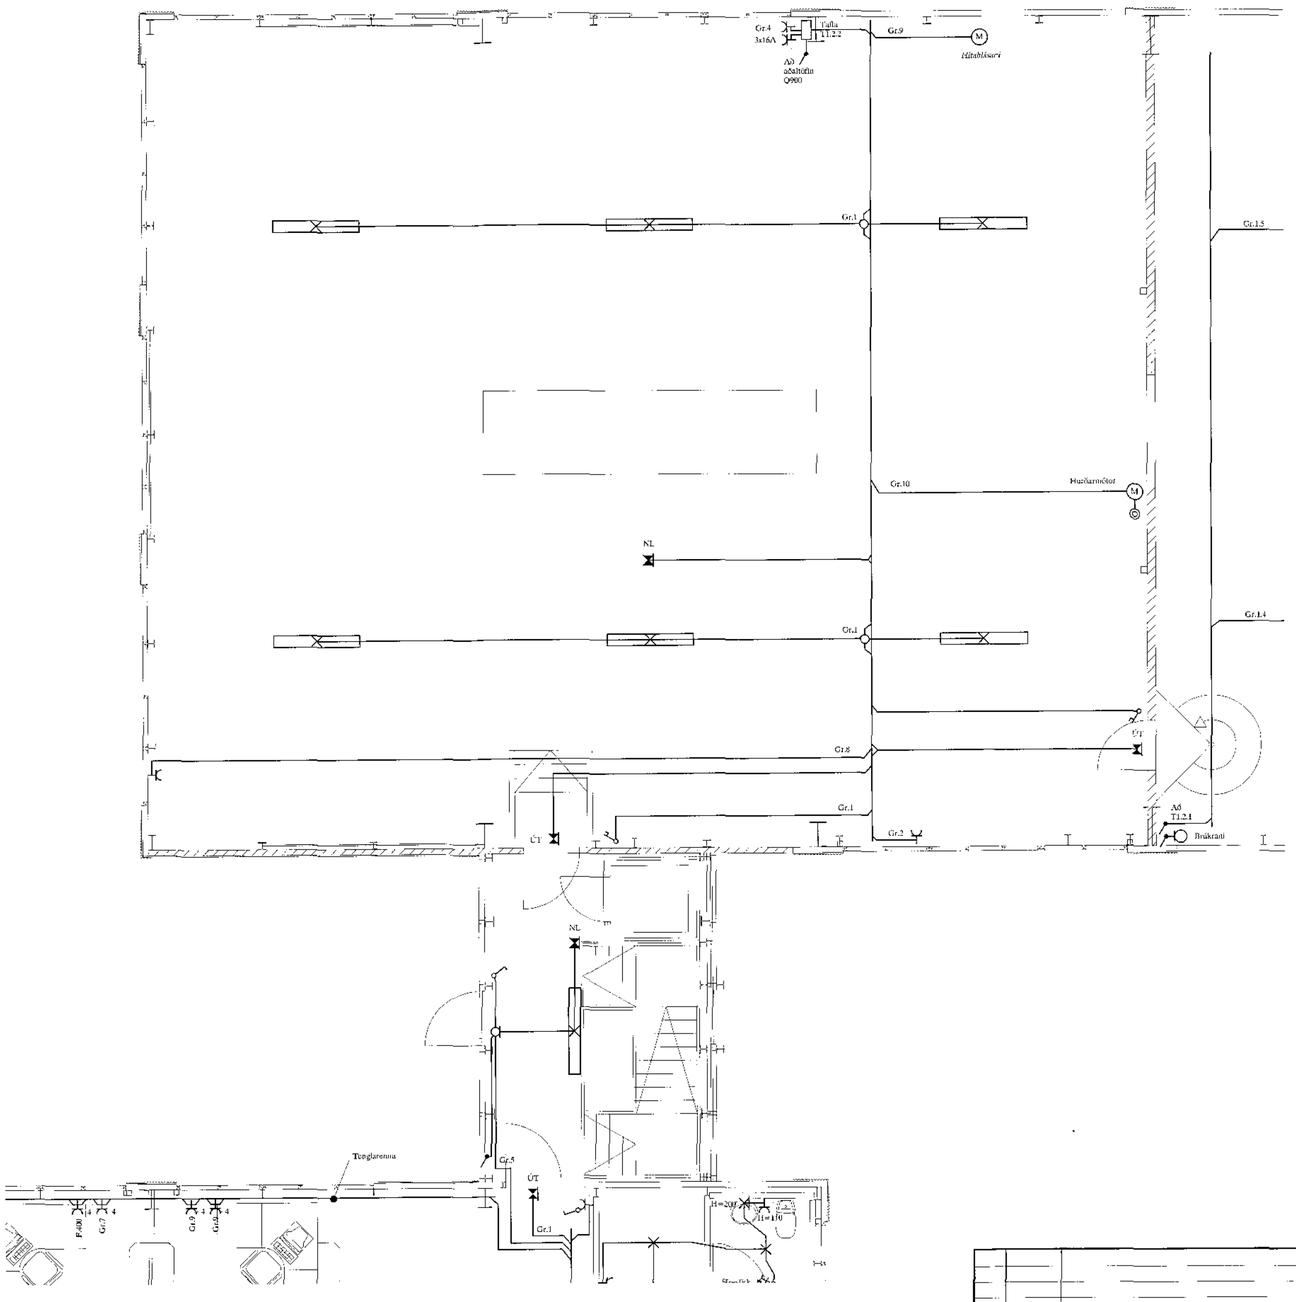

SKÝRINGAR

LAGNIR ERU HULDAR 16mm PLASTPÍPUR OG TAUGAR 3x1,5 ᵉ
HÆÐ Á ROFUM SÉ 105 sm.
TENGLAR VIÐ ROFA SÉU Í SÖMU HÆÐ OG ROFAR.
HÆÐ Á TENGLUM SÉ 105sm.
HÆÐ Á TENGLUM Í BÍLGEYMSLU SÉ 110sm.
HÆÐ Á VEGGLJÓSUM YFIR VÖSKUM SÉ 190sm.
MÁLSTRAUMUR ROFA SÉ 10A, EN TENGLA 16A.
F = BÆJARSÍMI, T+F = TÖLVA OG SÍMI, L = LOFTNET
tᵉ = HITANEMAR F. GÓLFHITA HÆÐ = 160sm
(H) *HÁTALARADÓSIR HÆÐ = 20sm, DS = DYRASÍMI HÆÐ = 135sm*
[R]j REYKSKYNJARI jóniskur
[R]ó REYKSKYNJARI optiskur
[H] HITASKYNJARI
O→ HREYFISKYNJARI ÞJÓFAVARNARKERFIS HÆÐ = V/LOFT

> NEMA ANNARS SÉ GETIÐ

Áritun aðalhönnuðar

ÚTG.	DAGS.		TEIKN.	HANNAÐ	SAMÞYKKT	KENNITALA
A	17-09-06	REYNDARTEIKNING	B.Þ.T.	T.S.		220146-2439

ÁLFHELLA 6 HAFNARFIRÐI
VERKSTÆÐI 2. HÆÐ
RAFLÖGN 2

TERA S/F
RAFMAGNSVERKFRÆÐISTOFA
EDMUND DELLERSEN RAFMAGNSFRÆÐIST. SÍMI 5687388
TRAUSTI SVEINBJÖRNSSON RAFMAGNSFRÆÐIST. SÍMI 5687390

MKV. 1:50
TEIKNING R2.2
SÍMSKÁ TNR.
ÞSK. 7 AF 30
GEYMSKÁNR. 17-019
ÚTG. A