


Samþykkt þann
25 SEP 2017
Byggingarfulltrúinn í Hafnarfirði
F. A. Steindór Steinar Jónsson

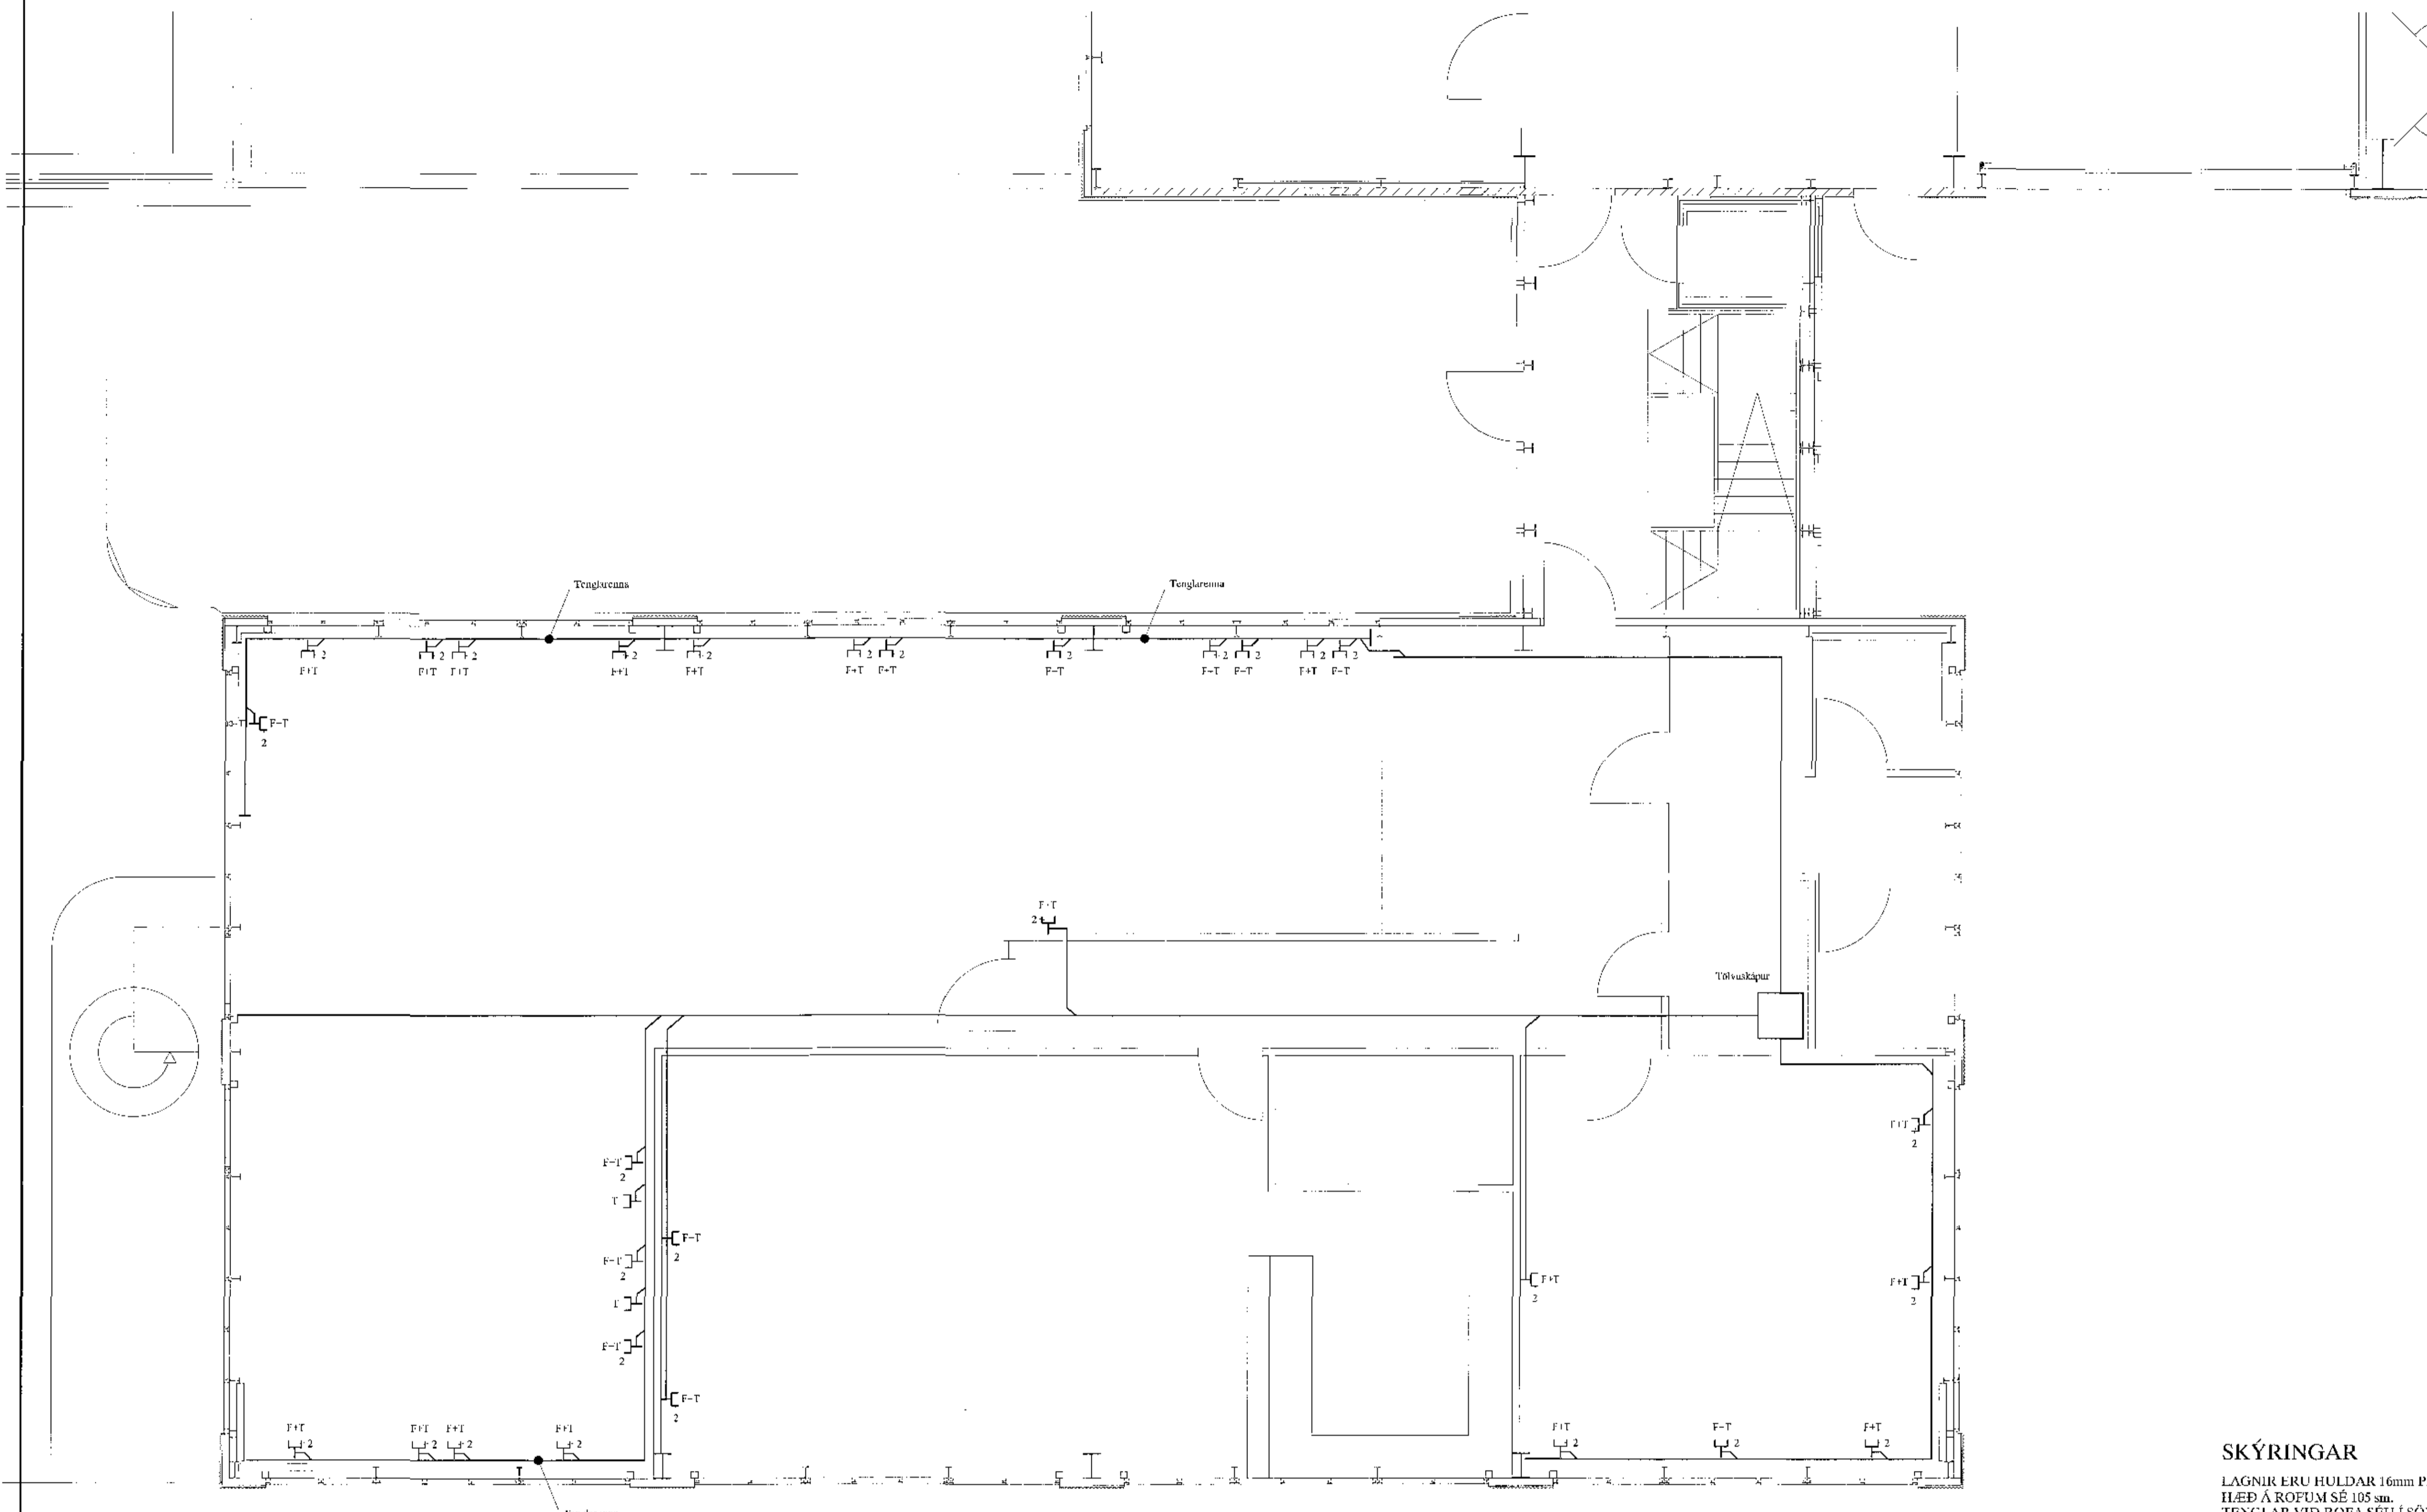

Grunnmynd 1. hæð

SKÝRINGAR

LAGNIR ERU HULDAR 16mm PLASTPIPUR OG TAUGAR 3x1,5.
HÆÐ Á ROFUM SÉ 105sm.
TENGLAR VÍÐ ROFA SÉU Í SÖMU HÆÐ OG ROFAR.
HÆÐ Á TENGLUM SÉ 105sm.
HÆÐ Á TENGLUM Í BÍLGÆYMSLU SÉ 110sm.
HÆÐ Á VEGGLJÓSUM YFIR VÖSKUM SÉ 190sm.
MÁLSTRAUMUR ROFA SÉ 10A, EN TENGLA 16A.
F = BÆJARSIMI, T+F = TÖLVA OG SÍMI, L = LOFTNET
L² = HILANEMAR F. GÖLFHITA HÆÐ = 160sm
Ⓜ HÁTALARADÓSIR HÆÐ = 20sm, DS = DYRASÍMI HÆÐ = 135sm
R REYKSKYNJARI jónískur
R_o REYKSKYNJARI opiískur
H HITASKYNJARI
○→ HREYFISKYNJARI ÞJÓFAVARNARKERFIS HÆÐ = V/LOFT

Árnfelgur Jónsson
Árnfelgur Jónsson
Árnfelgur Jónsson

Á	17-09-06	REYNDARTEIKNING	B.B.T.	T.S.	220146-2439	RAFMAGNSVERKFRÆÐISTOFA	SMÁSPENNA 1	1:50
SYG.	DAEJ.		TTIKK.	HLAUNG.	SAMÞYKKT	RAFMAGNSVERKFRÆÐISTOFA	SMÁSPENNA 1	SI.1
						TRÁÐRIT BYGGINGARFRÆÐINGAR	SMÁSPENNA 1	11 af 30
						TRÁÐRIT BYGGINGARFRÆÐINGAR	SMÁSPENNA 1	17-019