0801177 25 09 2017

Samþykkt þann
25 SEP 2017
Byggingarfulltrúinn í Hafnarfirði
F.h. Sigurður Steinar Jónsson

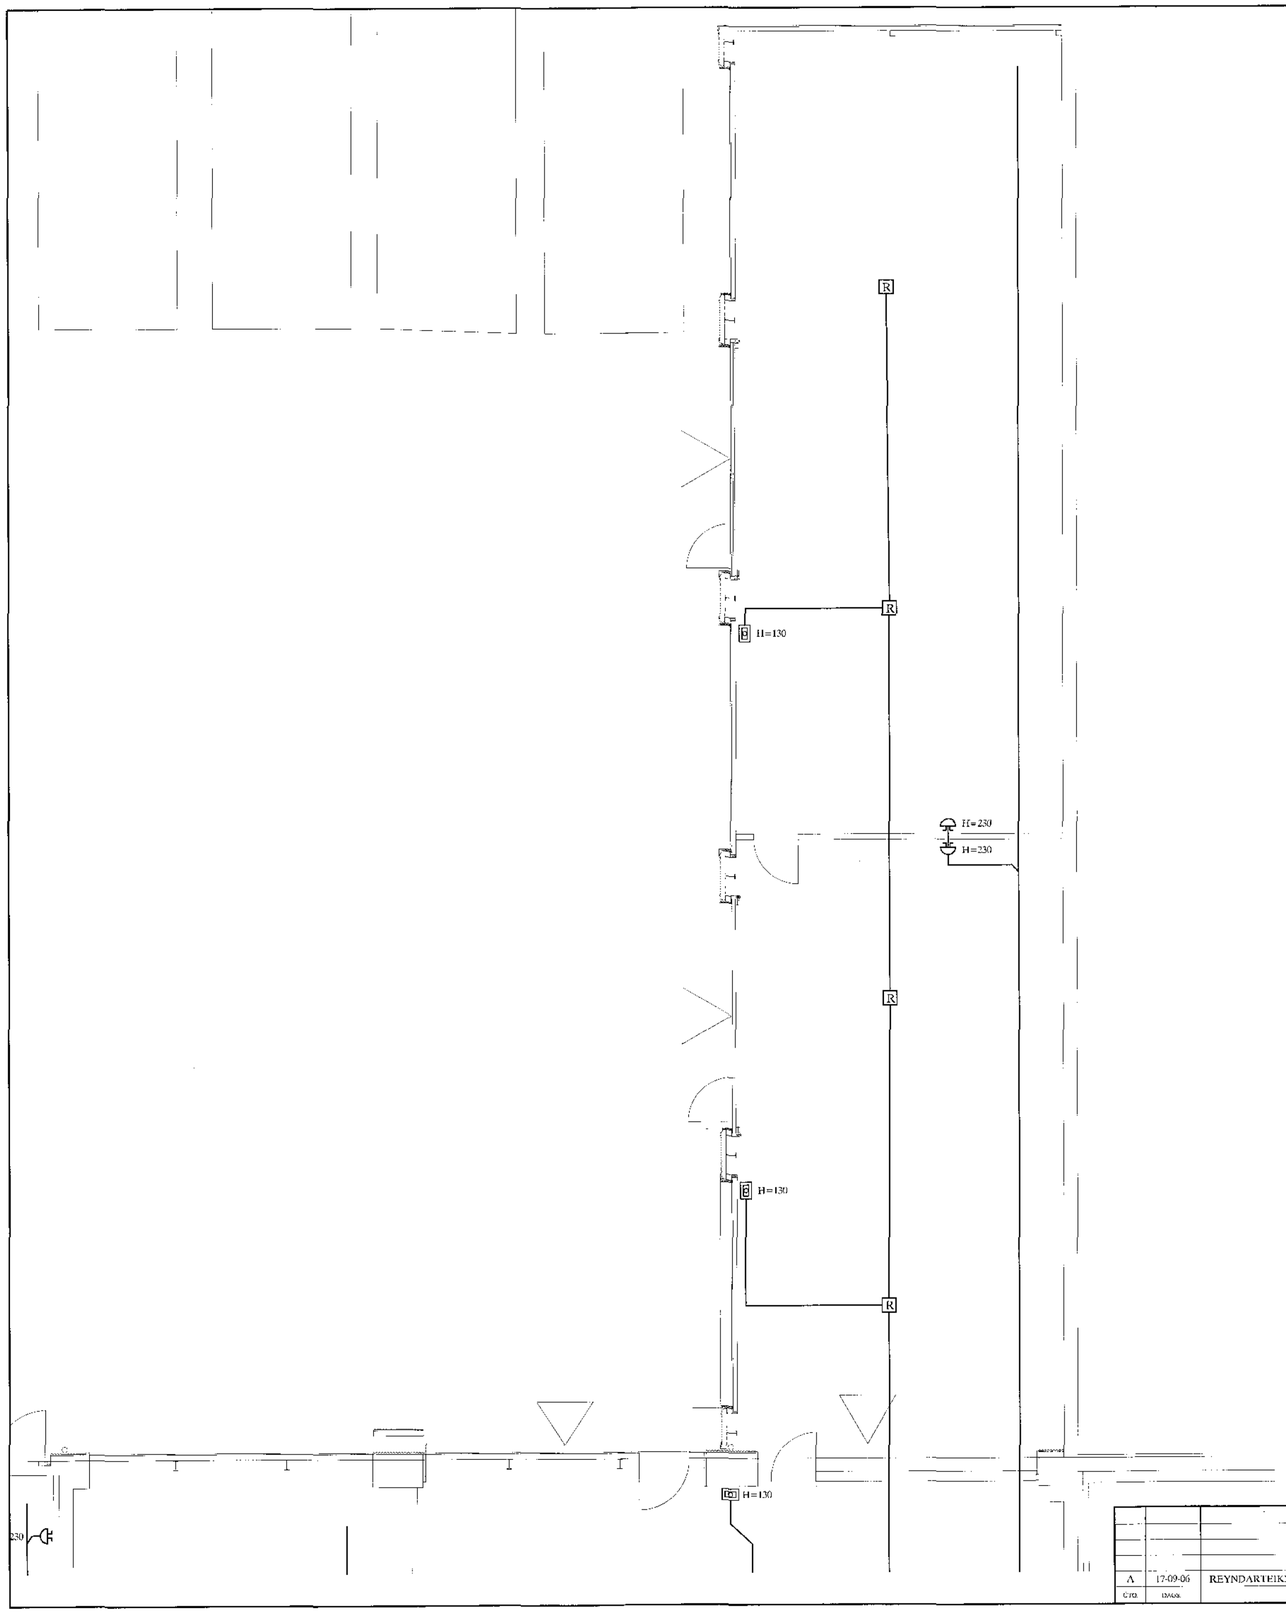

SKÝRINGAR

LAGNIR ERU HULDAR 16mm PLASTPÍPUR OG TAUGAR 3x1,5².
HÆÐ Á ROFUM SÉ 105 sm.
TENGLAR VIÐ ROFA SÉU Í SÖMU HÆÐ OG ROFAR.
HÆÐ Á TENGLUM SÉ 105sm.
HÆÐ Á TENGLUM Í BÍLGEYMSLU SÉ 110sm.
HÆÐ Á VEGGLJÓSUM YFIR VÖSKUM SÉ 190sm.
MÁLSTRAUMUR ROFA SÉ 10A, EN TENGLA 16A.
} NEMA ANNARS SÉ GETIÐ

F = BÆJARSÍMI, T+F = TÖLVA OG SÍMI, L = LOFTNET
t° = HITANEMAR F. GÓLFHITA HÆÐ = 160sm
(H) HÁTALARADÓSIR HÆÐ = 20sm, DS = DYRASÍMI HÆÐ = 135sm
R REYKSKYNJARI jónískur
R REYKSKYNJARI optískur
H HITASKYNJARI
HREYFISKYNJARI ÞJÓFAVARNARKERFIS HÆÐ = V/LOFT

Áritun aðalhönnuðar

A	17-09-06	REYNDARTEIKNING	B.Þ.T.	T.S.		220146-2439	
CÝD	DAGS.		TEIKN.	HANNAÐ	SAMÞYKKT	KÝNINGTALA	

ÁLFHELLA 6 HAFNARFIRÐI
KJALLARI
BRUNAKERFI 2

TERA s/f
RAFMAGNSVERKFRÆÐISTOFA
EDMUND DELLERSEN RAFMAGNSVERKFRÆÐINGUR SÍMI 5687088
TRAUSTI ÞÓRÐARSSON RAFMAGNSTÆKNIFR. SÍMI 5687390

MKV.	1:50
TEIKNING	B0.2
SÍÐASTA TÖK	
DAG 18 AF 30	
GÖGN/LÝSNR. 17-019	ÚTG. A