


Sampykkt þann
25 SEP 2017
Byggingarfulltrúinn / Hafnarfirði
F.h. Sigurður Steinar Jónsson

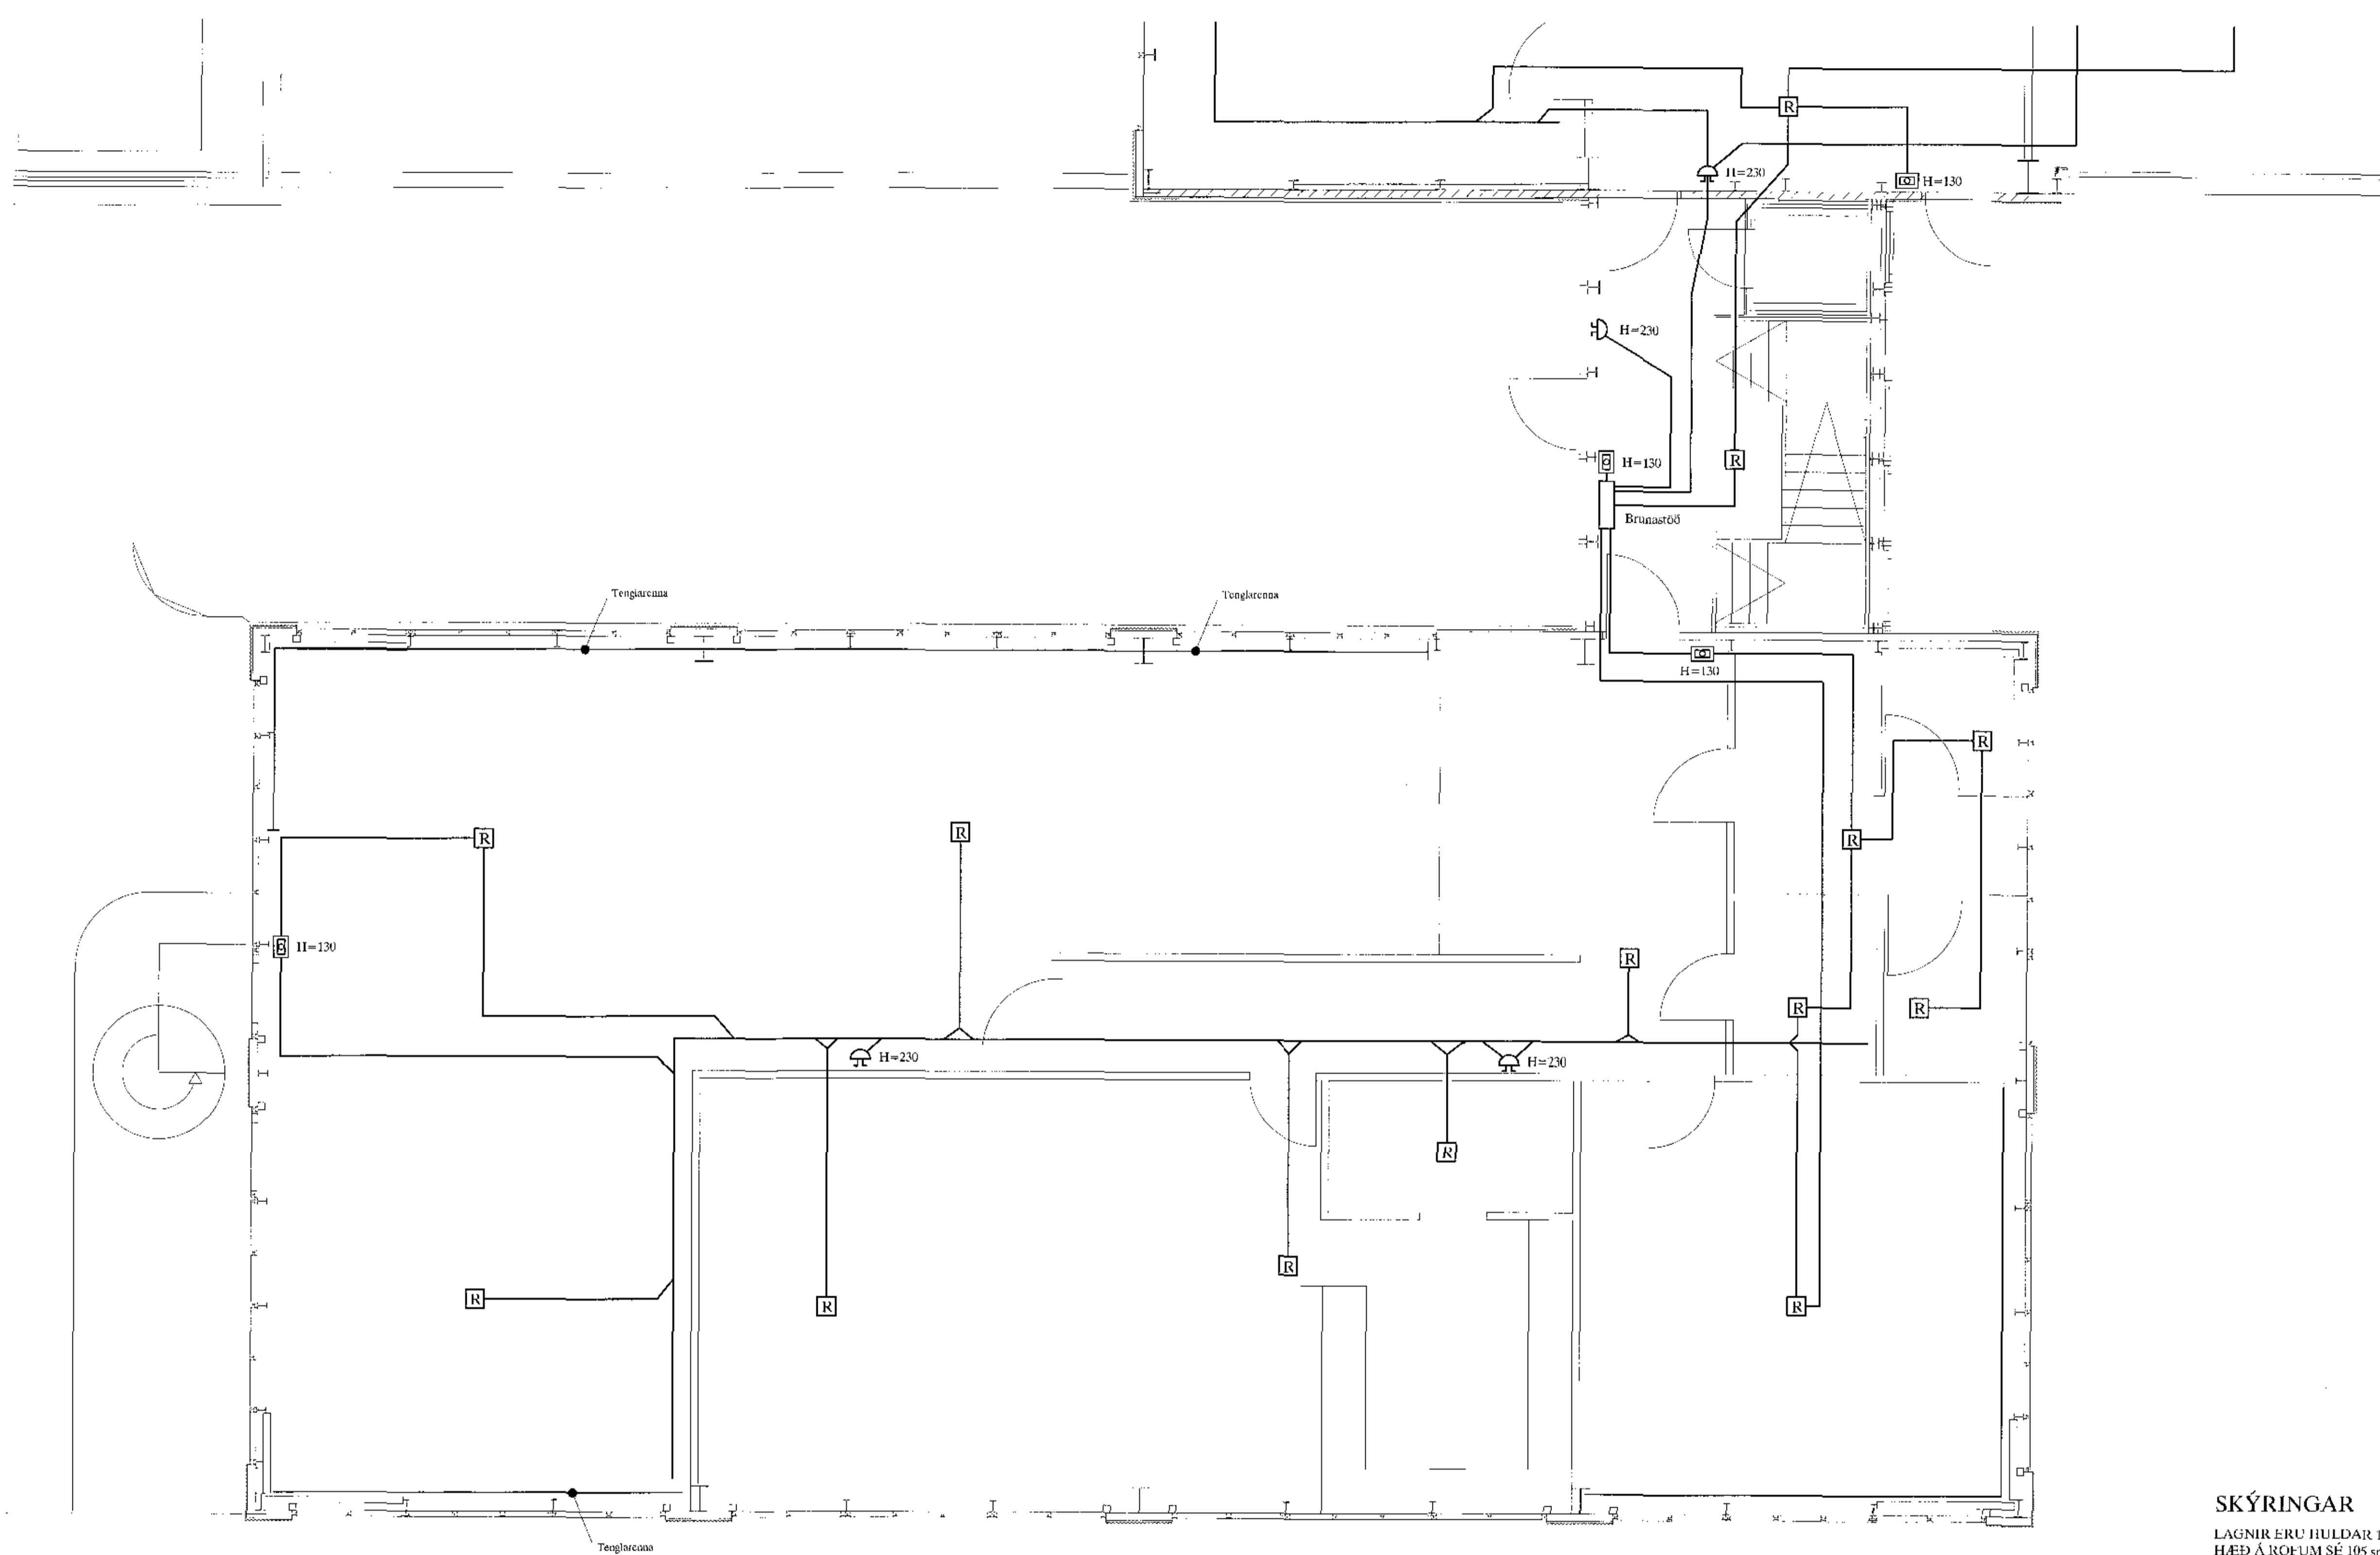

Grunnmynd 1. hæð

SKÝRINGAR

- LAGNIR ERU HULDAIR 16mm PLASTPÍPUR OG TAUGAR 3x1,5°
 - HÆÐ Á KOFUM SÉ 106sm.
 - TINGLAR VÍÐ ROFA SÉU Í SÖMU HÆÐ OG ROFAR.
 - HÆÐ Á TENGLUM SÉ 105sm.
 - HÆÐ Á TENGLUM Í BLÍGEYMSLU SÉ 110sm.
 - HÆÐ Á VEGGLJÓSUM YFIR VÖSKUM SÉ 190sm.
 - MÁLSTRAUMUR ROFA SÉ 10A, EN TENGLA 16A.
 - F = BEIARSÍMI, T+F = TÓLVA OG SÍMI, L = LOFTNET
 - F² = HITANEMAR F. GÖLFHITA HÆÐ = 160sm
 - Ⓢ HÁTALARADÓSIR HÆÐ = 20sm, DS = DYRASÍMI HÆÐ = 135sm
 - R, REYKSKYNIARI jónískur
 - R_o, REYKSKYNIARI optískur
 - II HITASKYNIARI
 - → HREYFISKYNIARI ÞÓÐFAVARNAKKERFIS HÆÐ = V/LOFT
- NEMA ANNARS SÉ GETIÐ

Jón G. Gunnarsson
Aritun aðalhönnuðar

ÁLFHELLA 6 HAFNARFIRÐI		SKRIFSTOFUR 1. HÆÐ		BRUNAKERFI 1		SKV. 1:50
TERA S/F						SKV. B.1.1
Á	17-09-06	REYNDARTEIKNING	B.P.T.	T.S.	220146-2439	SKV. 19 30
BYG.	DAVG.		TPXN	HANSAF.	SAMTAKI	SKV. 17-019
RAFMAGNSVERKFRÆÐISTOFA						SKV. A