


Safrþykkt þann  
25 SEP 2017  
Byggingarfulltrúinn í Hafnarfirði  
F. Þ. Sigurbjörn Steinar Jónsson

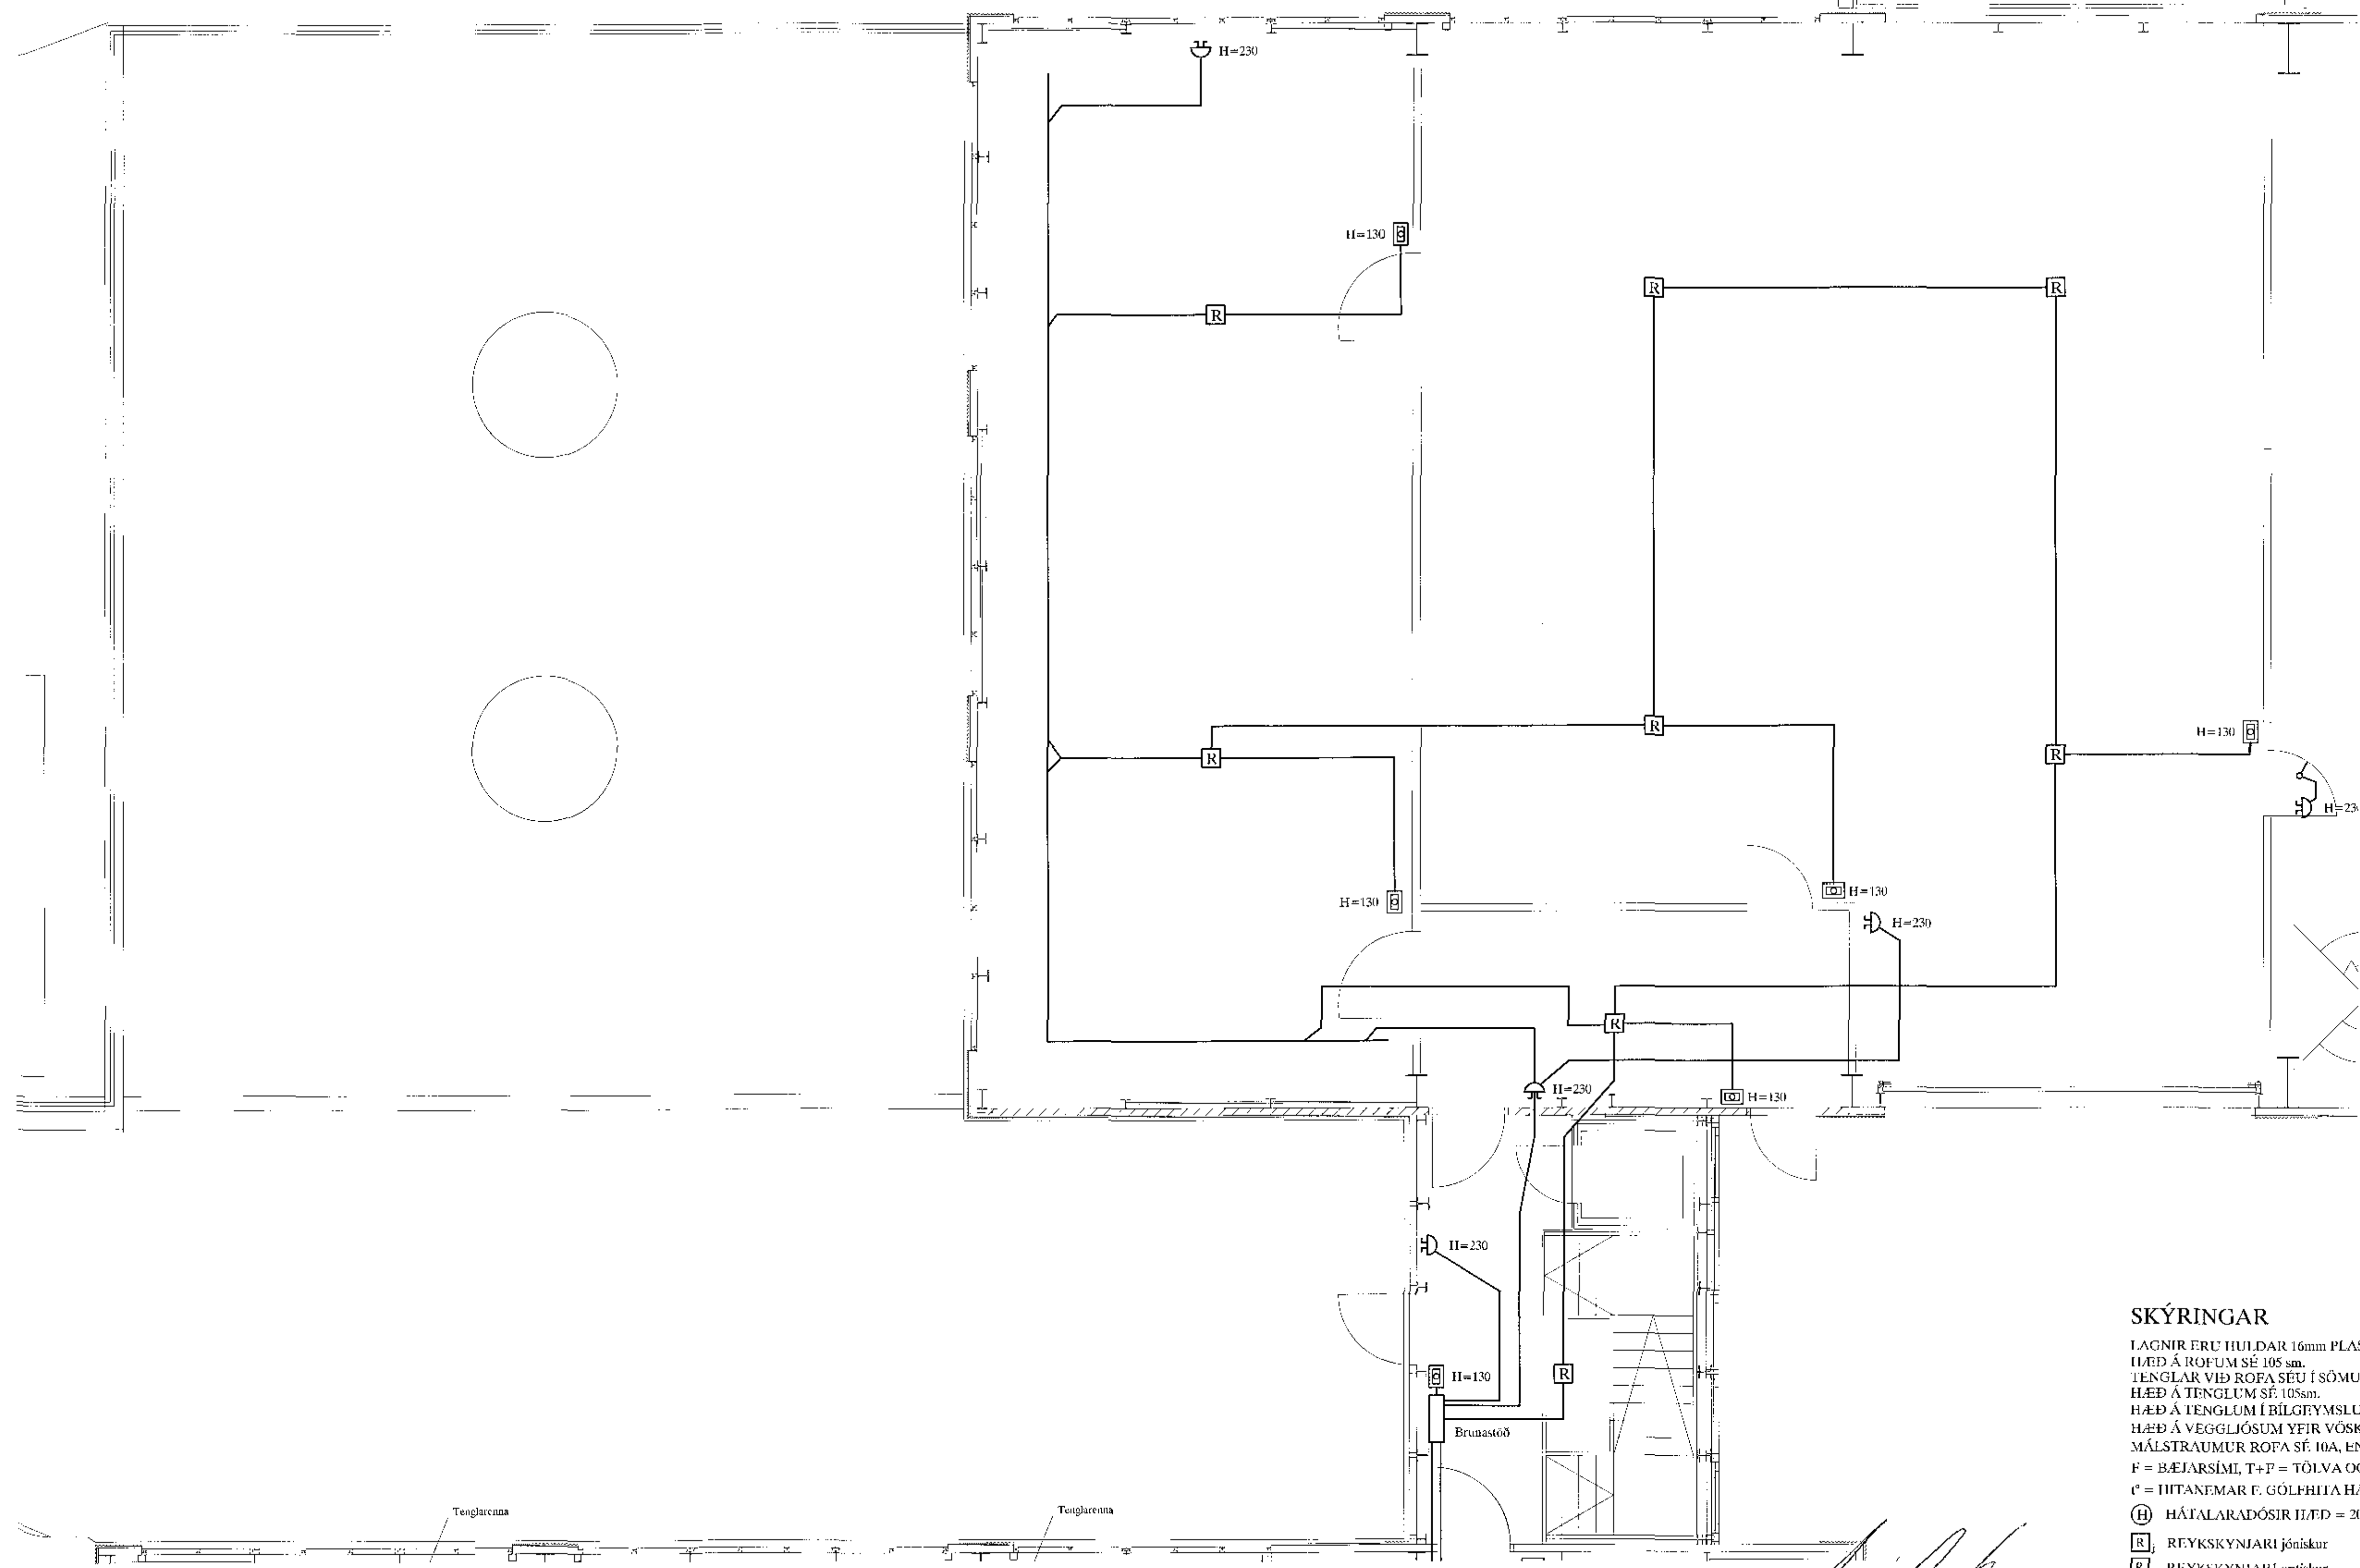

**SKÝRINGAR**

LAGNIR ERU HULDAR 16mm PLASTPÍPUR OG TAUGAR 3x1,5.  
 HÆÐ Á RÓFUM SÉ 105sm.  
 LENGLAR VÍÐ RÓFA SEU Í SÖMU HÆÐ OG RÓFAR. NEMA ANNARS SF. GETIÐ  
 HÆÐ Á TENGLUM SÉ 105sm.  
 HÆÐ Á TENGLUM Í BÍLGJYMSLU SÉ 110sm.  
 HÆÐ Á VEGGLJÓSUM YFIR VÖSKUM SÉ 190sm.  
 MÁLSTRAUMUR RÓFA SÉ 10A, EN LENGLA 16A.  
 F = BÆJARSÍMI, T+P = TÖLVA OG SÍMI, L = LOFINET  
 C = HITANEMAR E. GÖLFHJIA HÆÐ = 160sm  
 H HÁTALARADÓSIR HÆÐ = 20sm, DS = DYRASÍMI HÆÐ = 135sm  
 R REYKSKYNJARI jónískur  
 R<sub>o</sub> REYKSKYNJARI optískur  
 H HITASKYNJARI  
 O → (REYKSKYNJARI ÞJÓFAVARNARKERFIS HÆÐ = VLOFT

*Jón G. Ólafsson*  
Aritun aðalhönnuðar

A 17-09-06 REYNDARTEIKNING		B.P.T. T.S.	220146-2439	ÁLFHELLA 6 HAFNARFIRÐI VERKSTÆÐI 1. HÆÐ BRUNAKERFI 2	SKYV. 1:50 TILMÁL. B1.2 SÍMULAS. 196 TAK. 20 30 TEYMALEIÐ. 17419 A
DÍG.	DAGS	TEIKN. HANNAÐ	SAMÞYKKT	TERA S/F RAFMAGNSVERKFRÆÐISTOFA GILVÉÐURVÉLLEIÐAR 14 HAFNARFIRÐI 1046 50778 VÍKVAÐLÉYRINDEGROSSUN RAFMAGNSVERKFR.	