


Samþykkt þann
25 SEP 2017
Byggingarfulltrúinn í Hafnarfirði
F. n. Sigurður Steinar Jónsson

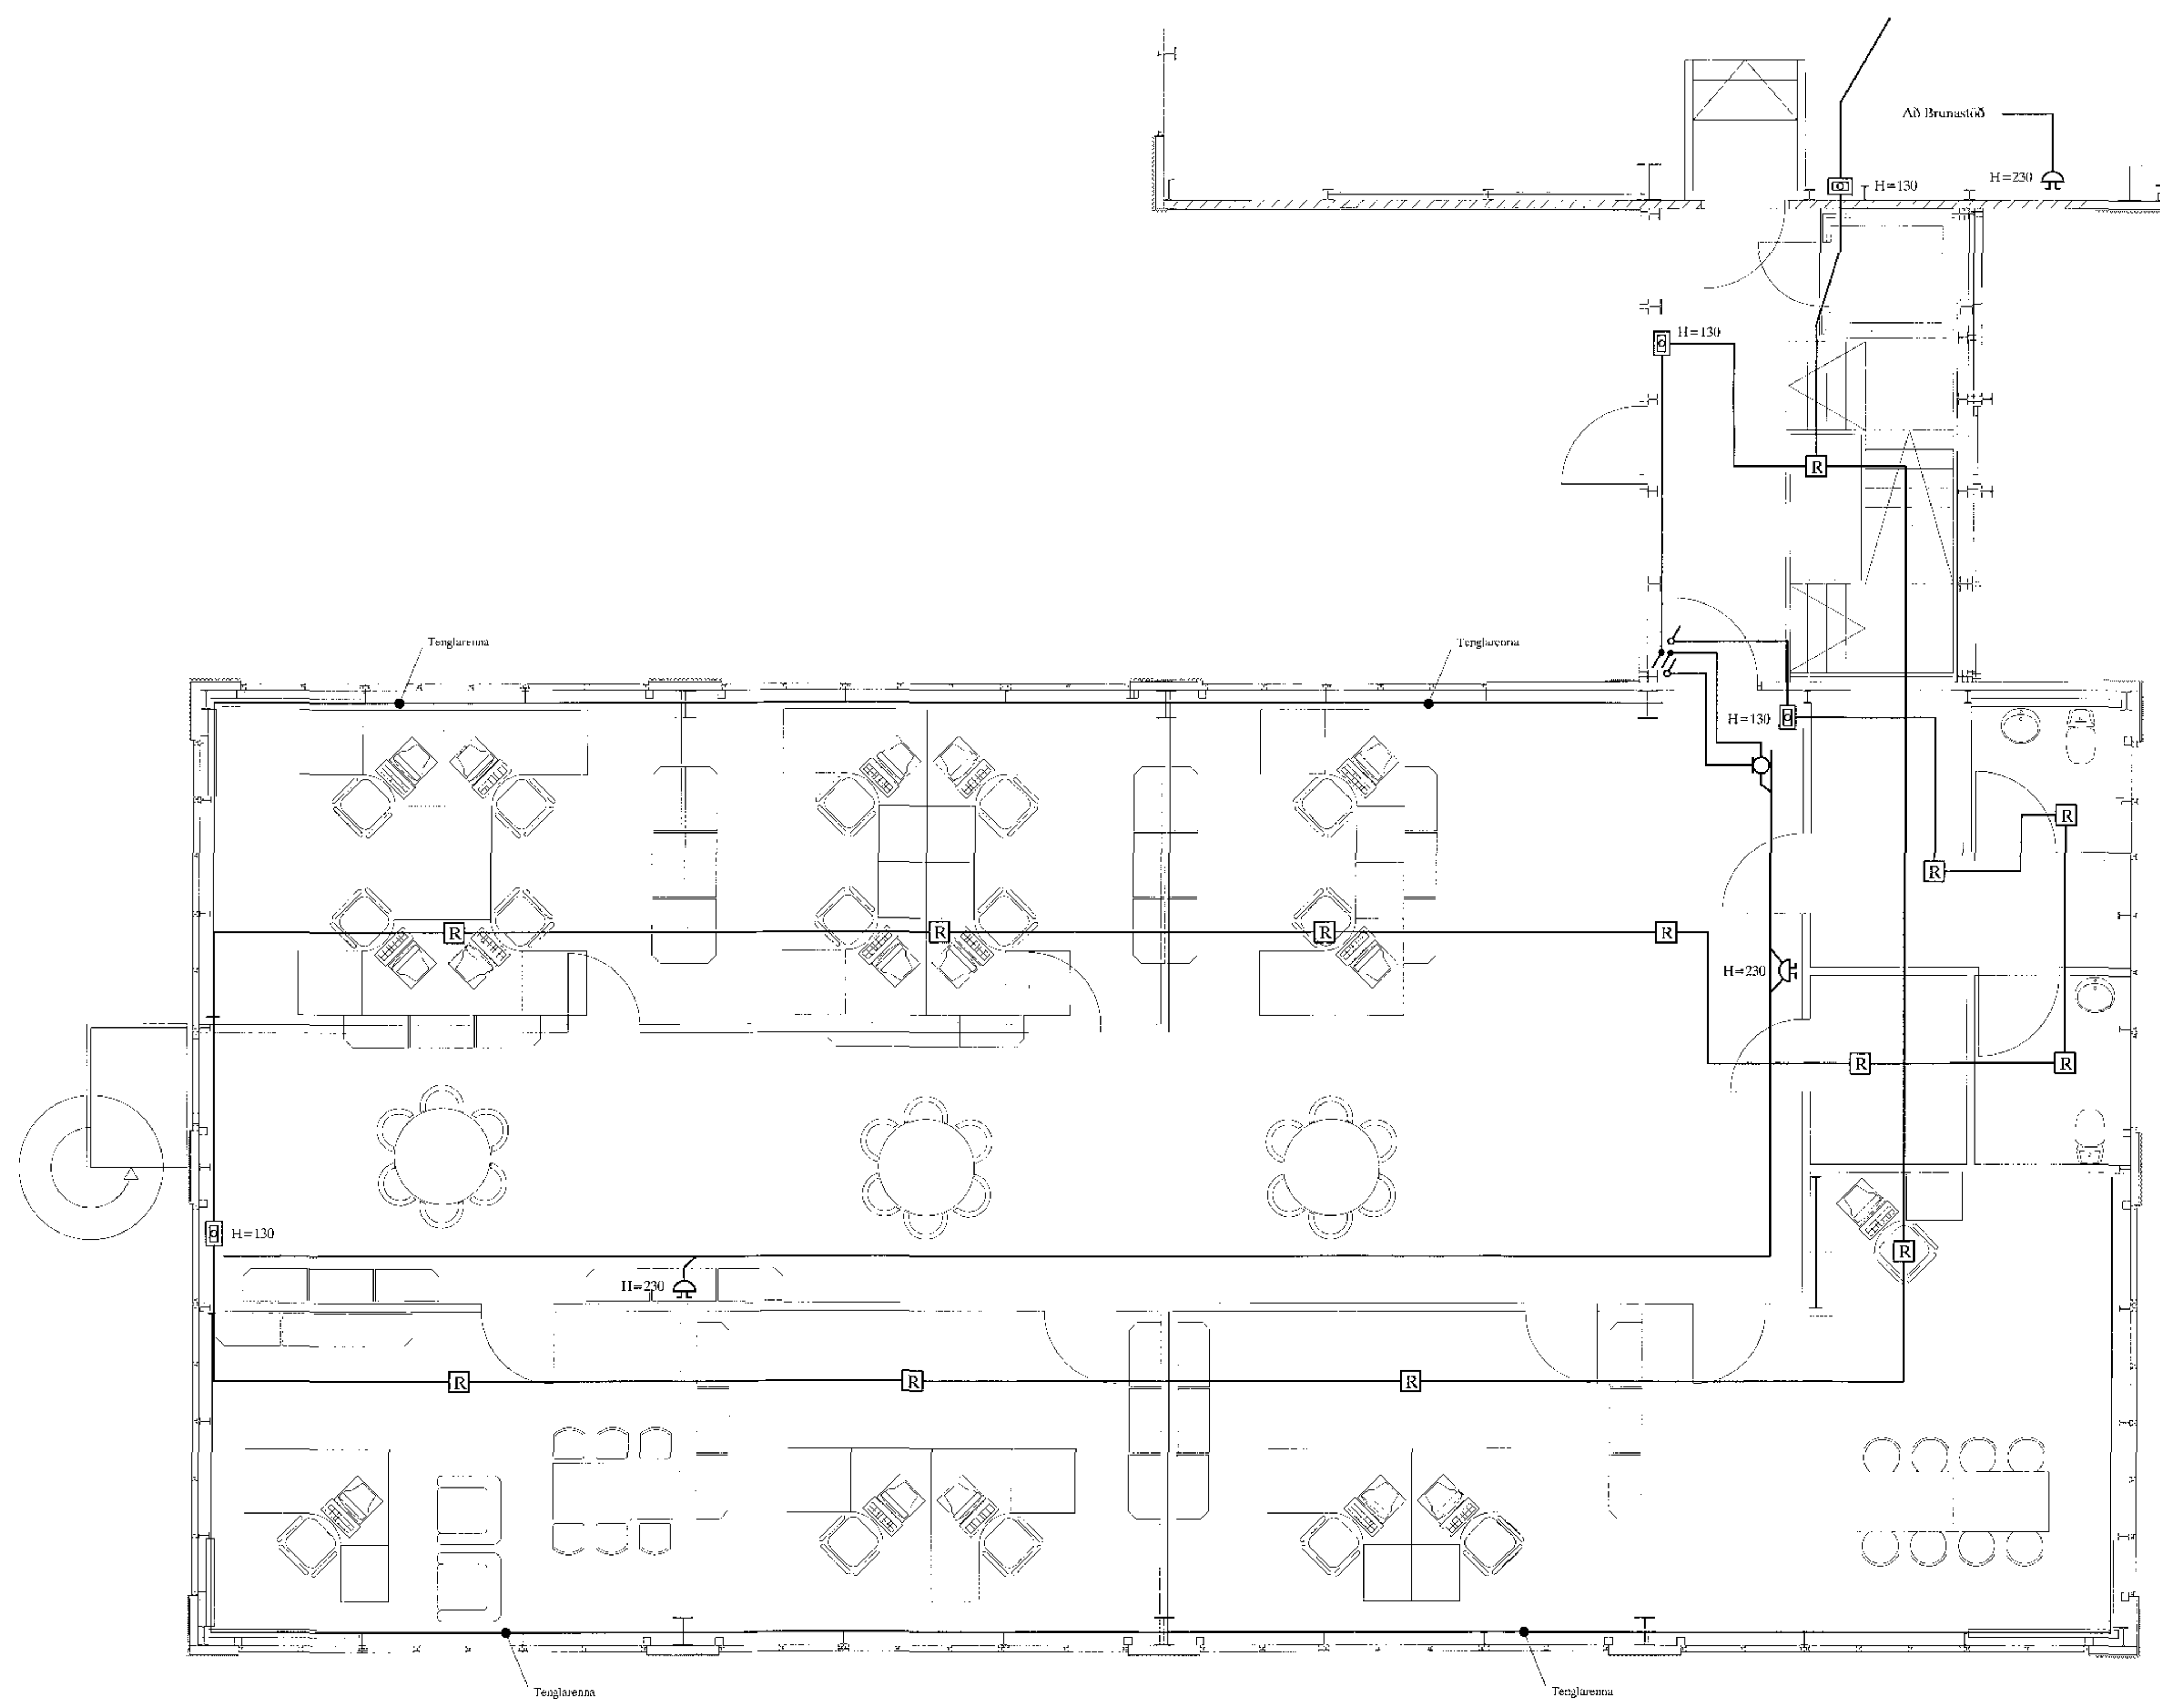

Grunnmynd 2. hæð

SKÝRINGAR

- LAGNIR ERU HULDAR 16mm PLASTPÍPUR OG TAUGAR 3x1,5².
- HÆÐ Á ROFUM SÉ 105 sm.
- TENGLAR VIÐ ROFA SÉU Í SÖMU HÆÐ OG ROFAR.
- HÆÐ Á TENGLUM SÉ 105sm.
- HÆÐ Á TENGLUM Í BÍLGEYMSLU SÉ 110sm.
- HÆÐ Á VEGGLJÓSUM YHR VÖSKUM SÉ 190sm.
- MÁLSTRAUMUR ROFA SÉ 10A, EN TENGLA 16A.
- F = BÆJARÍSÍMI, T+F = TÖLVA OG SÍMI, L = LOFINET
- P = HITANEMAR F. GÖLFHITA HÆÐ = 160sm
- HÁTALARADÓSIR HÆÐ = 20sm, DS = DYRASÍMI HÆÐ = 135sm
- R REYKSKYNJARI jónískur
- R REYKSKYNJARI optískur
- H HITASKYNJARI
- HIREYFISKYNJARI ÞJÓFAVARNARKERFIS HÆÐ = V/LOFT

Árítun aðalhönnuðar
Árítun aðalhönnuðar

				ÁLFHELLA 6 HAFNARFIRÐI				SKV. 1:50	
				SKRIFSTOFUR 2. HÆÐ				TENGING B2.1	
				BRUNAKERFI 1				SÍMATALE. 17-019	
A	17-09-06	REYNDARTEIKNING	B.P. Y. T.S.	220146-2429	TERA 1/2	RAFMAGNSVERKFRÆÐISTOFA	ARK. 22	AF 30	ÖTU A
UTG.	DAGS		TEIKN.	REKINGAR	SAMÞYKKT	TEIKNINGARFRÆÐINGUR	RAFMAGNSFRÆÐINGUR	SÍMATALE. 17-019	