


Samþykkt þann
 25 SEP 2017
 Byggingarfulltrúinn í Hafnarfirði
 F.h. Sigurður Steinar Jónsson

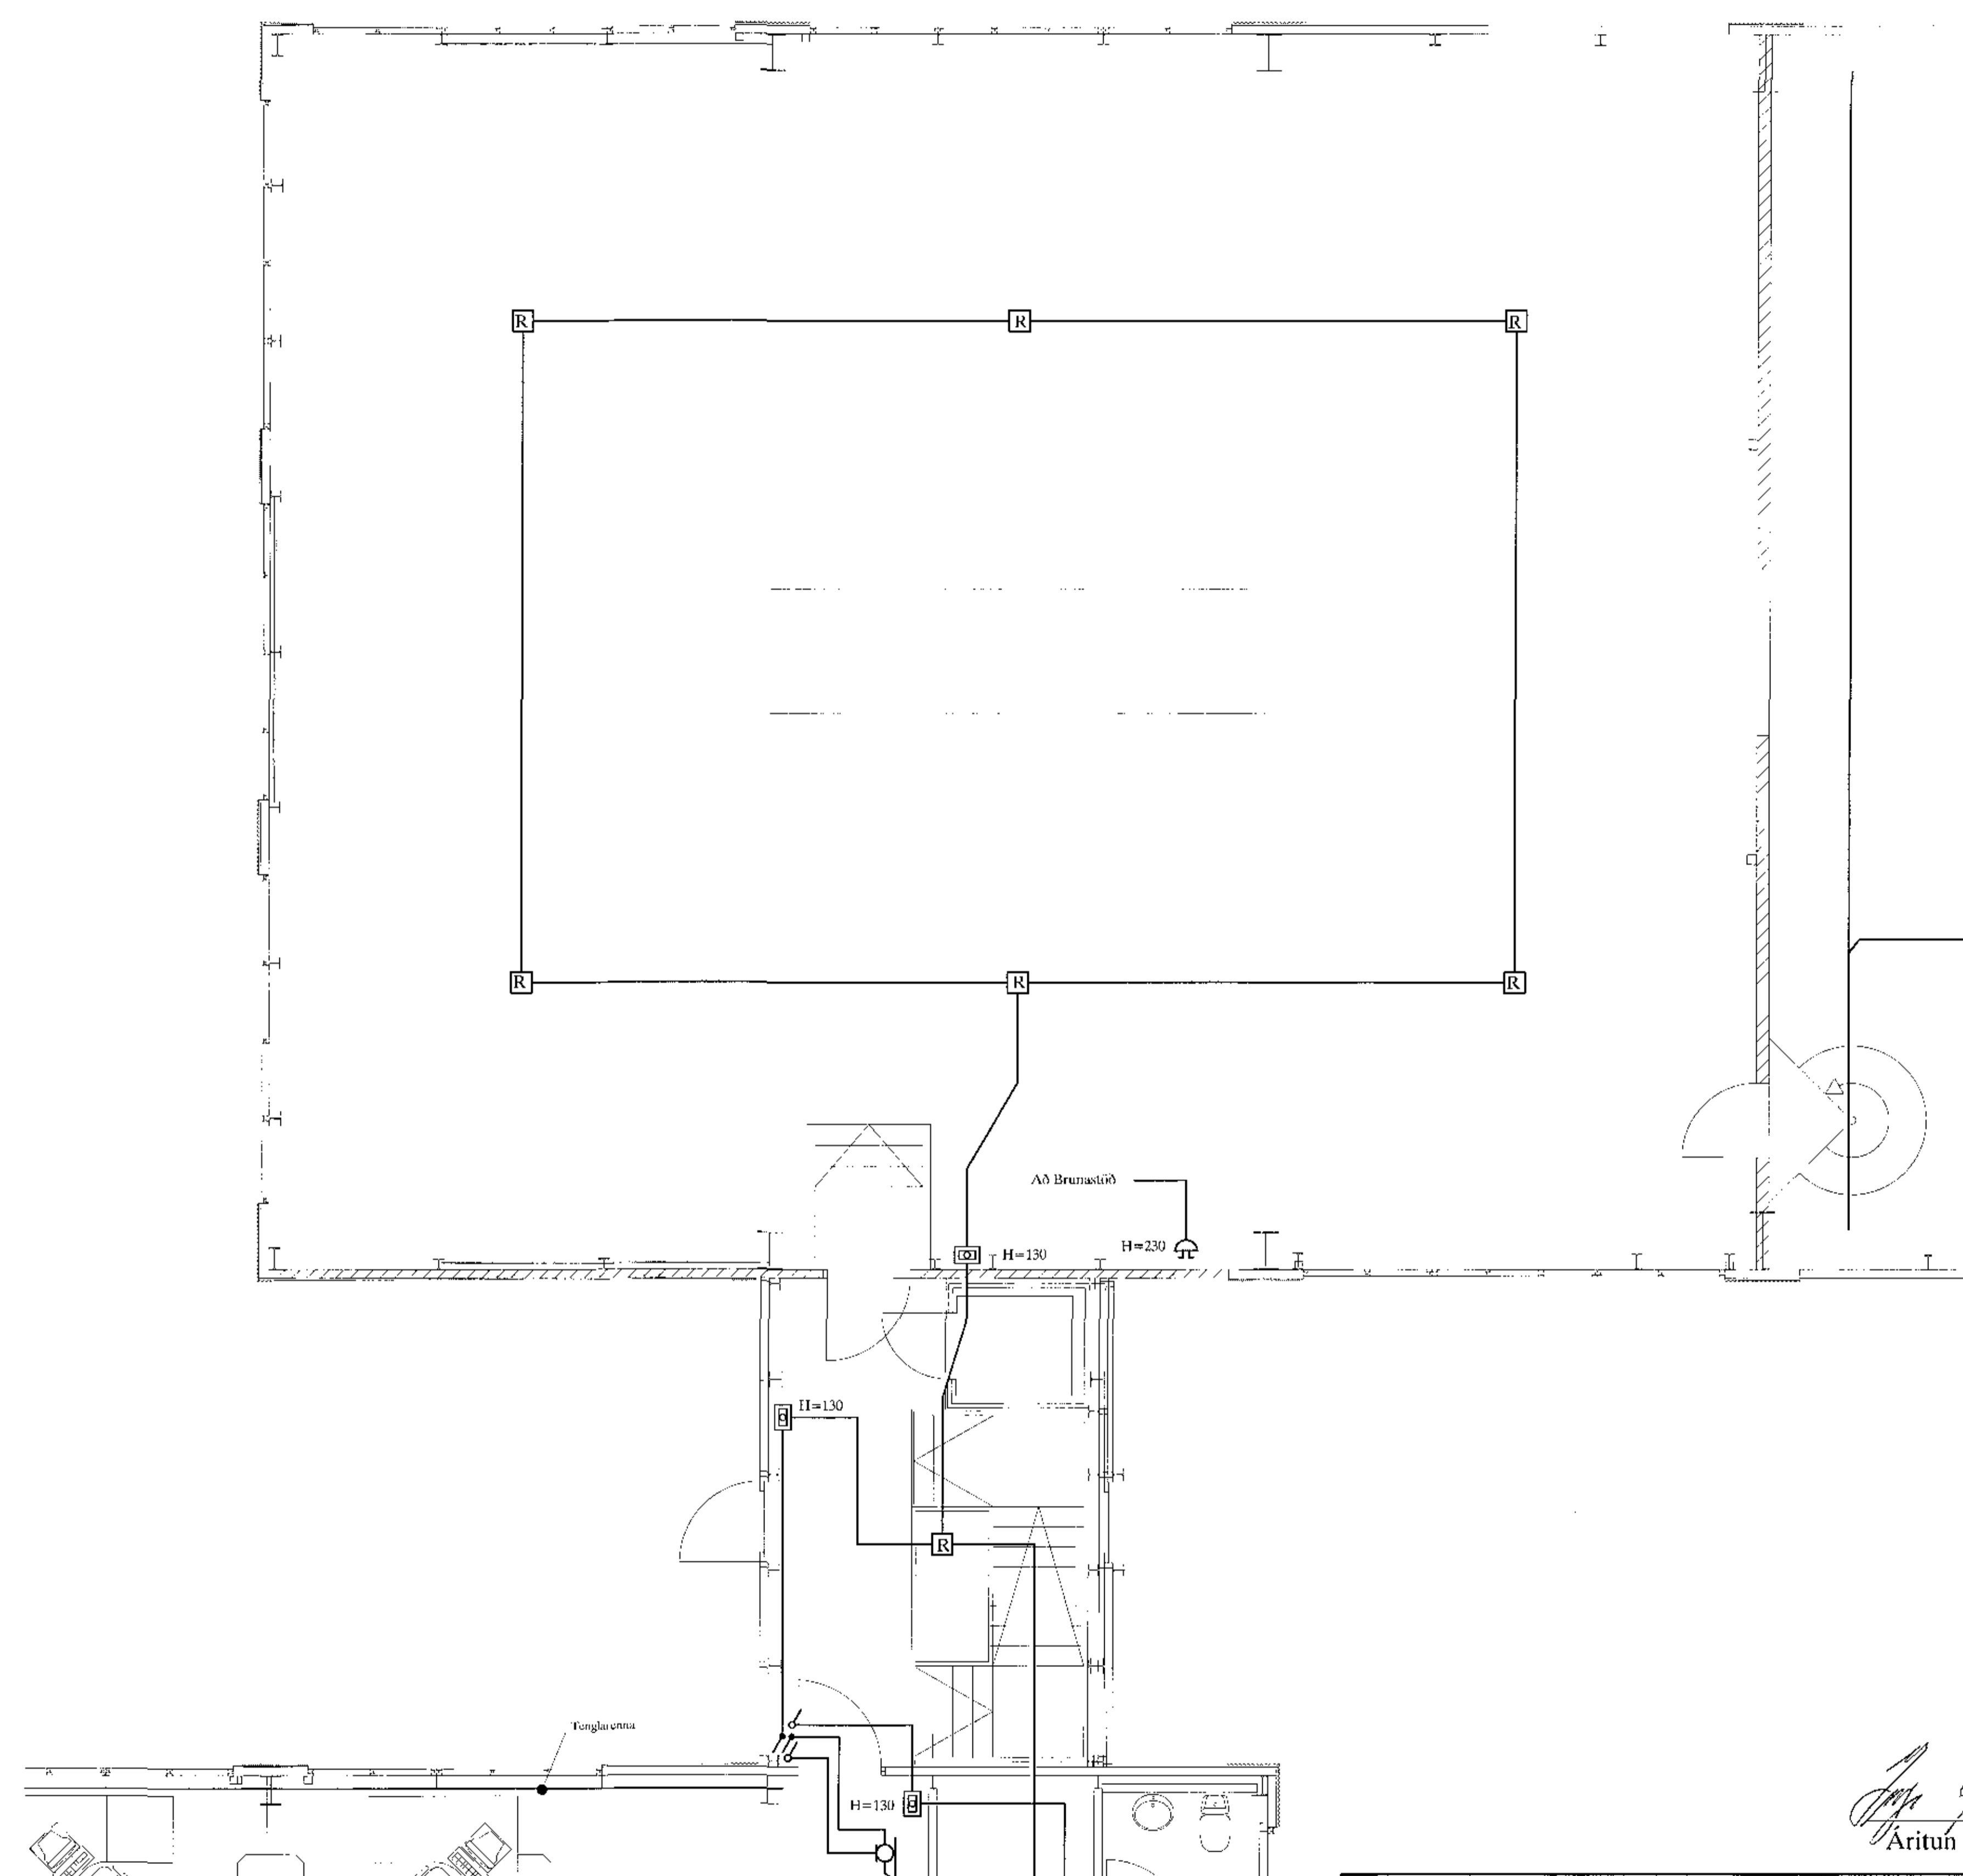

SKÝRINGAR

LAGNIR ERU HULDAR 16mm PLASTPÍPUR OG TAUGAR 3x1,5.
 ILÆD Á ROFUM SÉ 105 sm.
 TENGLAR VID ROFA SÍU Í SÖMU ILÆD OG ROFAR.
 HÆÐ Á TENGLUM SÉ 105sm.
 ILÆD Á TENGLUM Í BILGÆYMSLU SÉ 110sm.
 ILÆD Á VEGGI JÓSUM YFIR VÖSKLUM SÉ 190sm.
 MÁLSTRAUMUR ROFA SÉ 10A, EN TENGLA 16A.
 F = BÆJARSÍMI, T+F = TÖLVA OG SÍMI, L = LOFINET
 H = HITANEMAR F. GÓLFHITA HÆÐ = 160sm
 H = HÁTALARADÓSIR ILÆD = 210sm, DS = DYRASÍMI ILÆD = 135sm
 R = REYKSKYNIJARI jónískur
 R = REYKSKYNIJARI optískur
 H = HÍASKYNIJARI
 O → HREYFISKYNIJARI ÞÓFAVARNAKERFIS ILÆD = V/LOFT

Sigurður Steinar Jónsson
 Aritun aðalhönnuðar

A		17-09-06	REYNDARLEIKNING	B.P.T.	T.S.	220146-2430	220146-2430	RAFMAGNSVERKERÆÐISTOFA	1:50
CTO	DAGS			TEIEN	HÖNNUN	SAMÞYKKT	REYNTITALA	RAFMAGNSVERKERÆÐISTOFA <small>DOMLUND BELLASÓN TRAJNÍ PVERBODDSSON</small>	TEMA-NR. B2.2
								TERA 5/6	23 30
								17 019	A