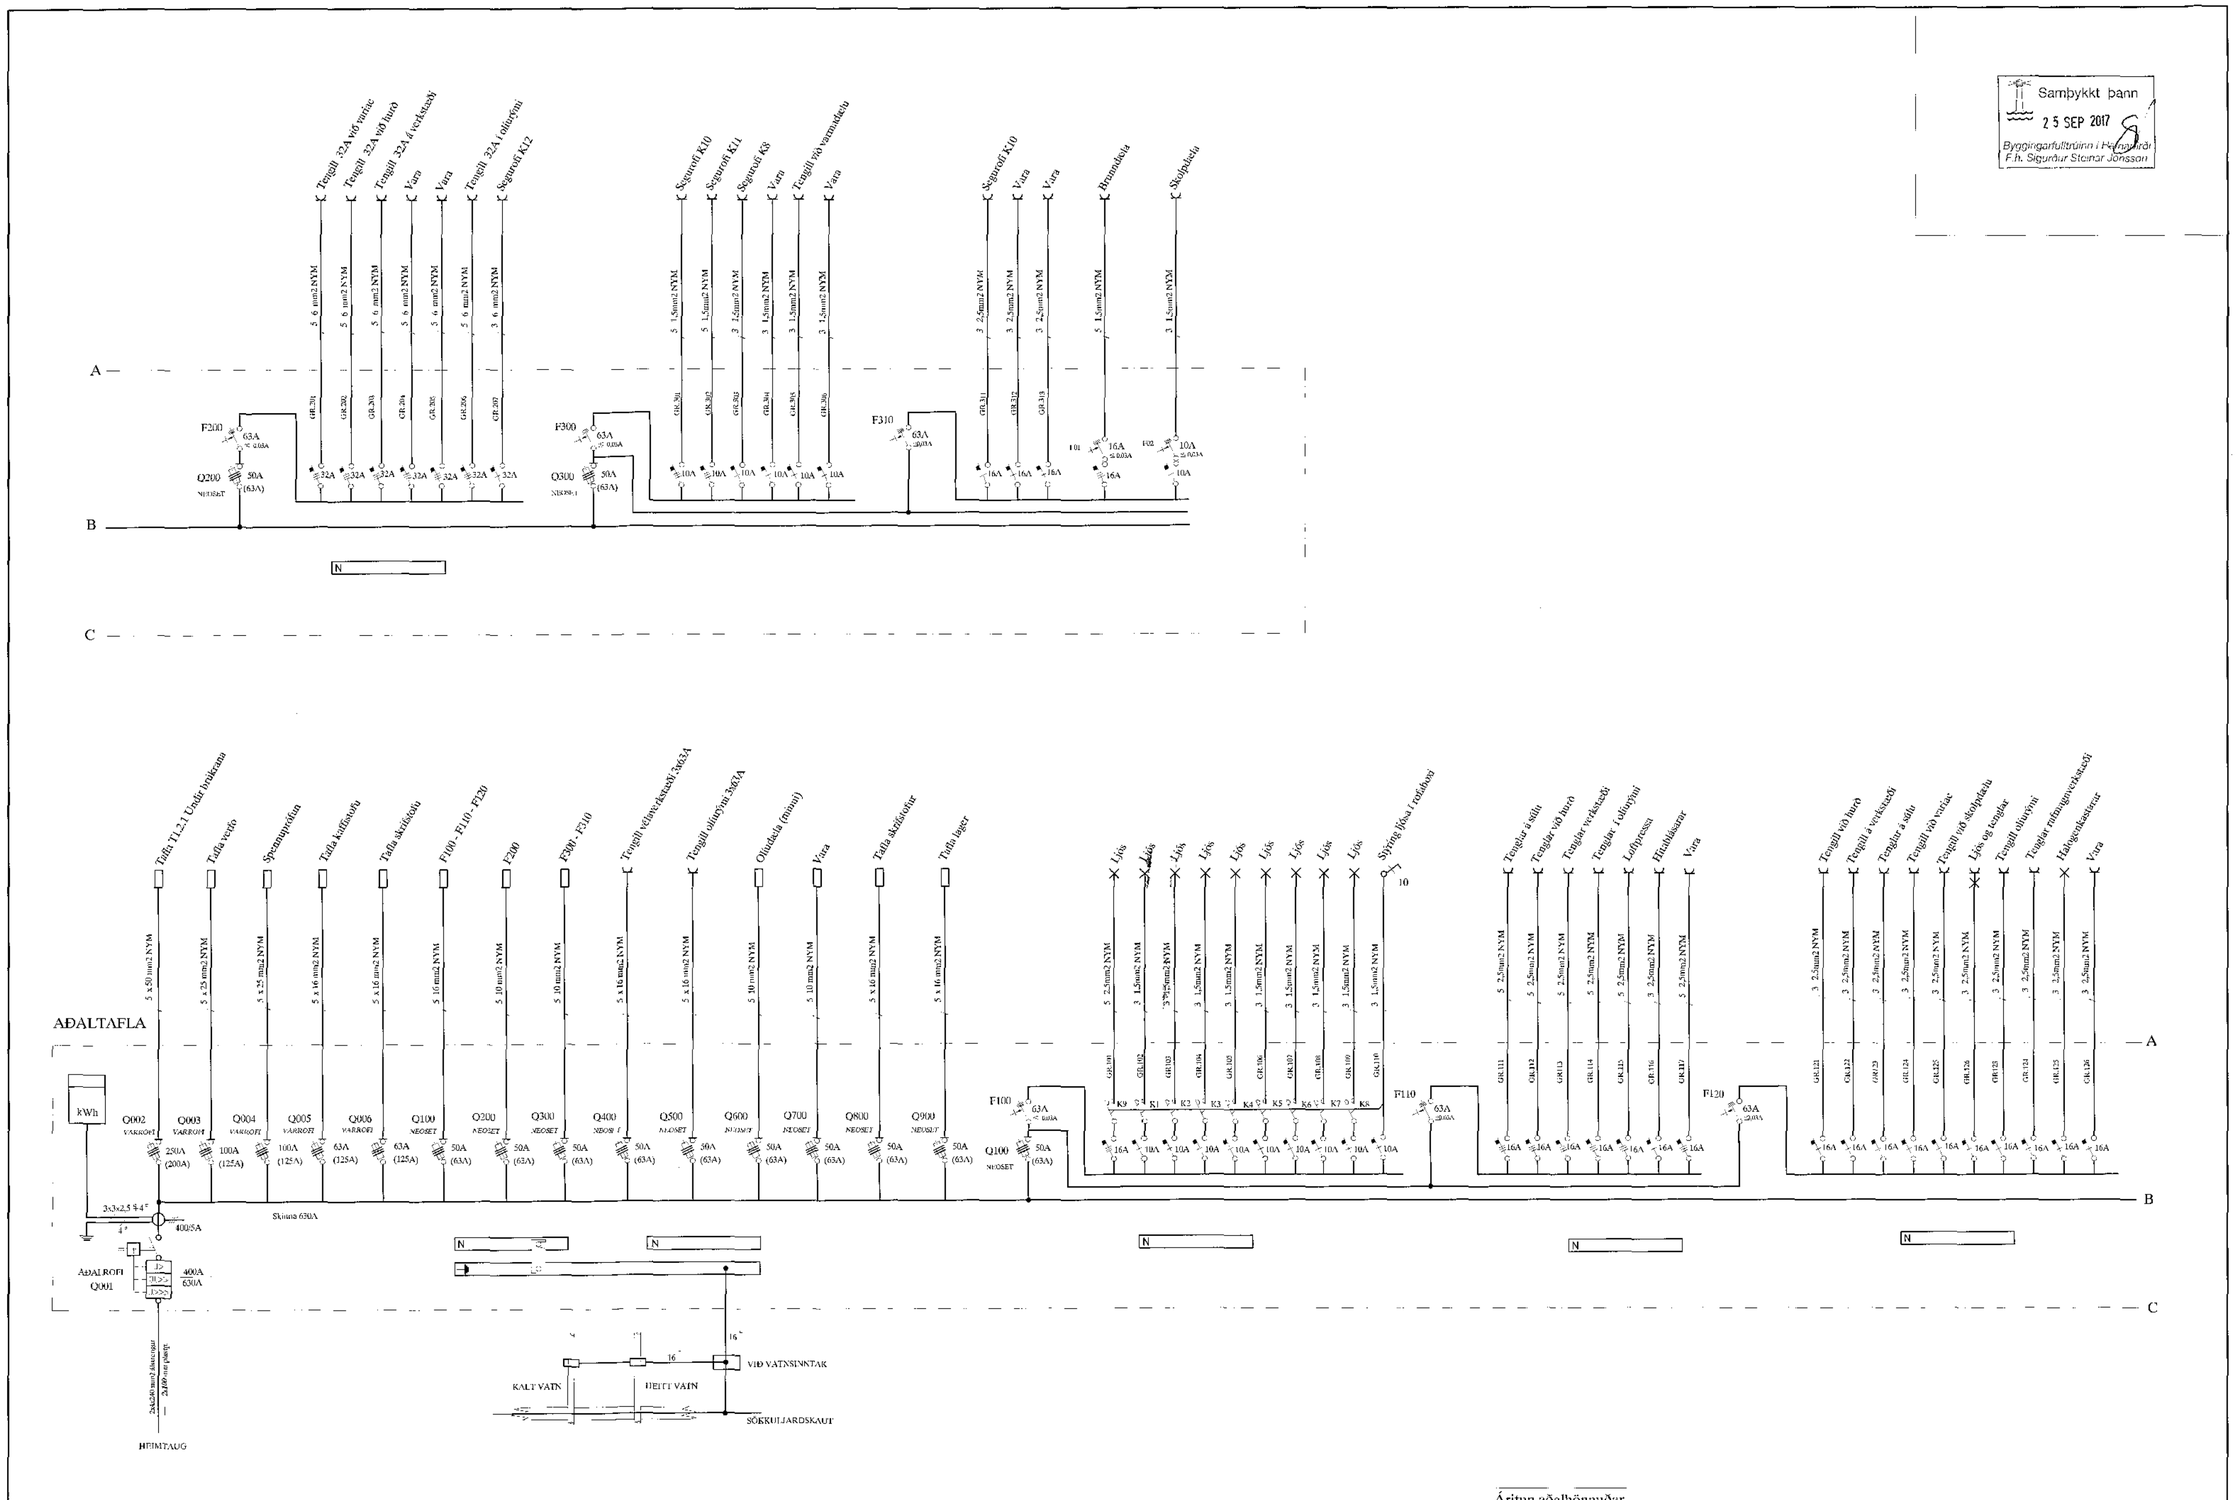

Áritun aðalhönnuðar

A	17-09-06	REYNDARTEIKNING	B.Þ.T.	T.S.		220146-2439	
ÚTG.	DAGS.		TEIKN.	HANNAD	SAMÞYKKT	KENNITALA	

ÁLFHELLA 6 HAFNARFIRÐI
KJALLARI
EINLÍNUMYNDIR AF AÐALTÖFLU

TERA s/f RAFMAGNSVERKFRÆÐISTOFA

MÆV.
TEIKNINR. T1.0.1
SÍMASJÁTNR.
TNR. 25 AF 30 ÚTG.
GEYMSLUNR. 17-019 A

Samþykkt þann
25 SEP 2017
Byggingarfulltrúinn í Hafnarfirði
F.h. Sigurður Steinar Jónsson