Samþykkt bann
25 SEP 2017
Byggingarfulltrúinn í Hafnarfirði
F.h. Sigurður Steinar Jónsson

TAFLA T1.02
KJALLARA

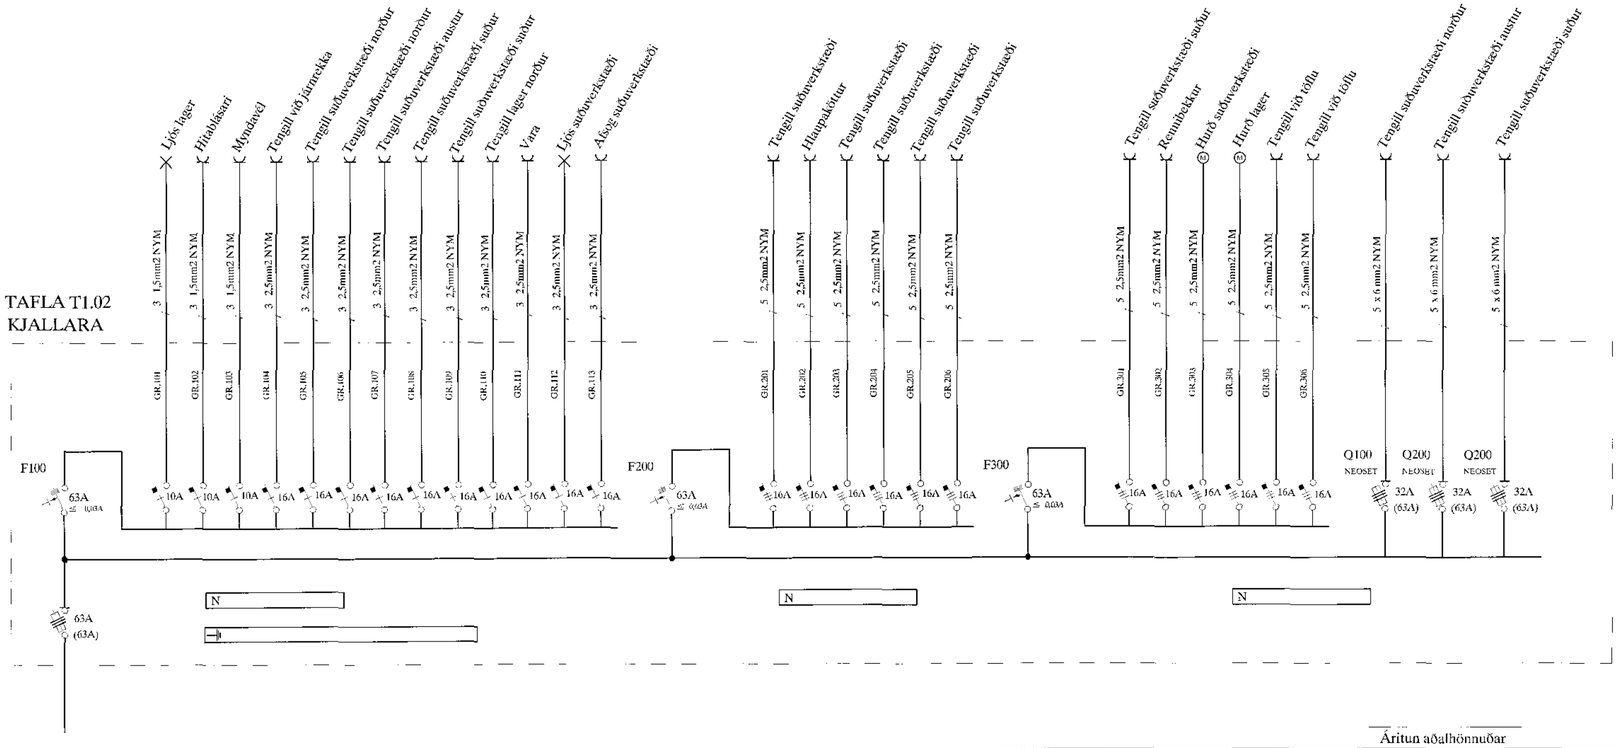

Áritun aðalhönnuðar

A	17-09-06	REYNDARTEIKNING	B.Þ.T.	T.S.		220146-2439	
ÚTG.	DAGS.		TEIKN.	HANNAÐ	SAMÞYKKT	KENNITALA	

ÁLFHELLA 6 HAFNARFIRÐI
KJALLARI
EINLÍNUMYNDIR AF TÖFLUM T1.02

TERA ehf. RAFMAGNSVERKFRÆÐISTOFA

MKV.	
TEIKN.NR.	T1.02
SÍÐASTA TÖK	
UPPL.	26 AF 30
ÚTGÁFUDAGUR	17-09-19
ÚTG.	A