



Samykkt þann  
25 SEP 2017  
Byggingarfulltrúinn / Hafið  
F.Þ. Sigurður Steinar Jónsson


TAFLA T1.1.2  
VERKSTÆÐI 1. HÆÐ

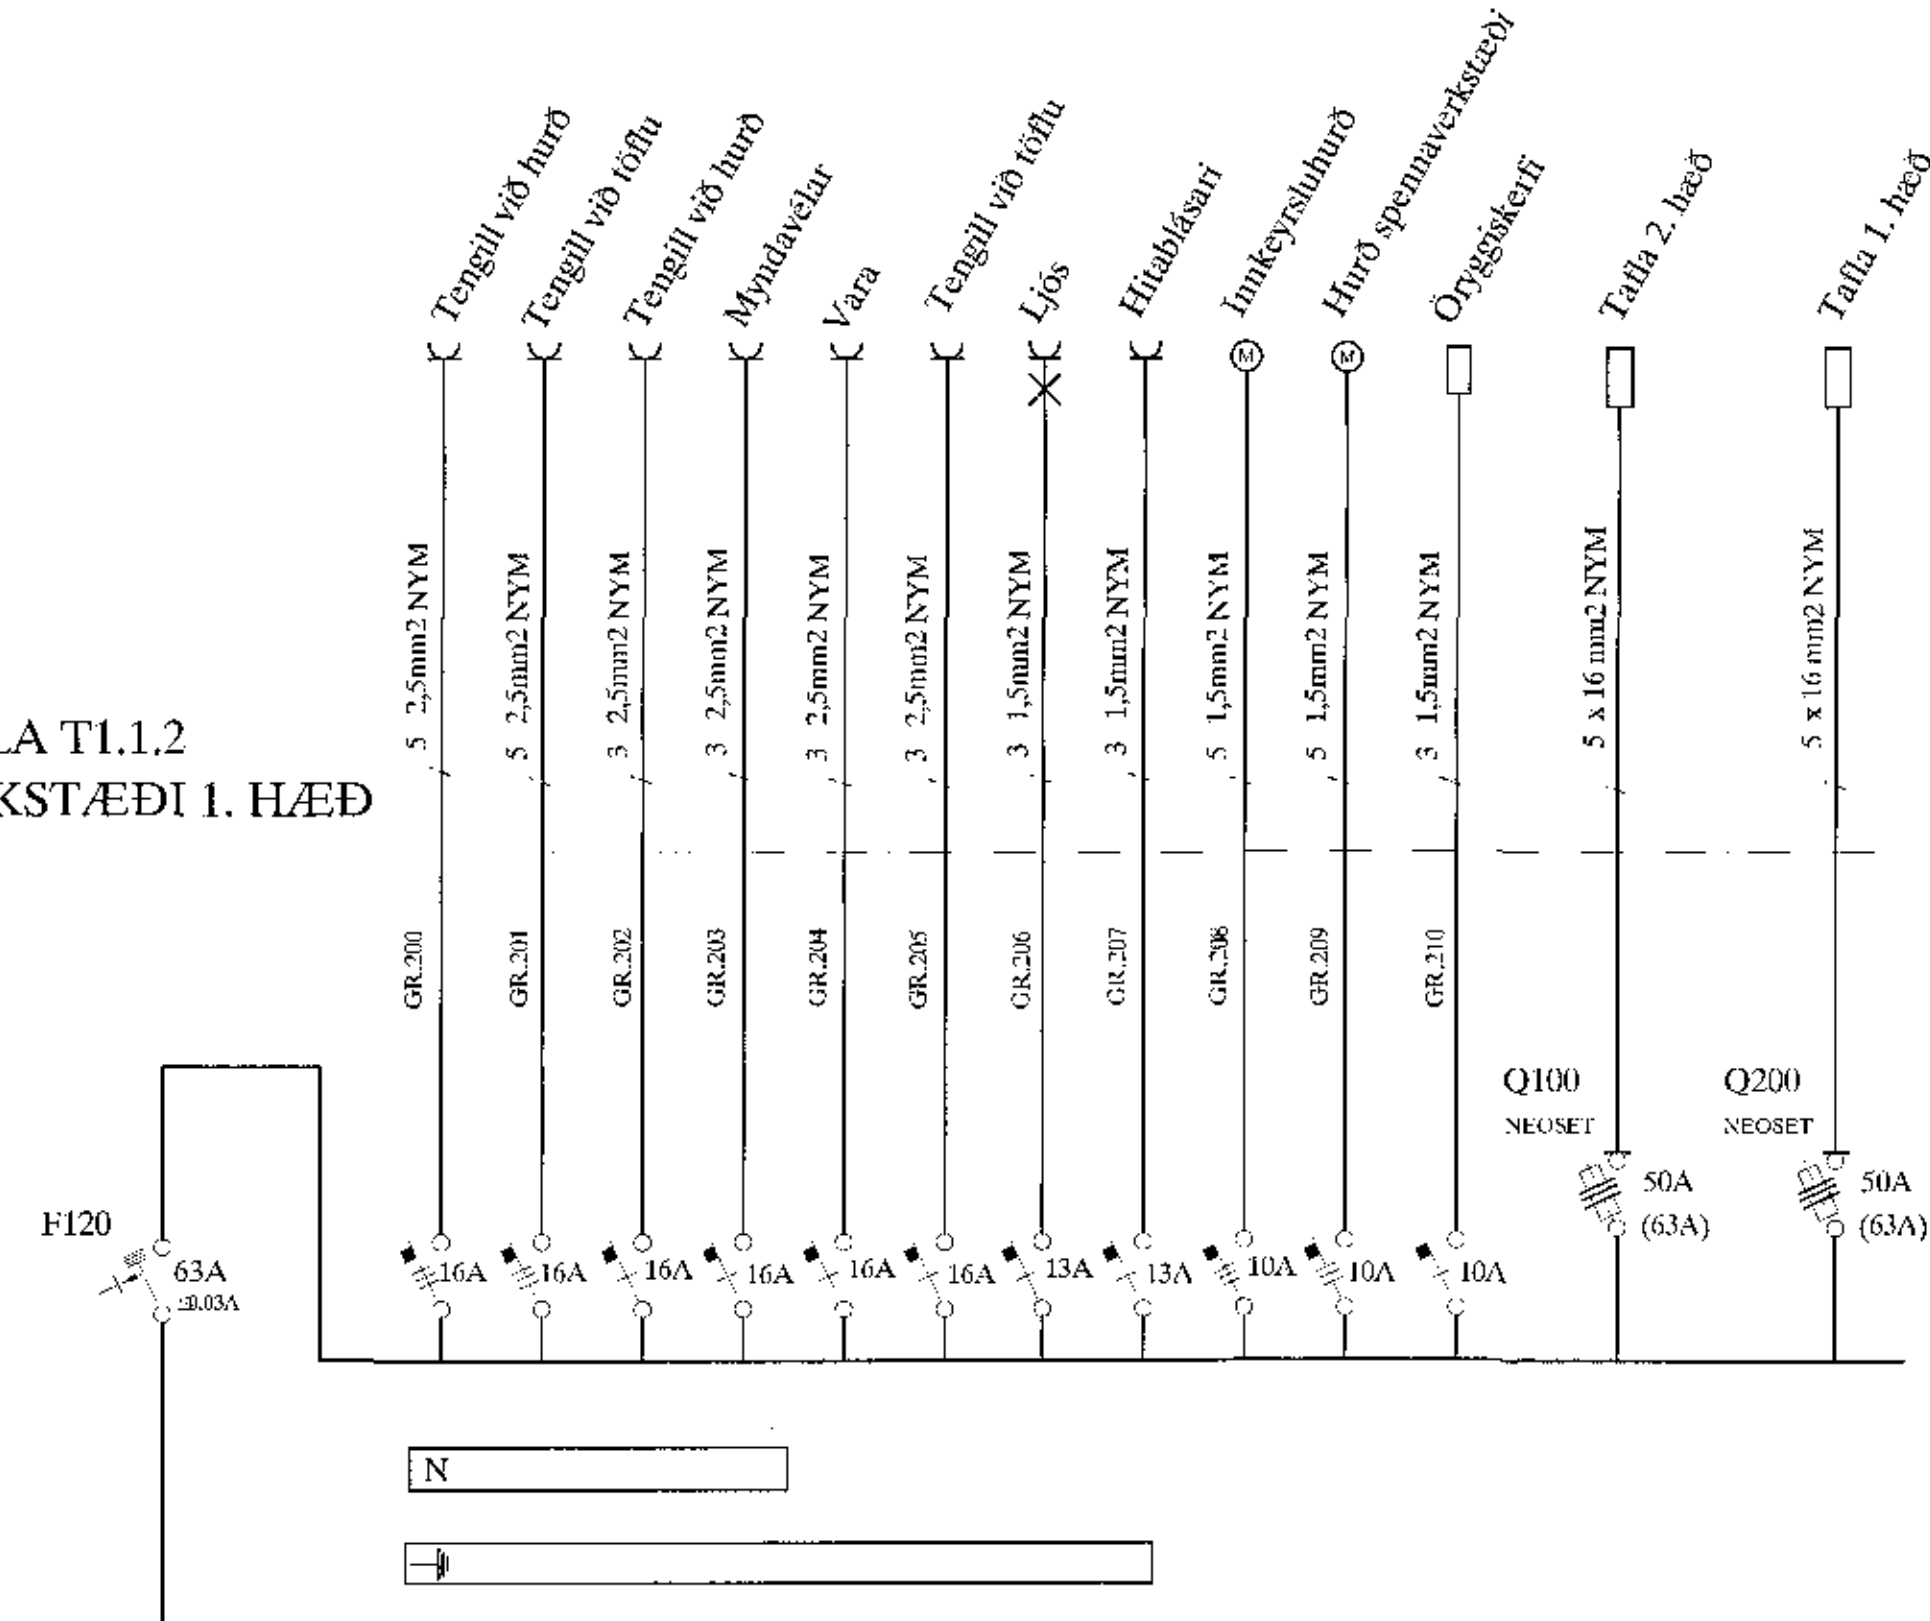


TAFLA T1.2.3  
VERKSTÆÐI 1. HÆÐ

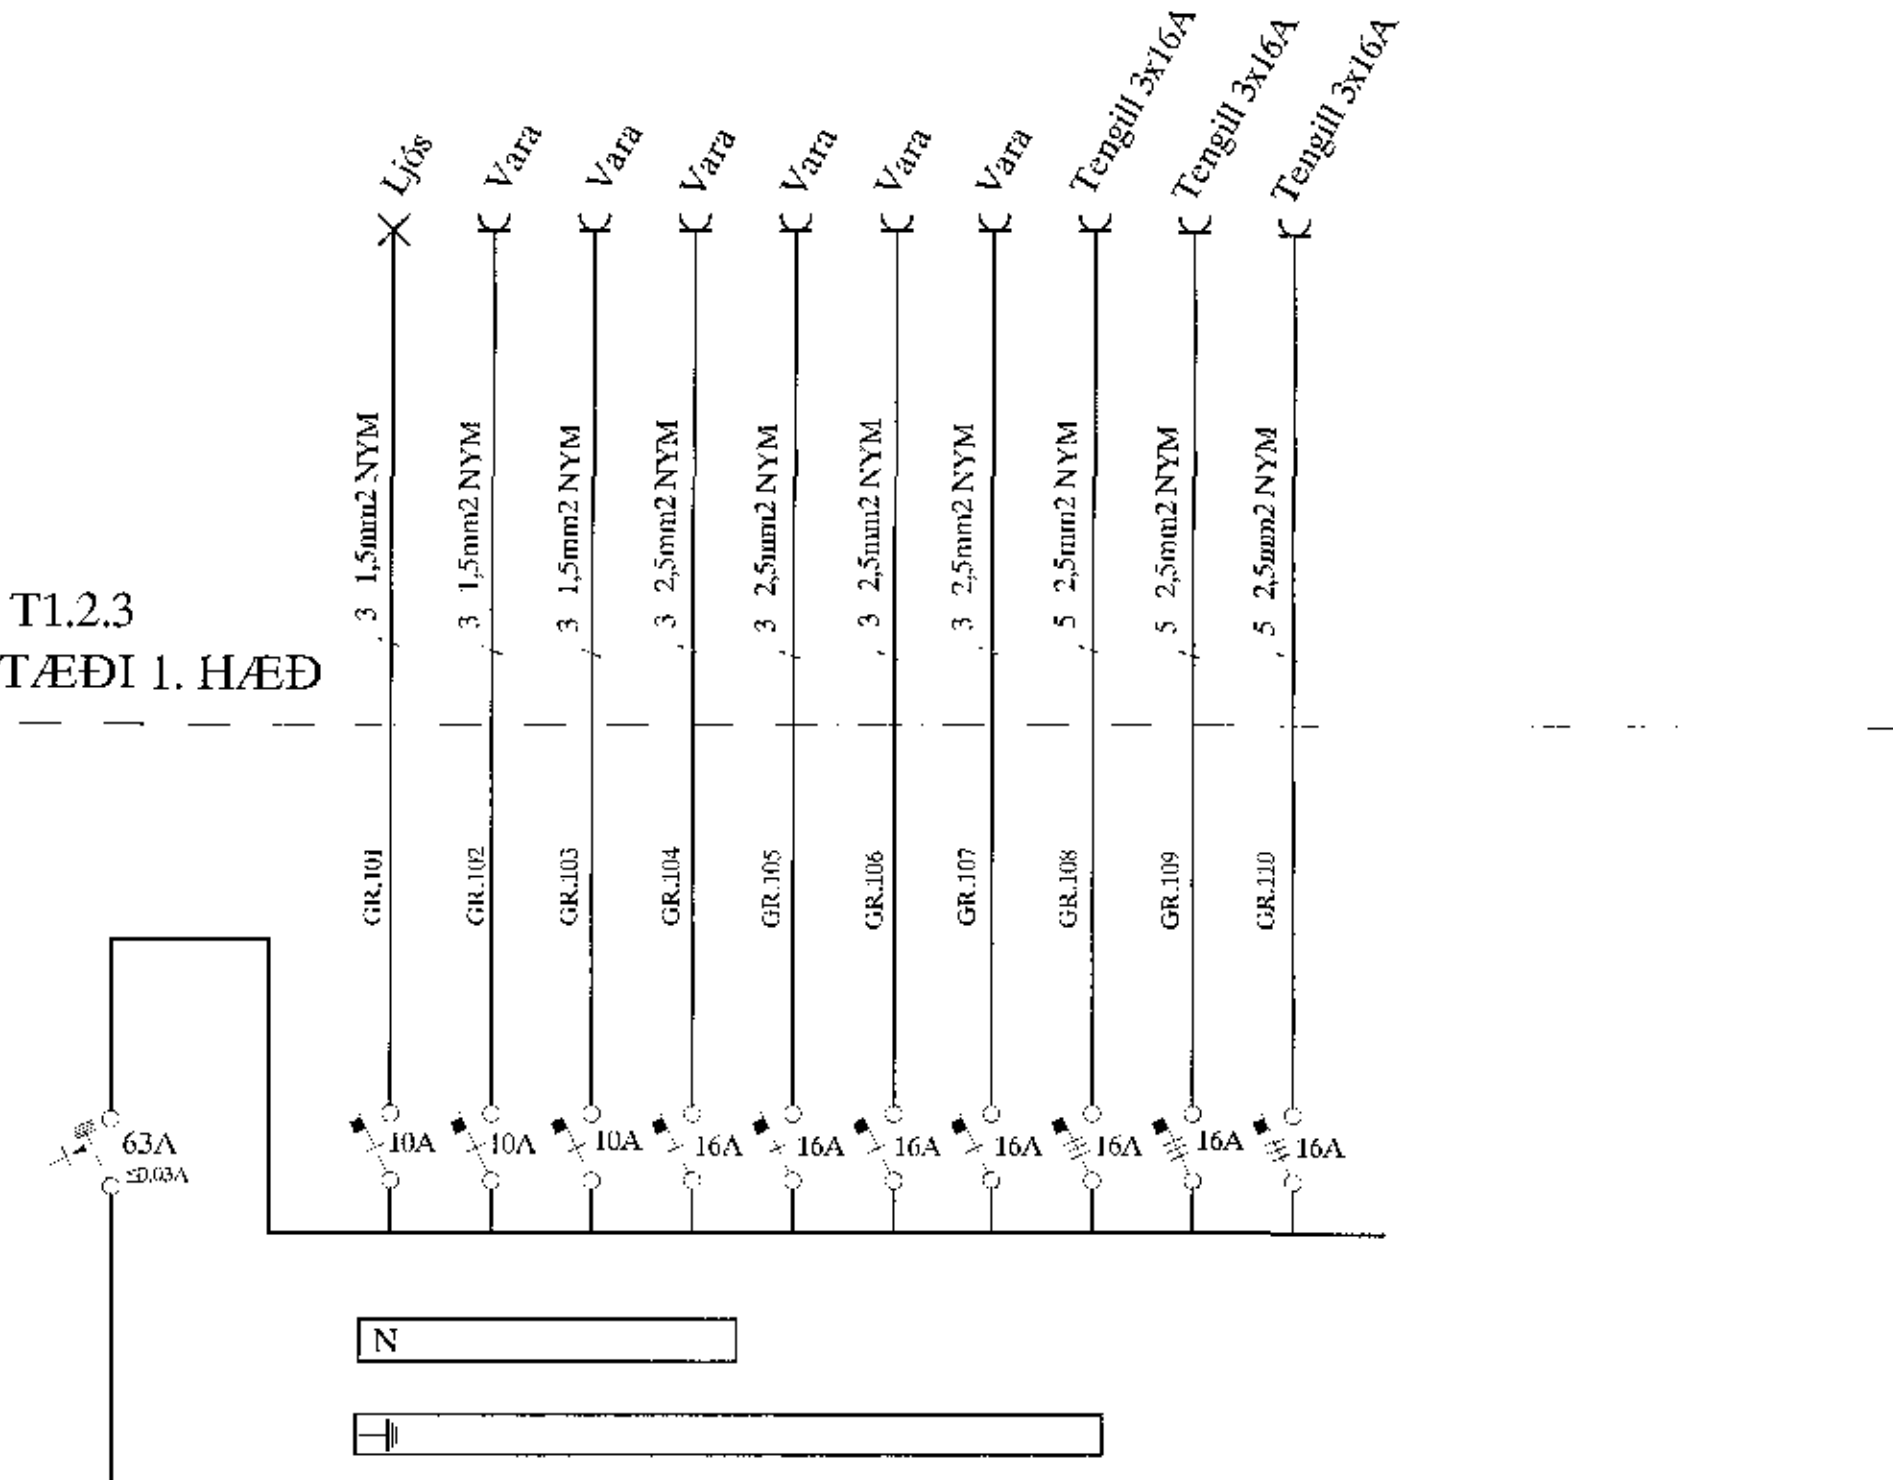

TAFLA T1.2.1  
1. HÆÐ  
UNDIR BRÚKRANA

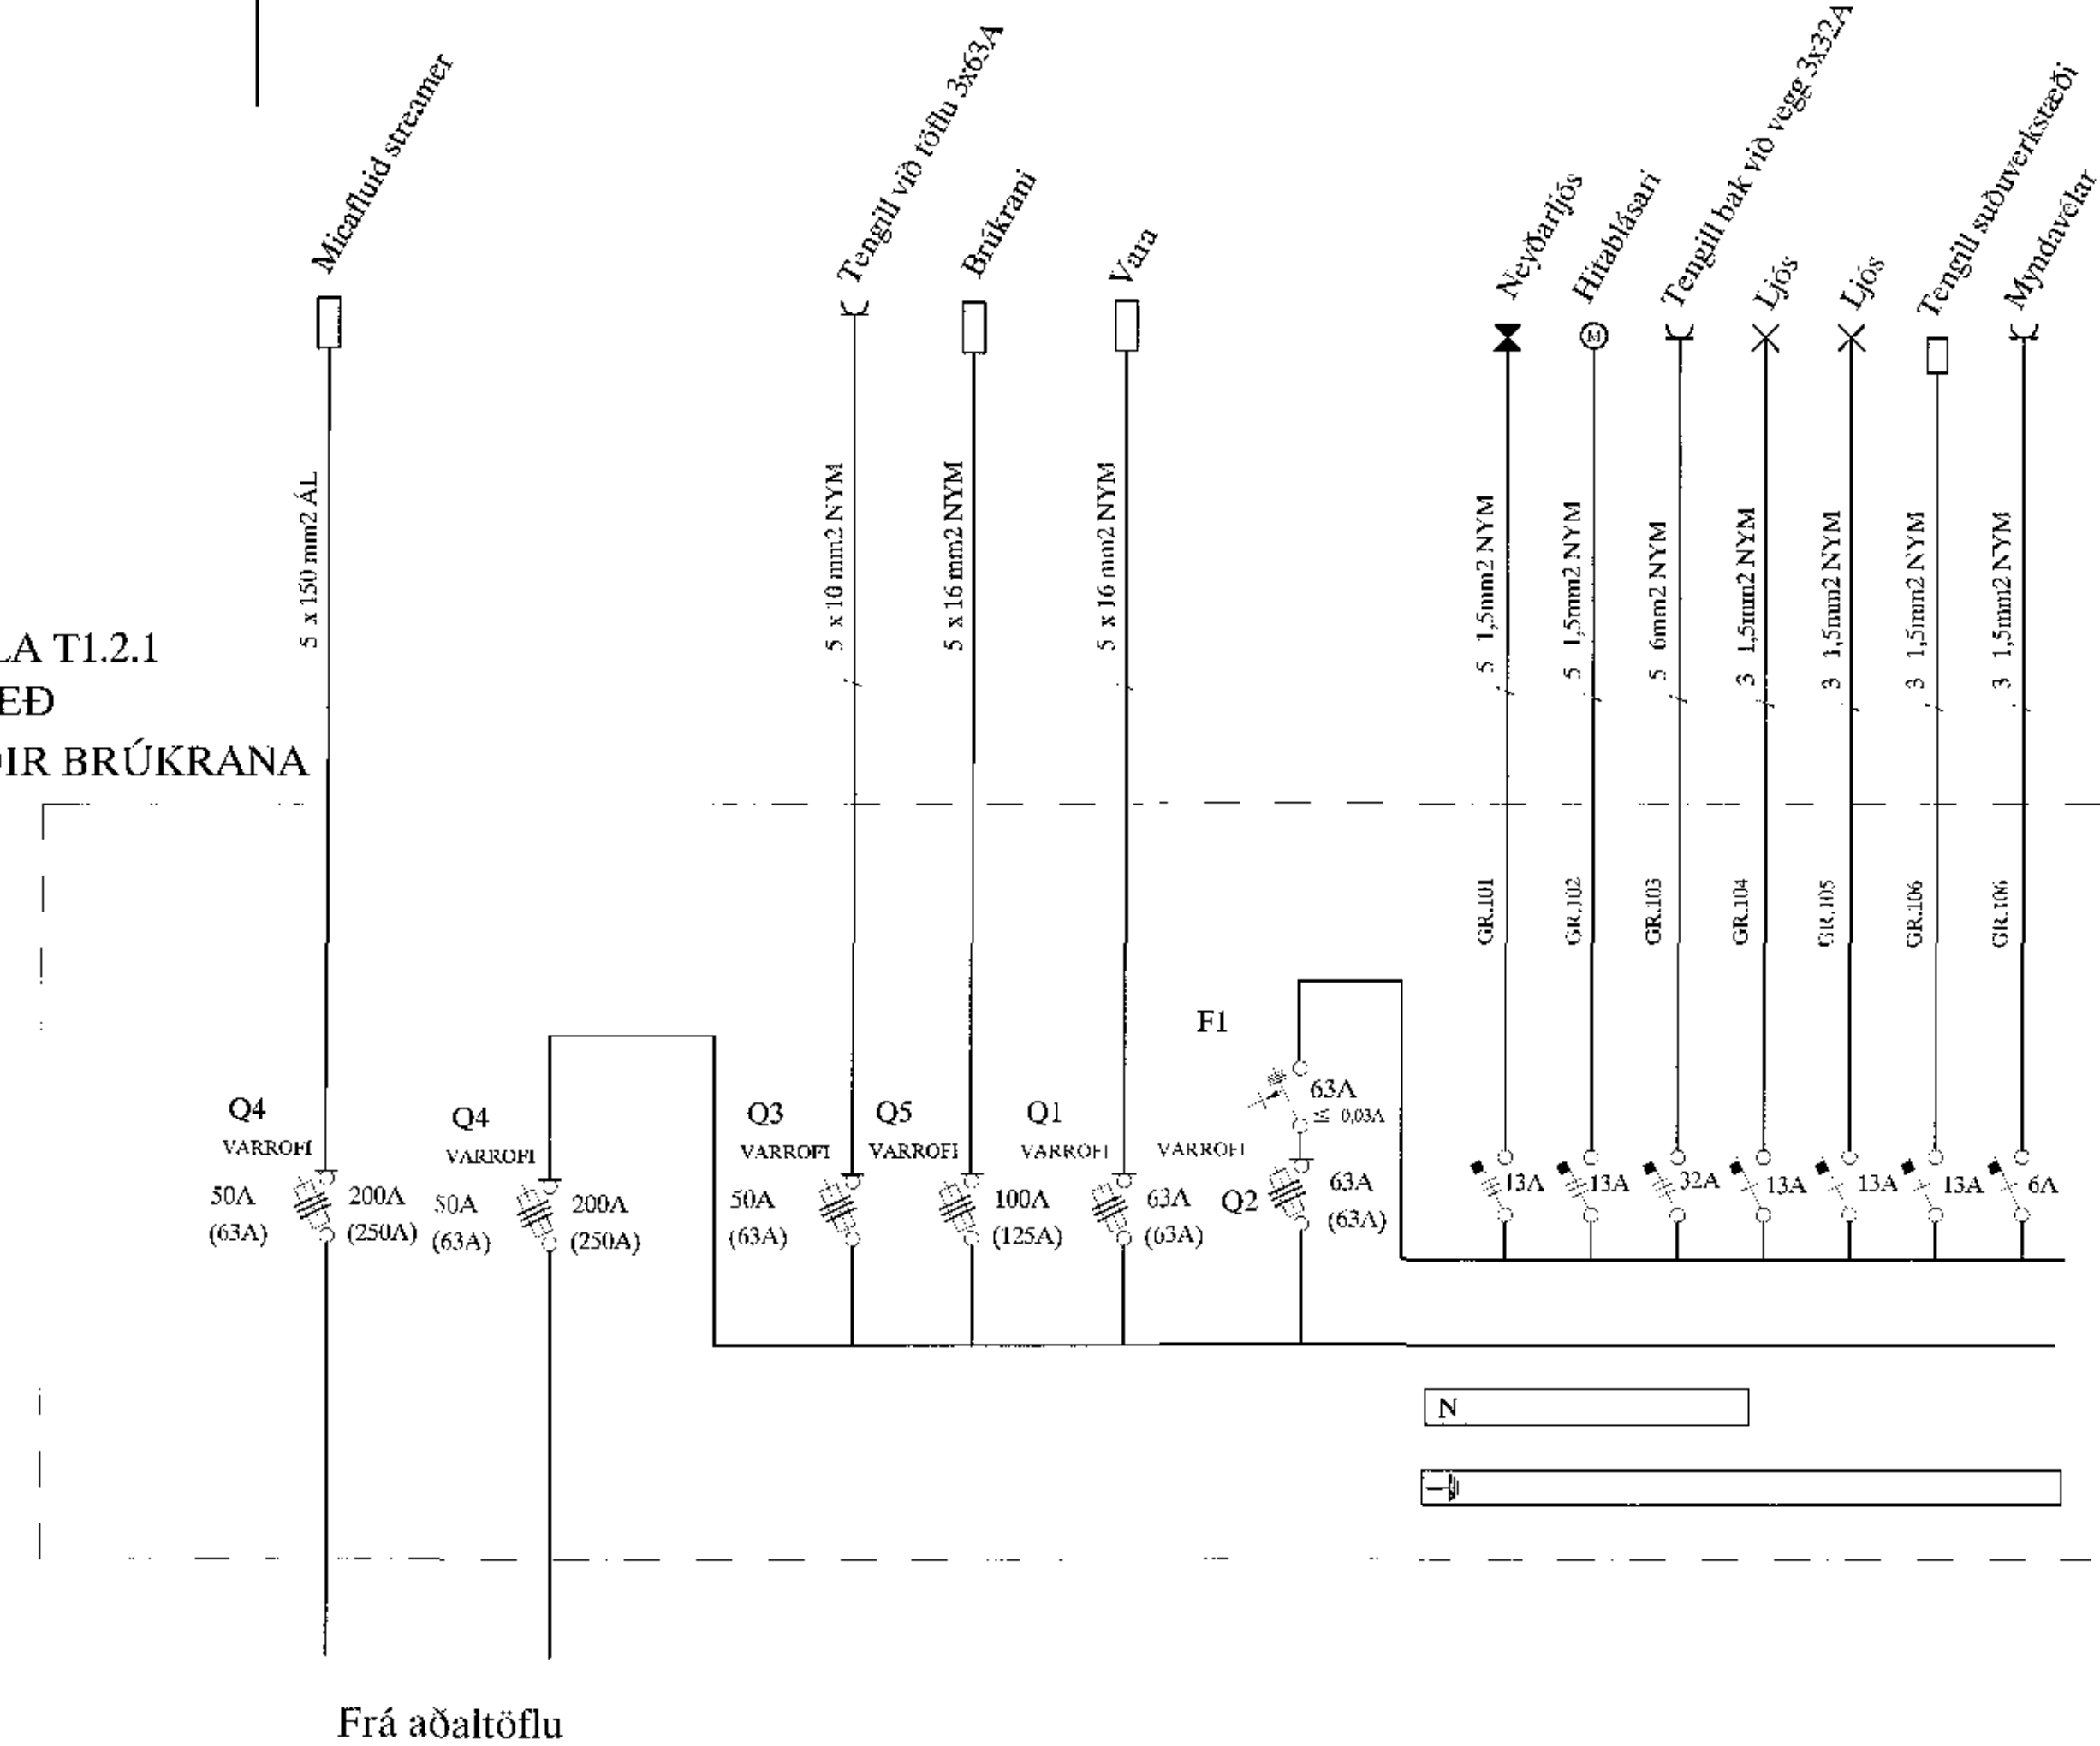

TAFLA T1.2.2  
VERKSTÆÐI 1. HÆÐ

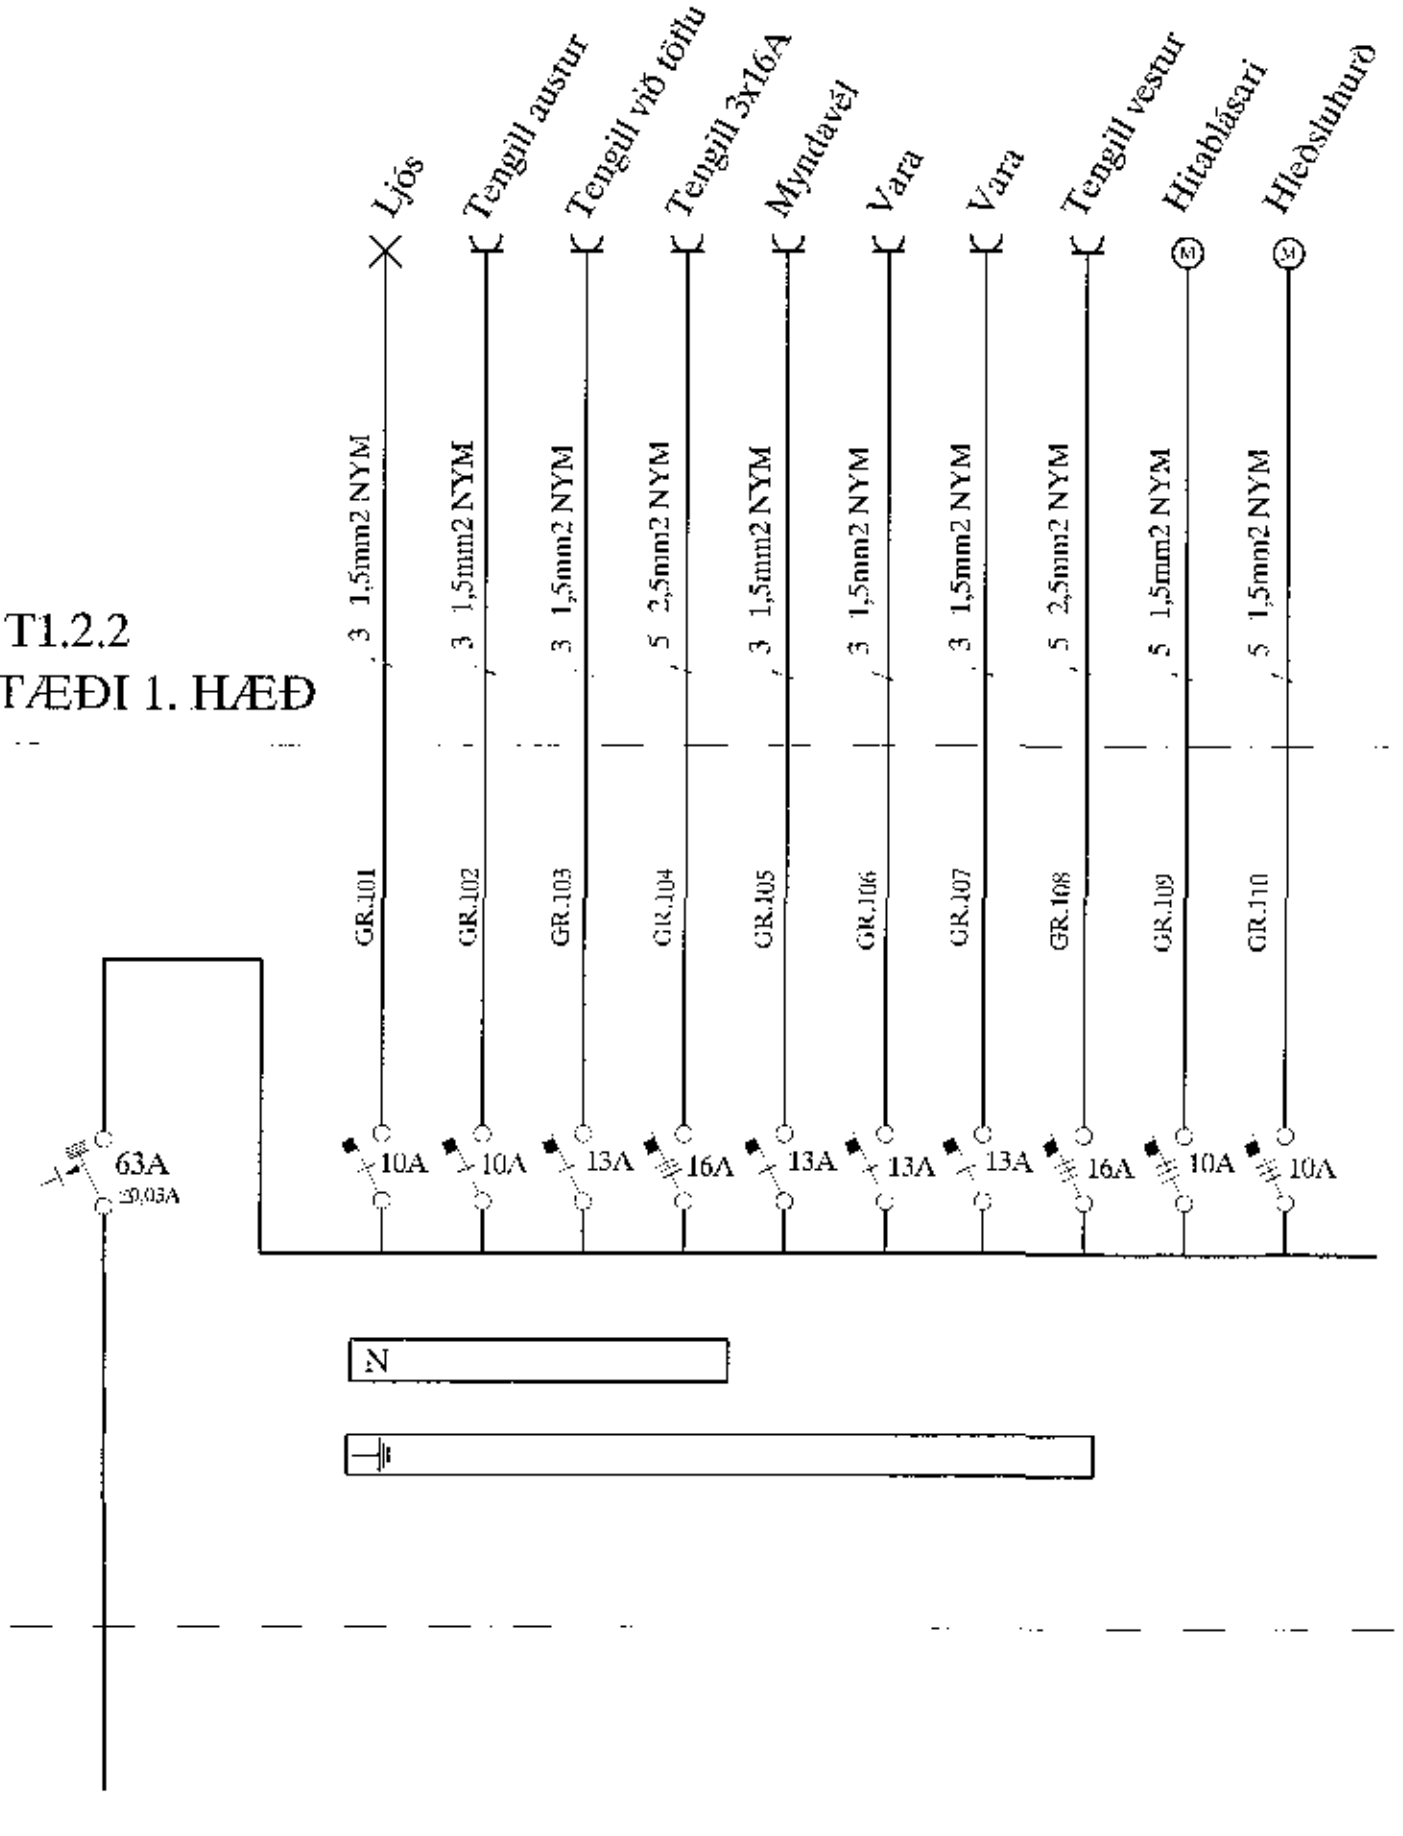

Áritun aðalhönnuðar

A 17-09-06		REYNDARTEIKNING	B.P.T. I.S.	220146-2439	ALFHELLA 6 HAFNARFIRÐI EINLÍNUMYNDIR 1. HÆÐ TÖFLUR T1.1.2 - T1.2.1 - T1.2.2 - T1.2.3	UNN TÖKNAR T1.1.2 T1.2.1 T1.2.2 T1.2.3
C.IG.	LAOZ.		TEIKN	ETIKNITALA	TERA S/F	HEIÐA TSK.
					RAFMAGNSVERKFRÆÐISTOFA	LAU 27 30
					ELMÆND BILLESSEN	UTD.
					TRÚSTI- og TÖKNINGUR	UNN
					KAPPALEIÐIR	17-019
					ADMI 507790	A