




SKRIFSTOFA 2. HÆÐ  
TAFLA T2

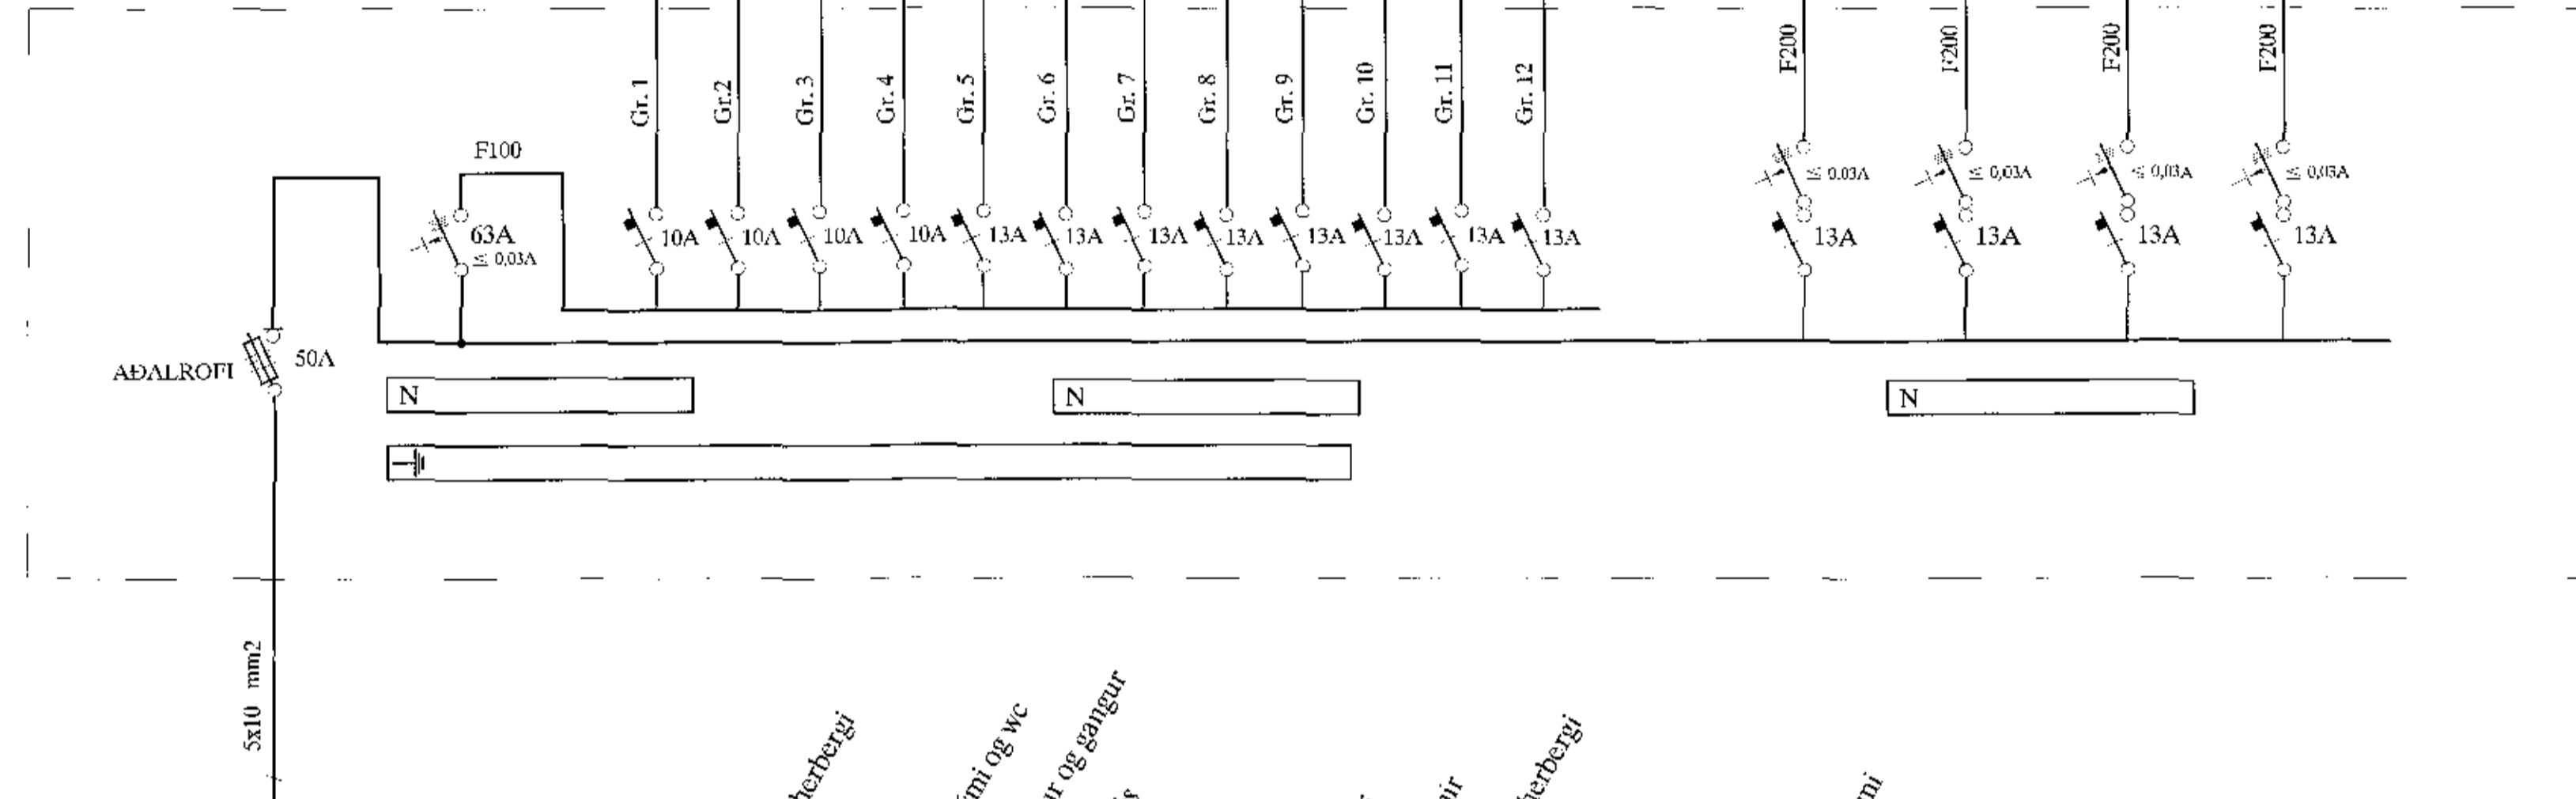

SKRIFSTOFA 1. HÆÐ  
TAFLA T1

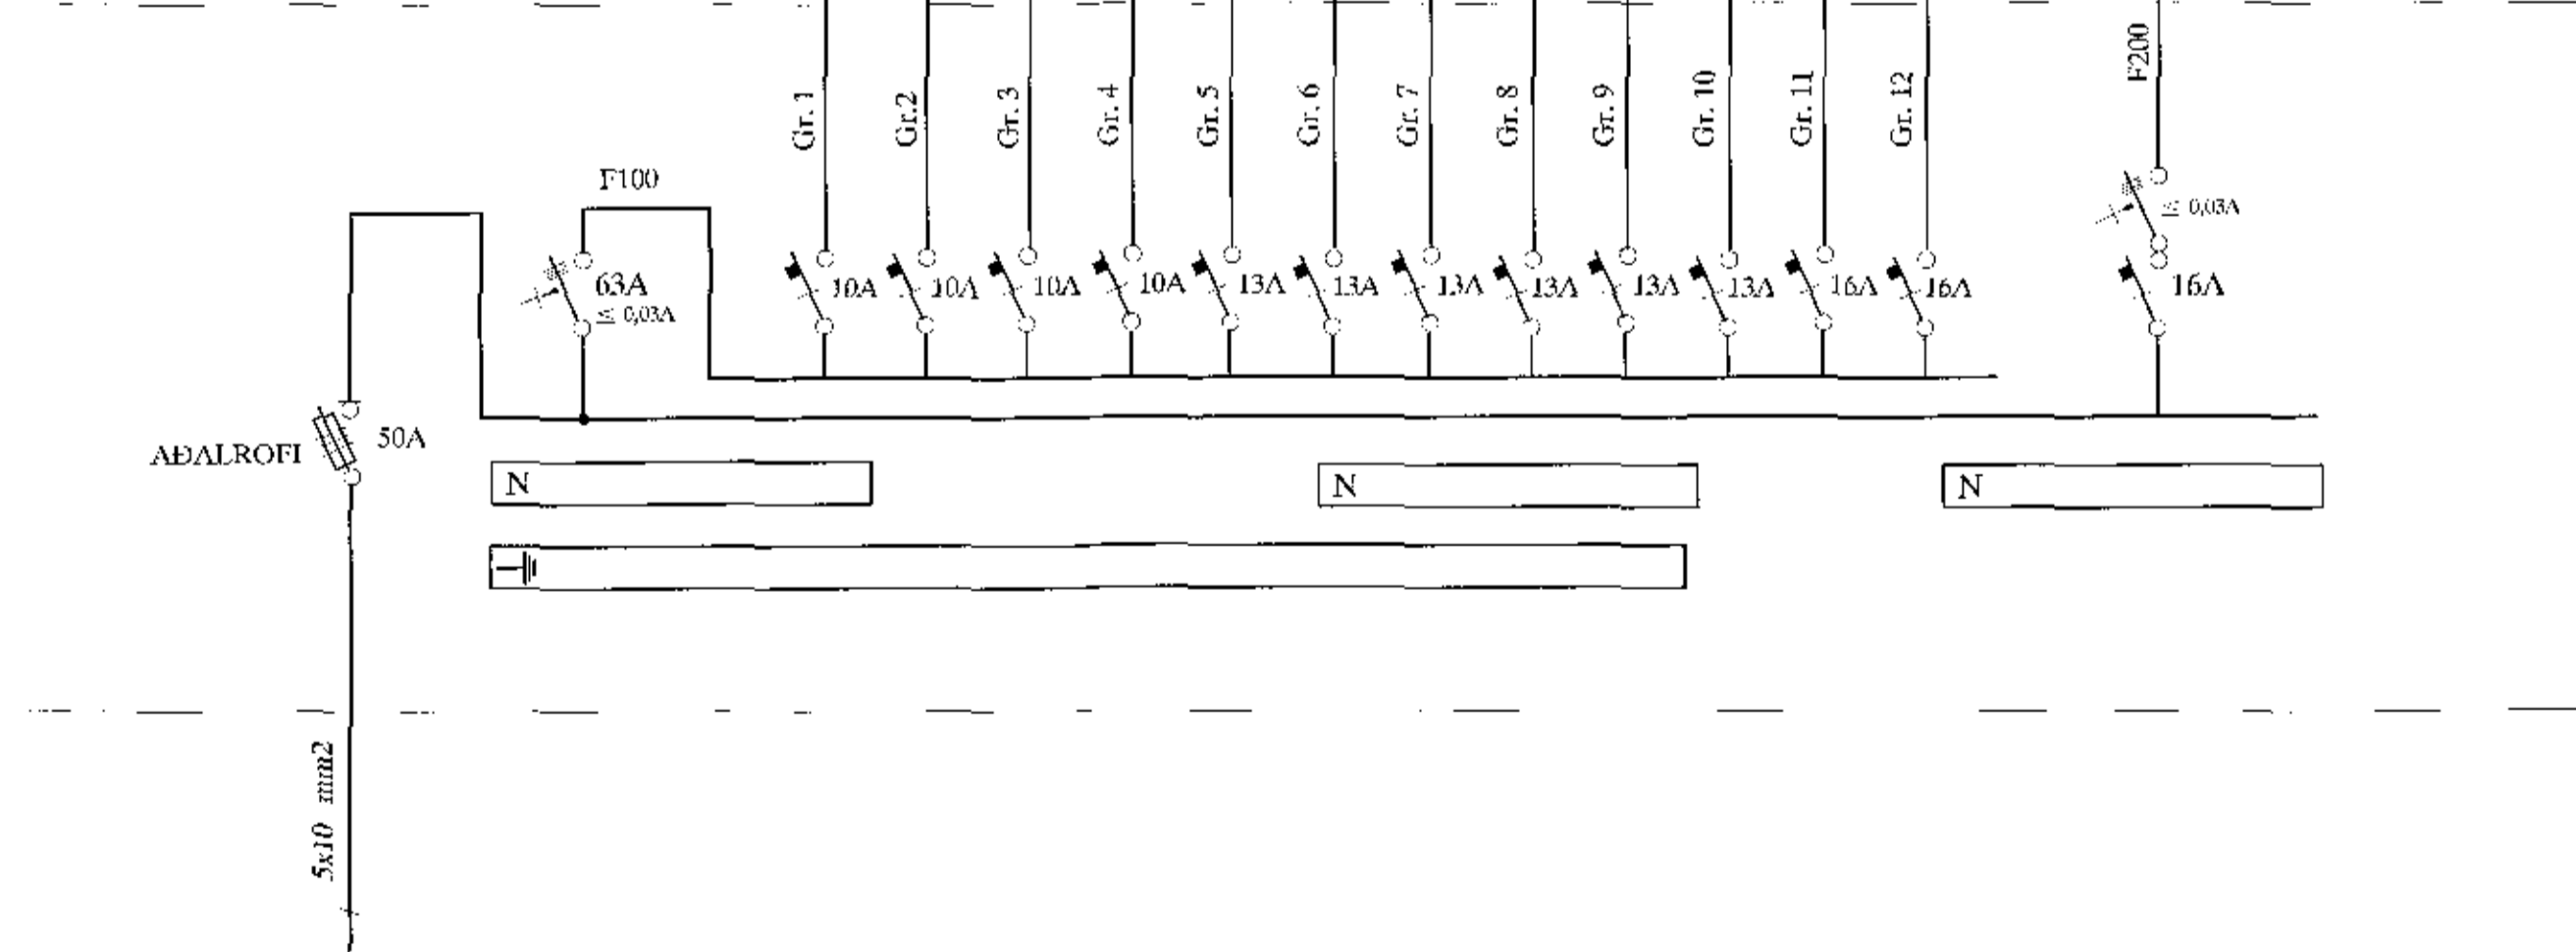

TAFLA ELDHÚS  
TAFLA T1.1

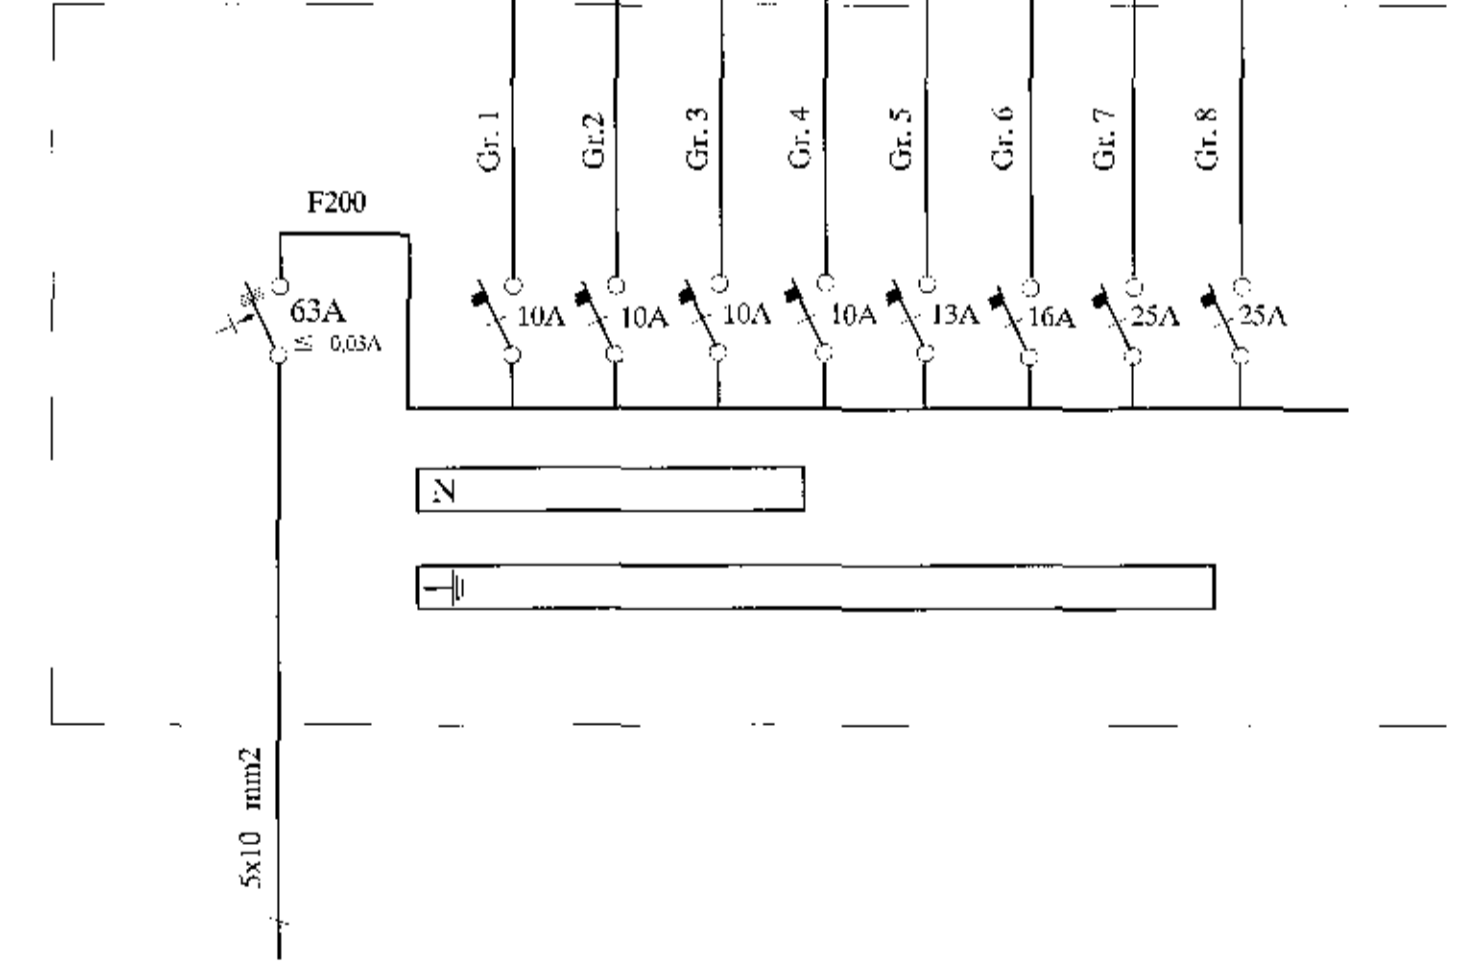

Áritun aðalhönnuðar

A		17-09-06	REYNDARTÆKING	B.B.T.	T.S.	220146-2439	<b>ÁLFHELLA 6 HAFNARFIRÐI</b> <b>SKRIFSTOFUR 1. OG 2. HÆÐ</b> <b>EINLÍNMYNDIR AF TÖFLUM T1 - T1.1 OG T2</b> <b>TERA</b> s/p	<b>RAFMAAGNSVERKFRÆÐISTOFA</b> EDHENDI HÖF. LEIÐSÖGN RAUFHÖNDI ÁKAUPL. 3040 TALAUTVIÐVIÐHAFNINGAR RAUFHÖNDI ÁKAUPL. 3040 RAUFHÖNDI ÁKAUPL. 3040	TÖFLA T1-T1.1-T2	TALA 28 30	TALA 17-019
016	DAGS			TJÓDN	HEIMAB.	EIFN-ETALA			A		